


N

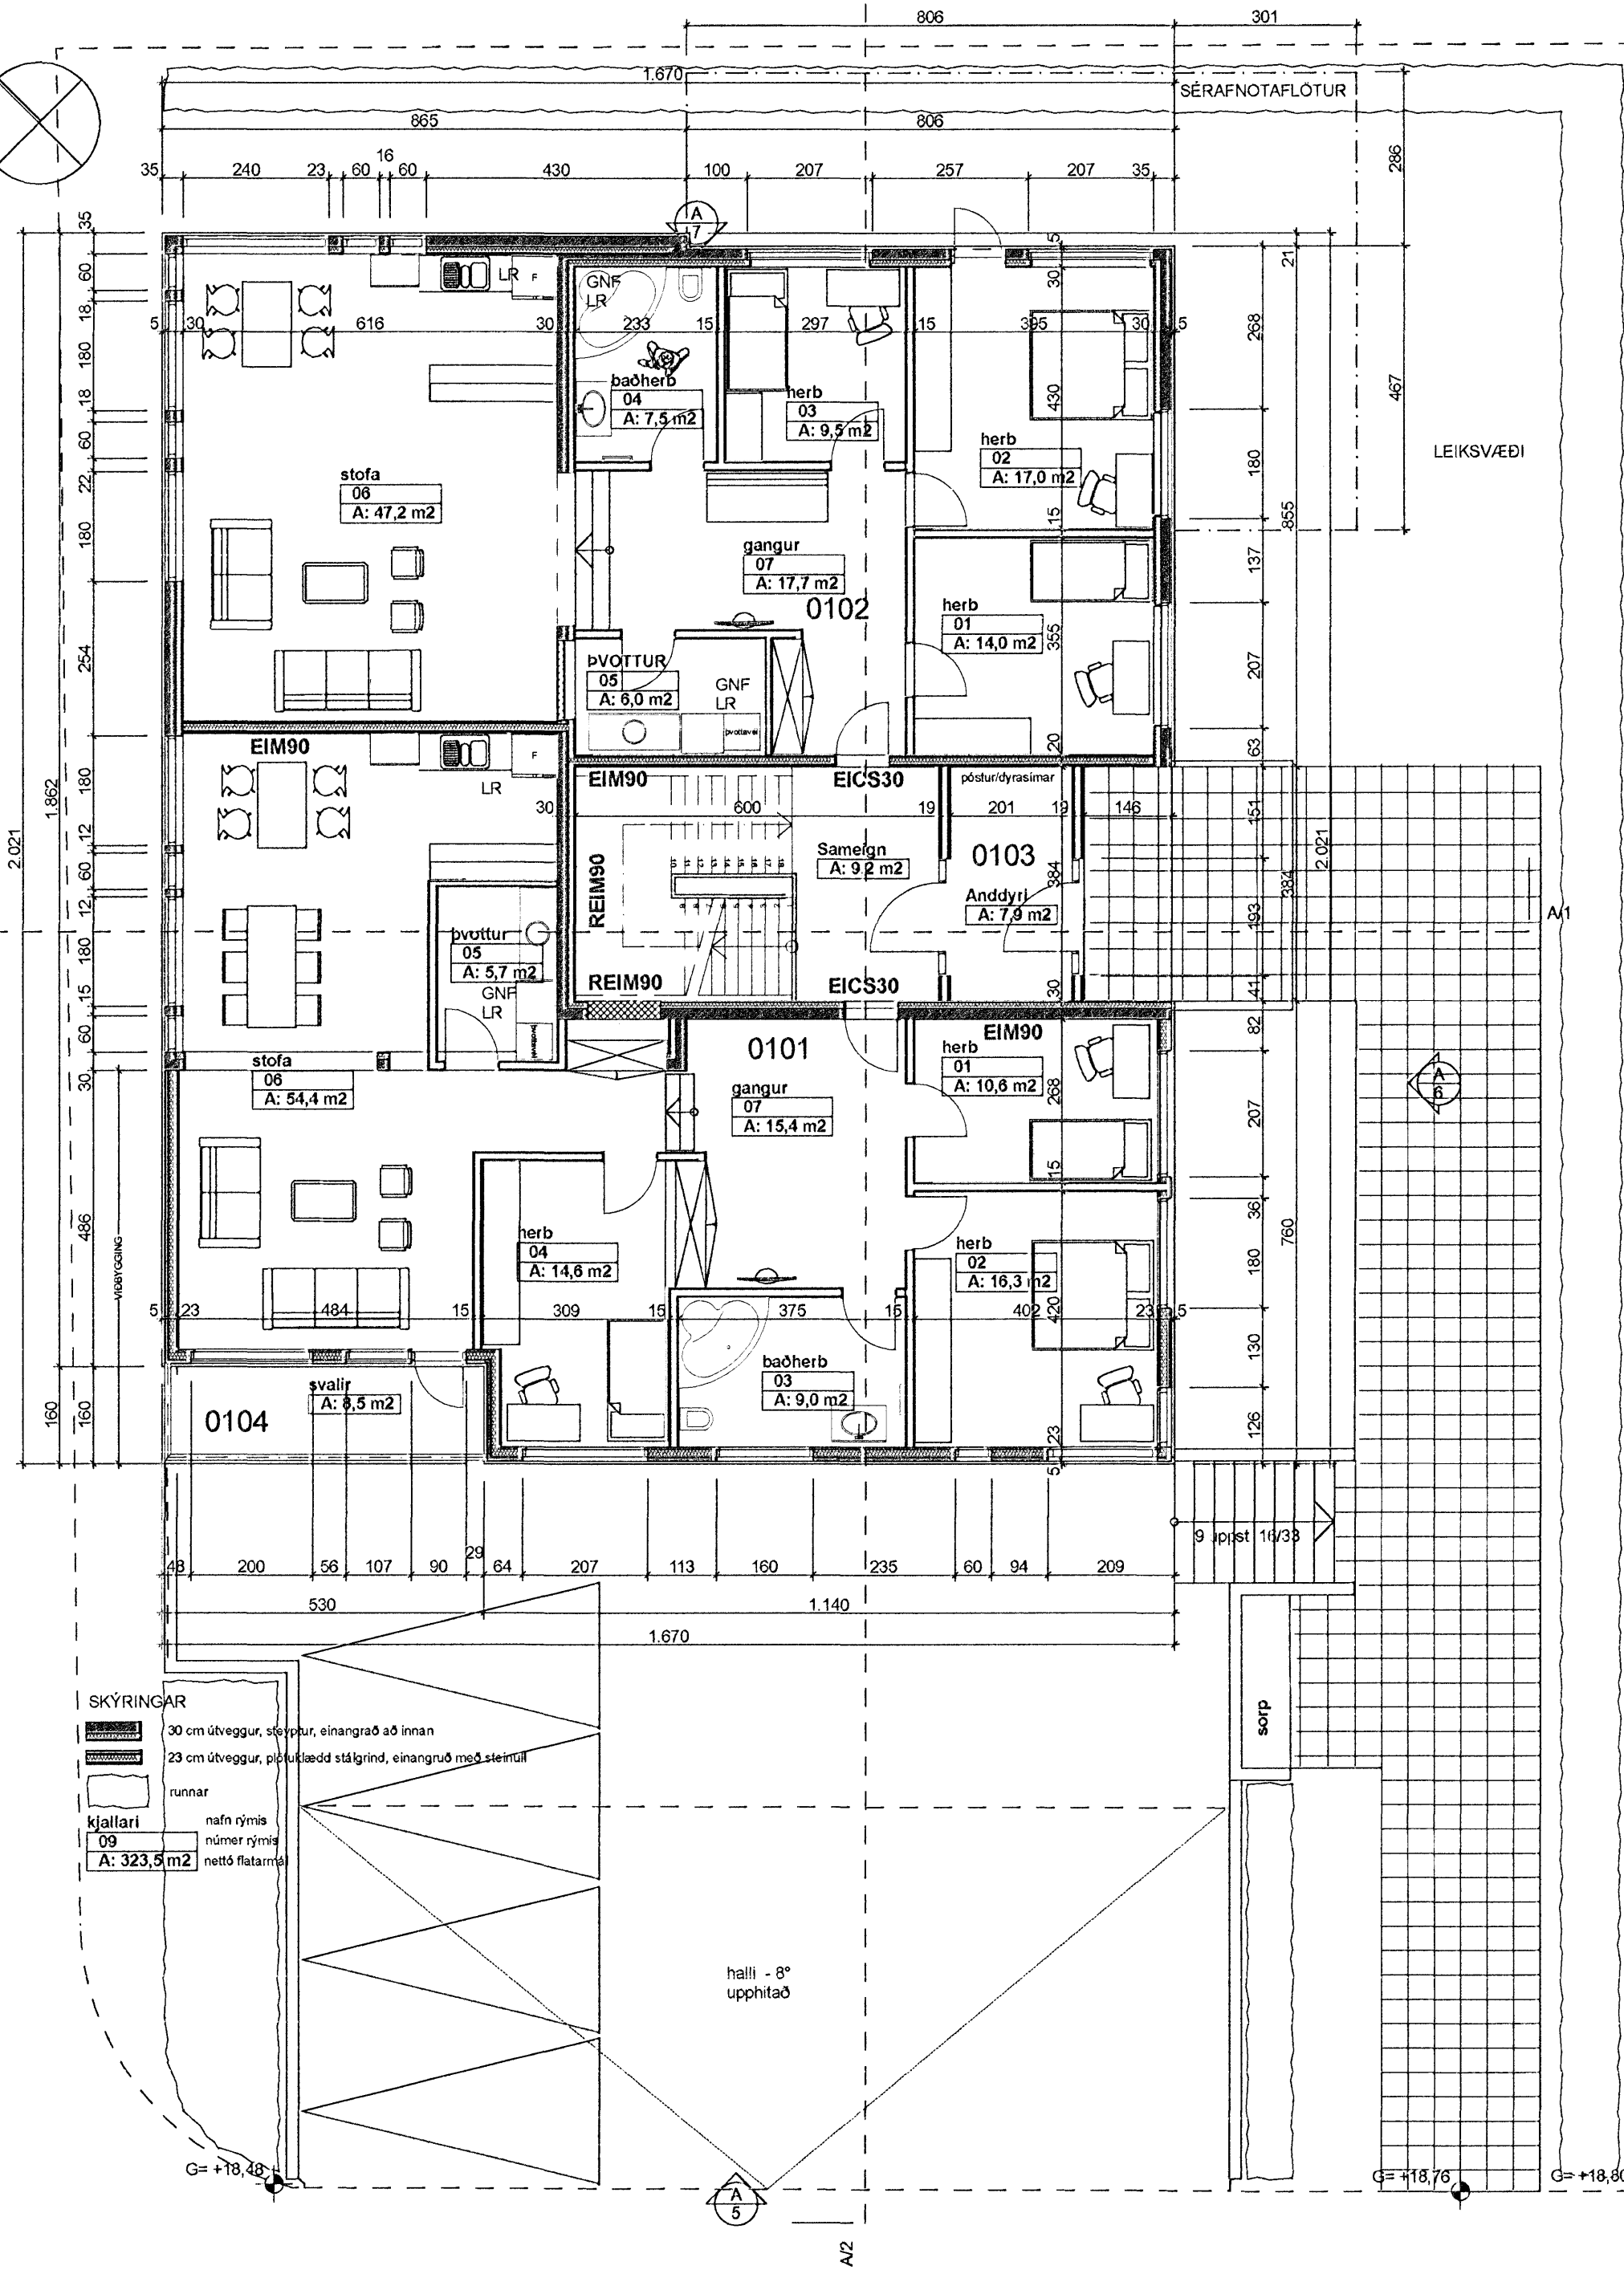


Byggingarfulltrúi  
samþykkir erindið.

15 NOV. 2006

Bent skal á að samþykkt þessi verður ekki virk, fyrr en eftir þinglýsingu eigna- og kiptayfirlýsinga ínar og skráningu hennar hjá Fastegnamati ríkiss. Byggingarfulltrúinn í Hafnarfirði  
F.h. Kristján Þórarinnsson

Úr Gildi

N

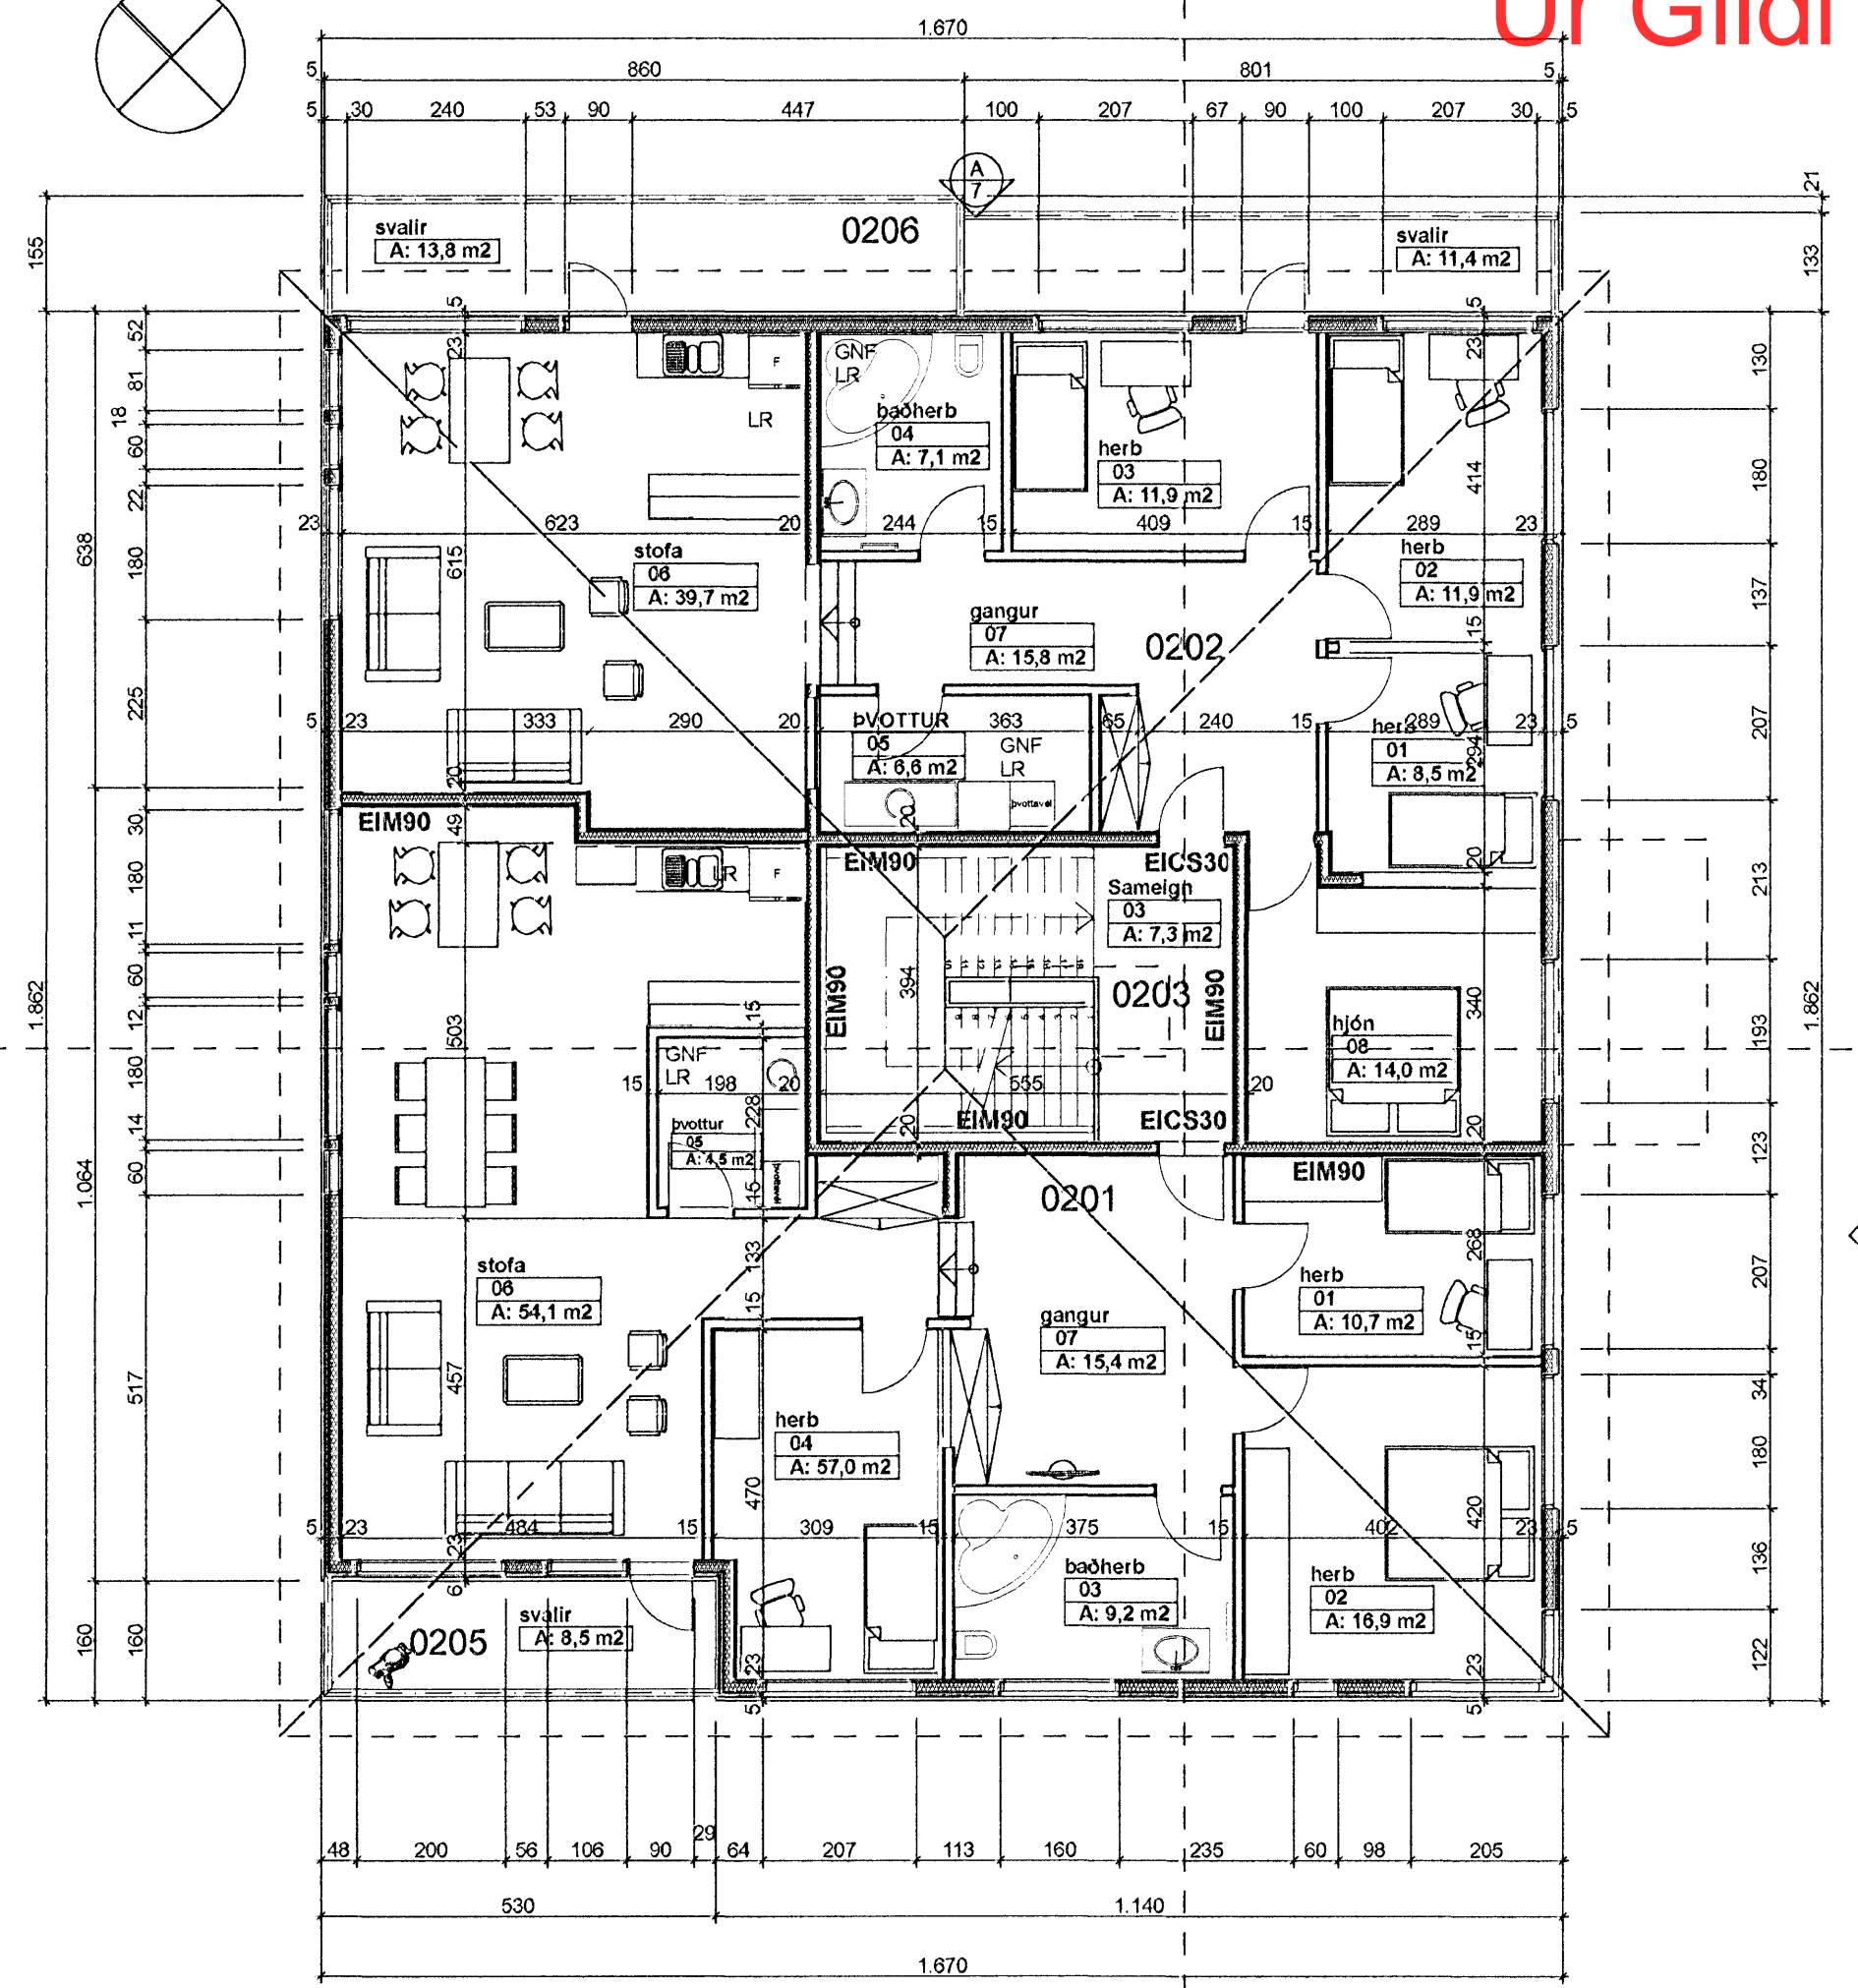

Álfaskeið 31		A-04	
Grunnmynd 1 og 2. hæð		12.11.06	
0607		1:100	
+ arkitektar ehf Laugavegi 59 101 Reykjavík sími 5625959			
Haraldur Ingvarsson arkitekt	030958-3389	sími 8984969	hi@plusark.is
Páll Hjaltason arkitekt	070859-2119	sími 8988953	ph@plusark.is
Þormóður Sveinsson arkitekt	050653-5529	sími 8997888	th@plusark.is