
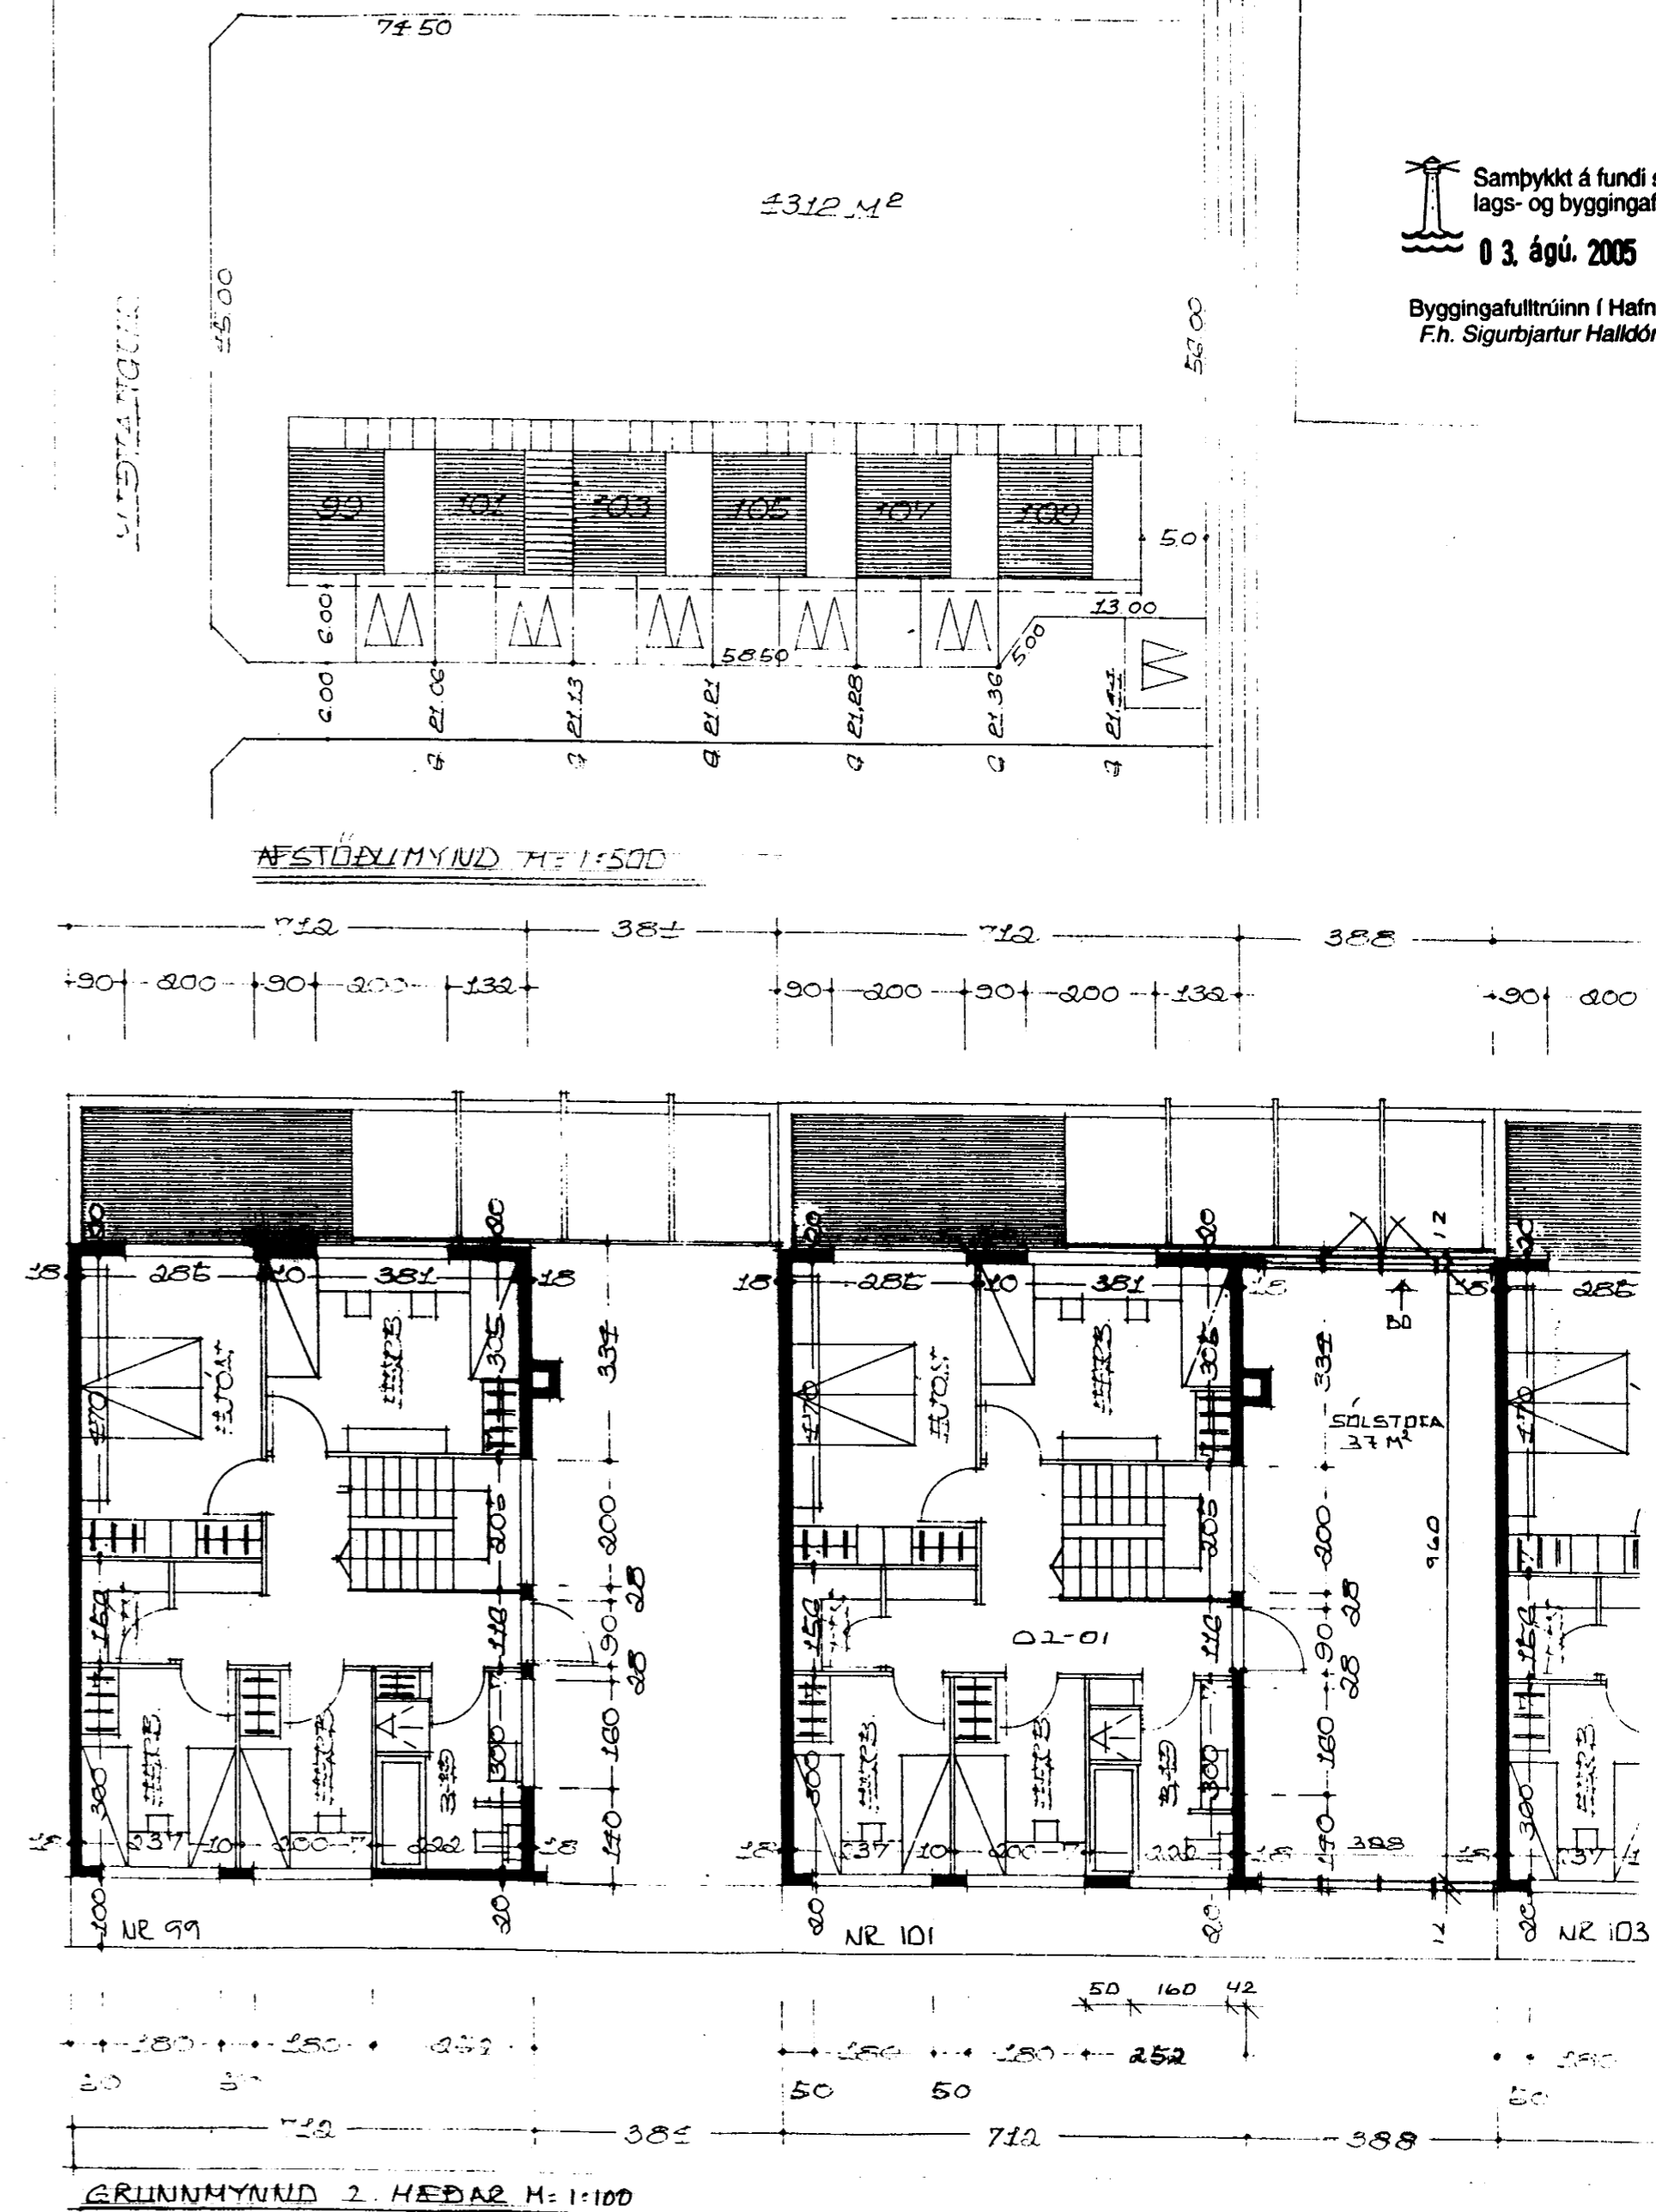


Samþykkt á fundi skipulags- og byggingafulltrúa
03. ágú. 2005
Byggingafulltrúinn í Hafnarfrói
F.h. Sigurbjartur Halldórsson

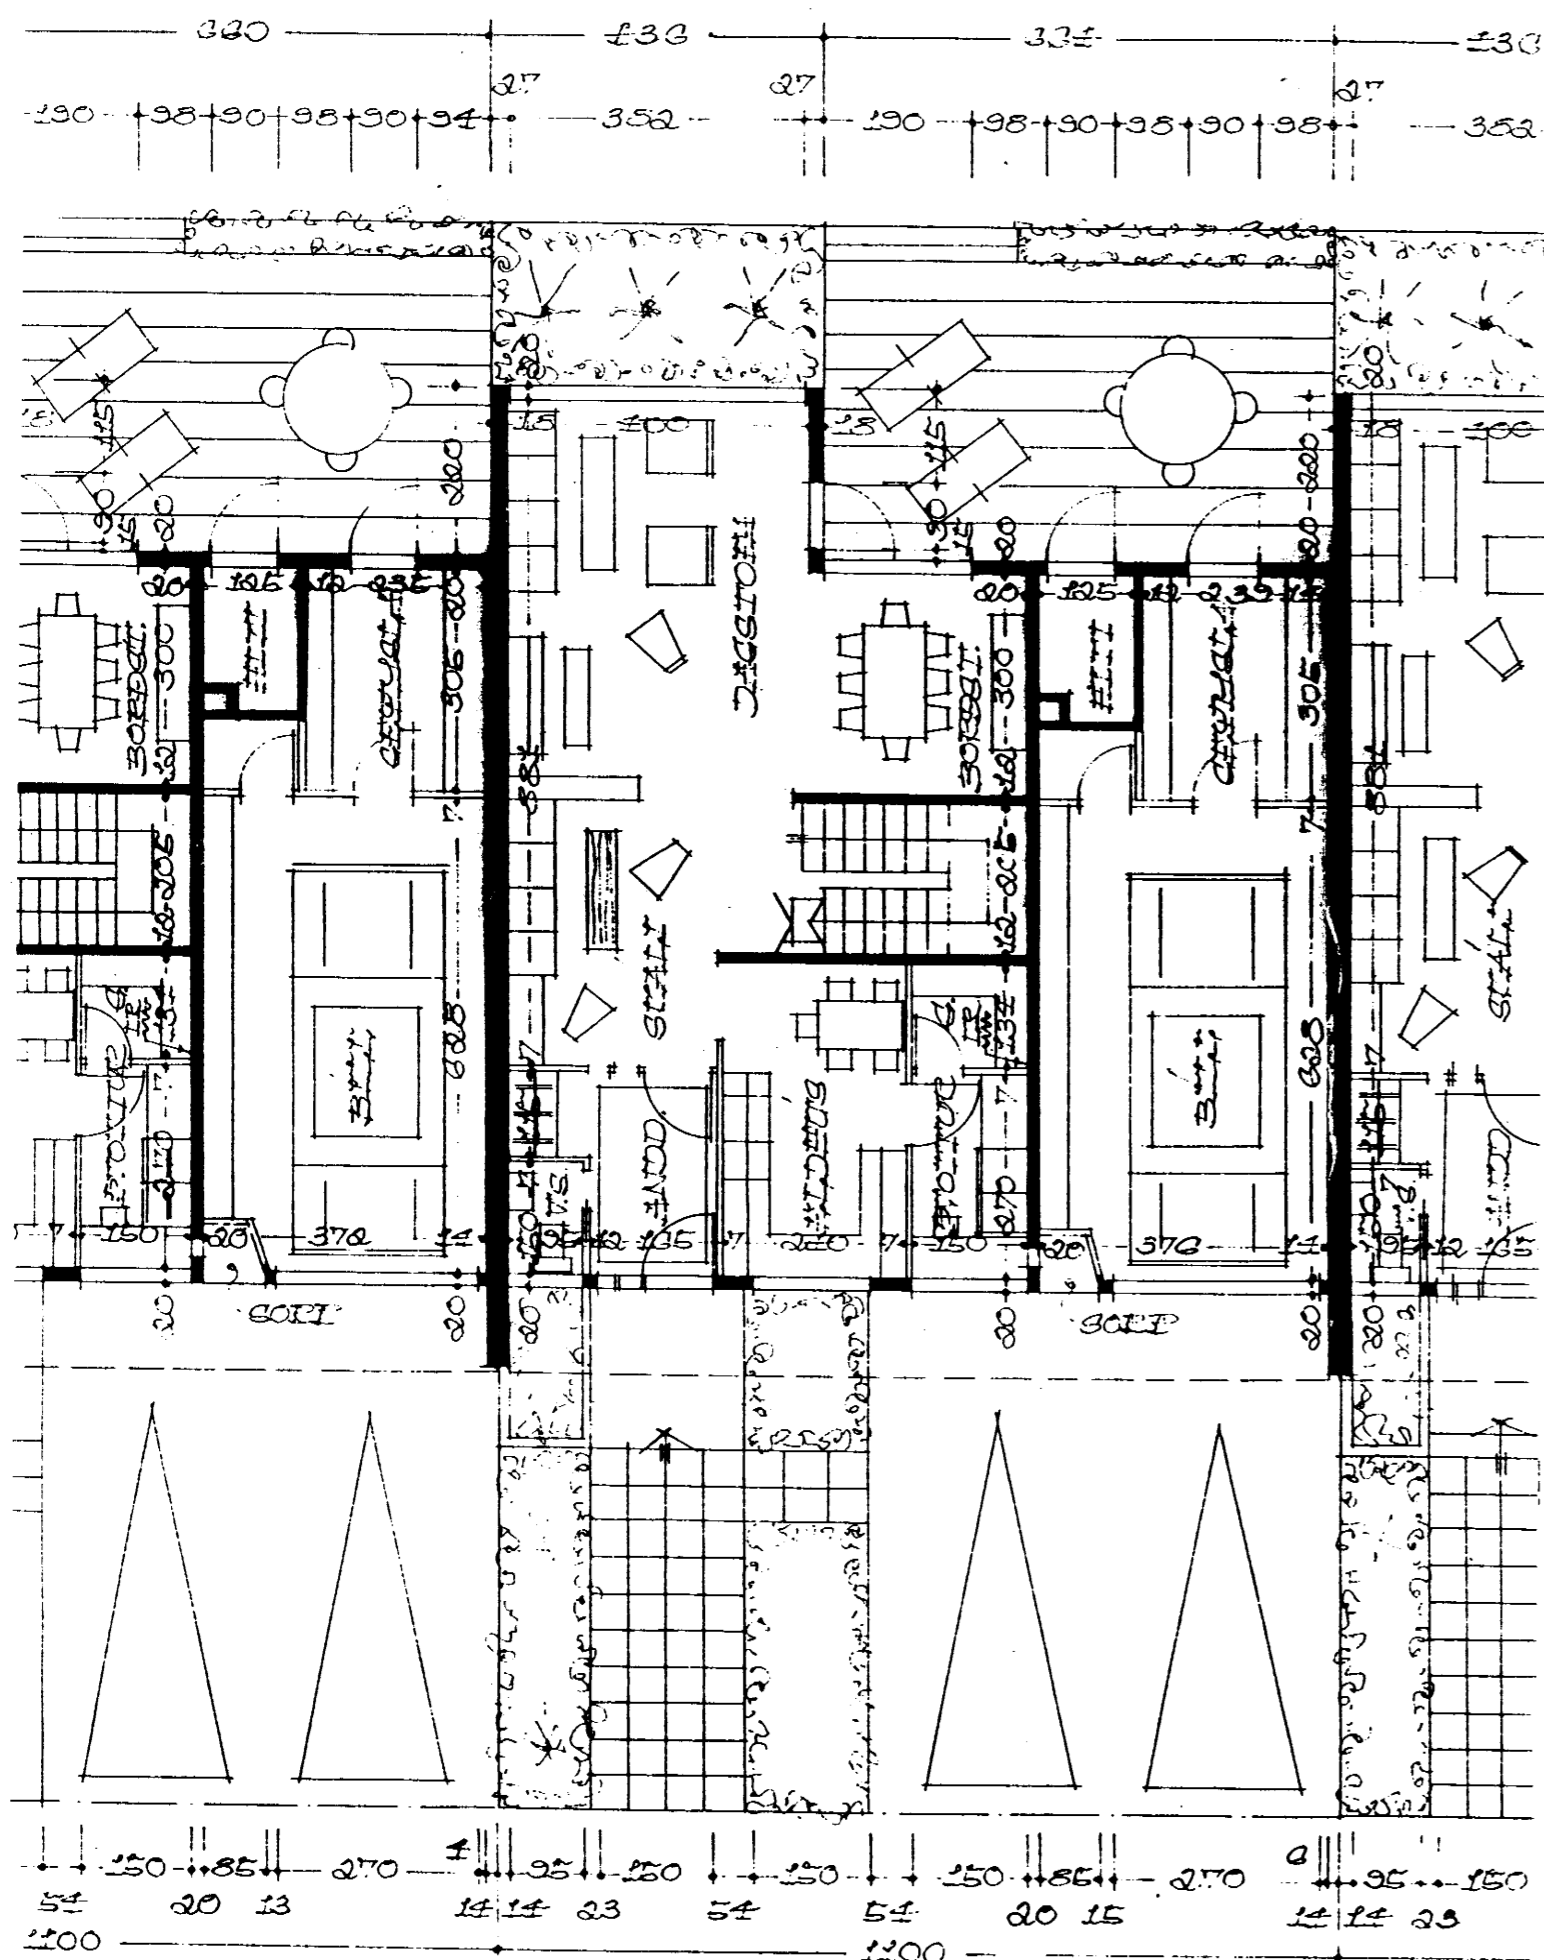

Húsið er upphaflega teiknað af Kjartani Sveinssyni.
Breytingar sem gerðar eru 27. apríl 2005 eru gerðar af Erlendi Árna Hjálmarssyni BFÍ
kt. 100355-5239.

- Breytingar 27. apríl 2005.
- Sólstofa er byggð yfir svalir eða verönd á 2. hæð.
 - Gluggi á baðherbergi 2. hæðar er færður á framhlíð hússins.
 - Gerð er ný skráningartafli er sýnir húsið eftir breytingu.

MÍÐVANGUR 101 HAF

ERLENDUR ARNI HJÁLMARSSON BFÍ KLEBERGI 6 HAF

ET 100355-5239 s. 664 5234

100
DAGS 27.04.05
MÁL 1:100 1:500