



Samþykkt á fundi skipulags- og byggingafrúna
03. ágú. 2005

Byggingafrúinn í Hafnarfirði
F.h. Sigurbjartur Halldórsson


Handwritten signature

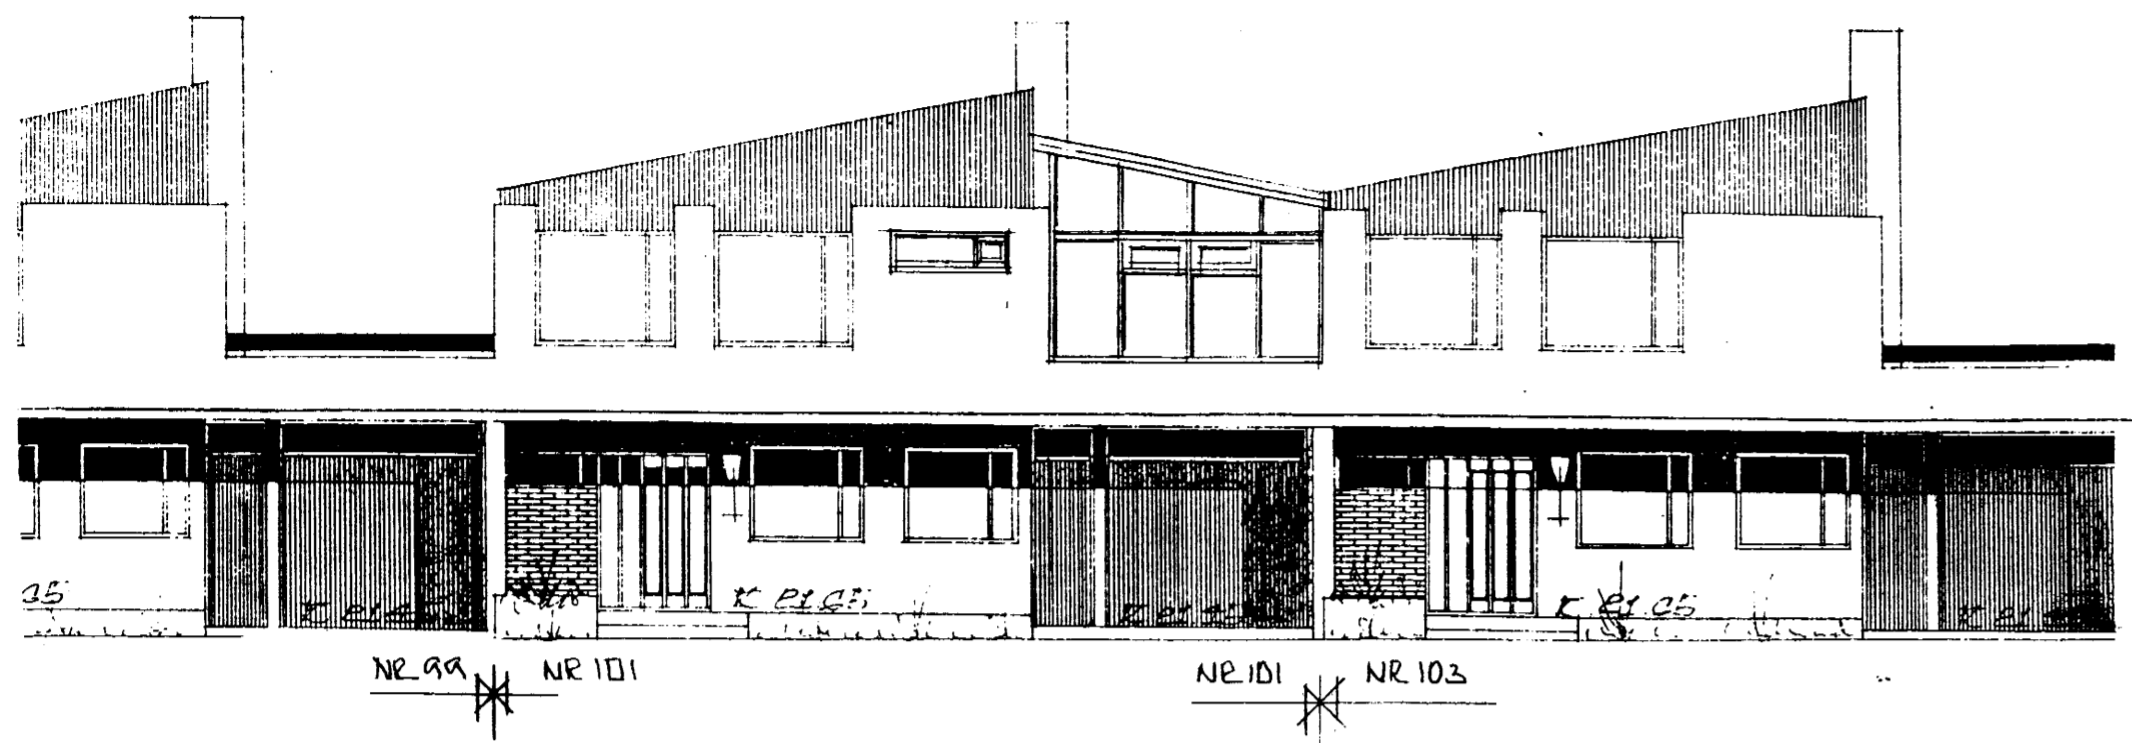


ÚTLIT NORÐUR M 1:100

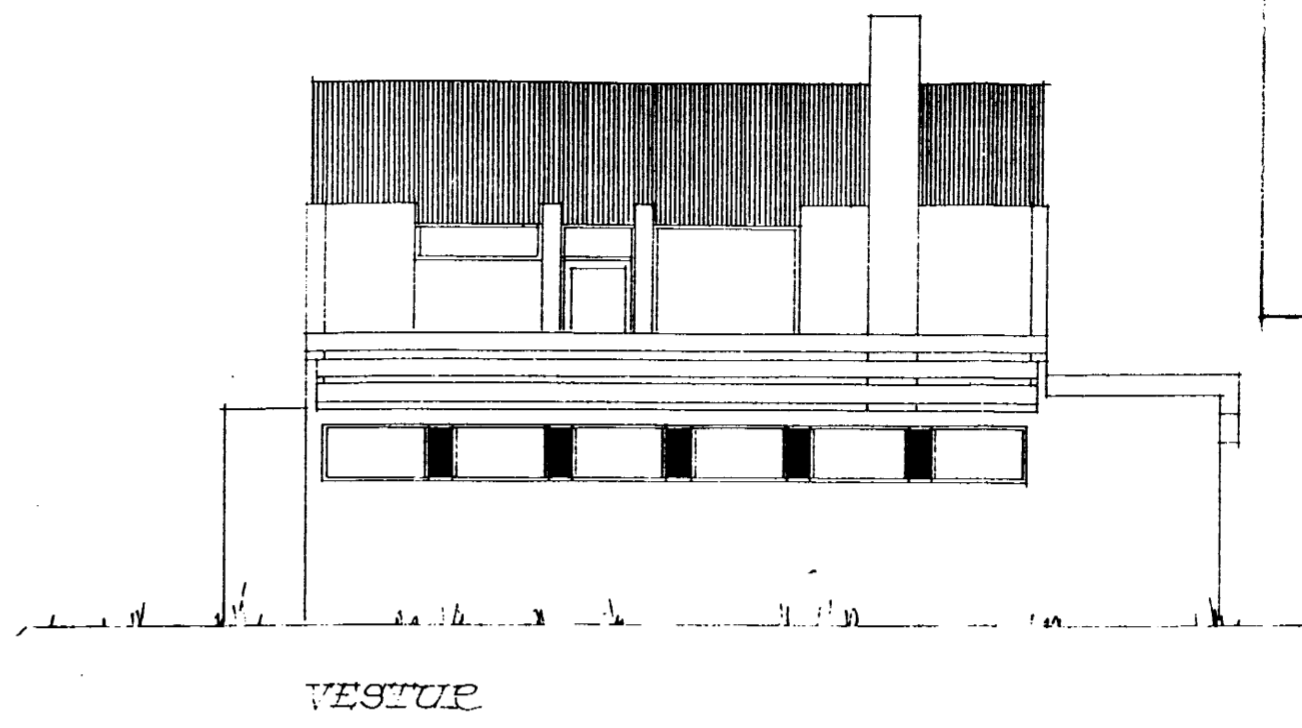


VESTUR

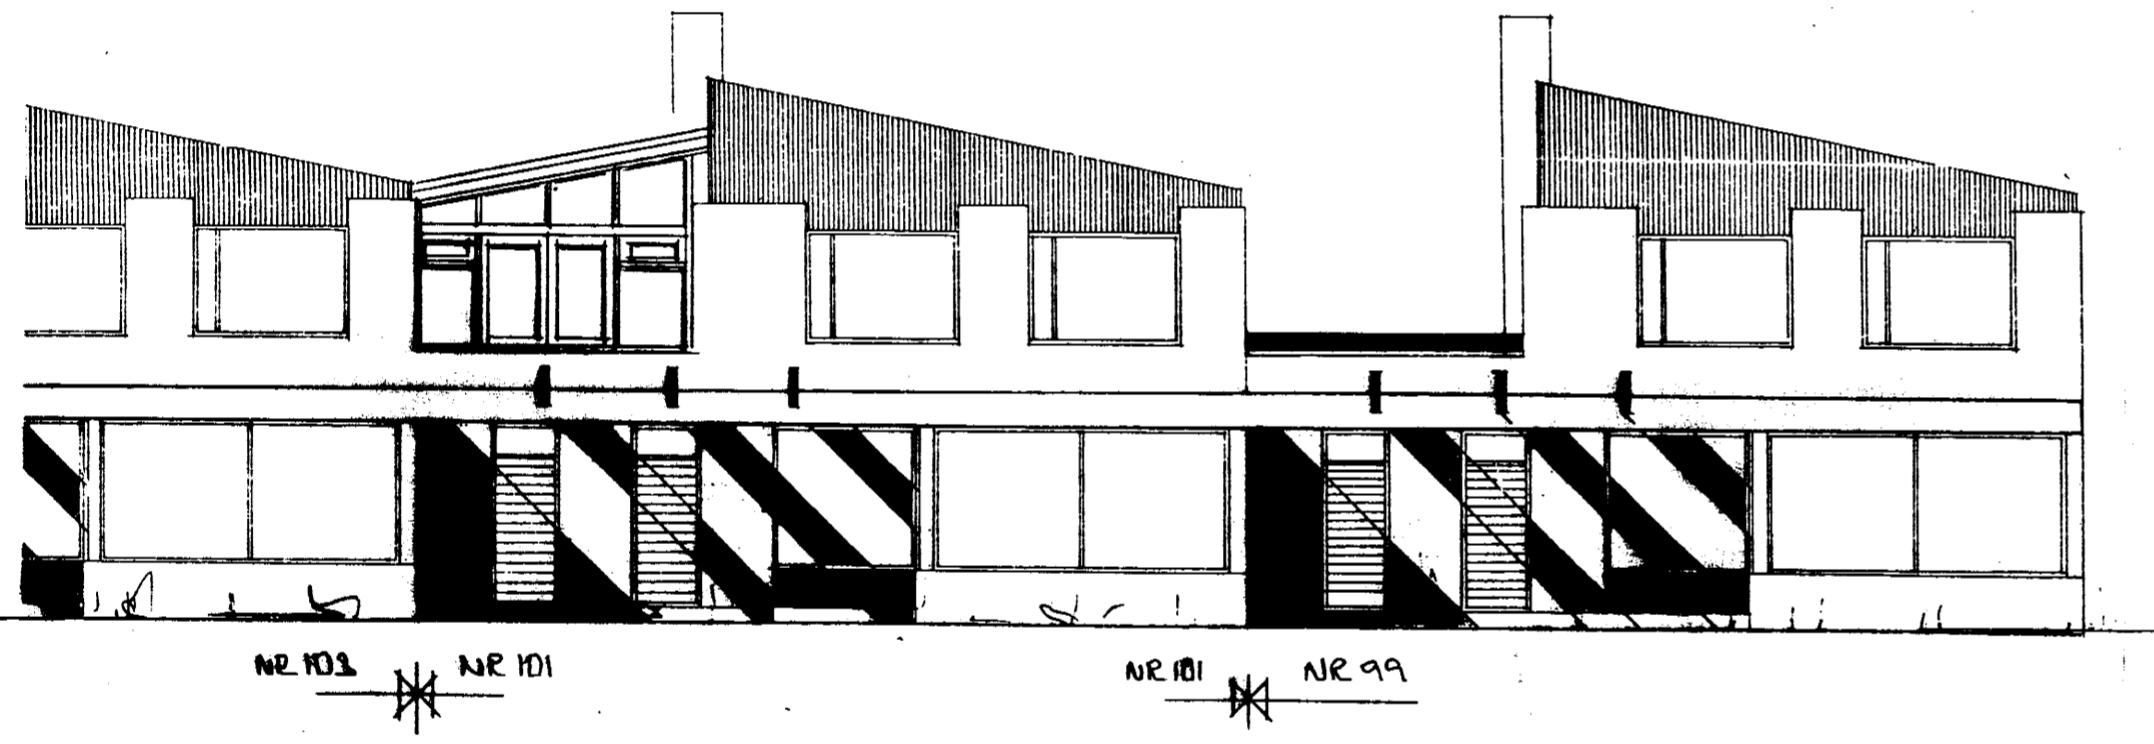


ÚTLIT SUÐUR M 1:100

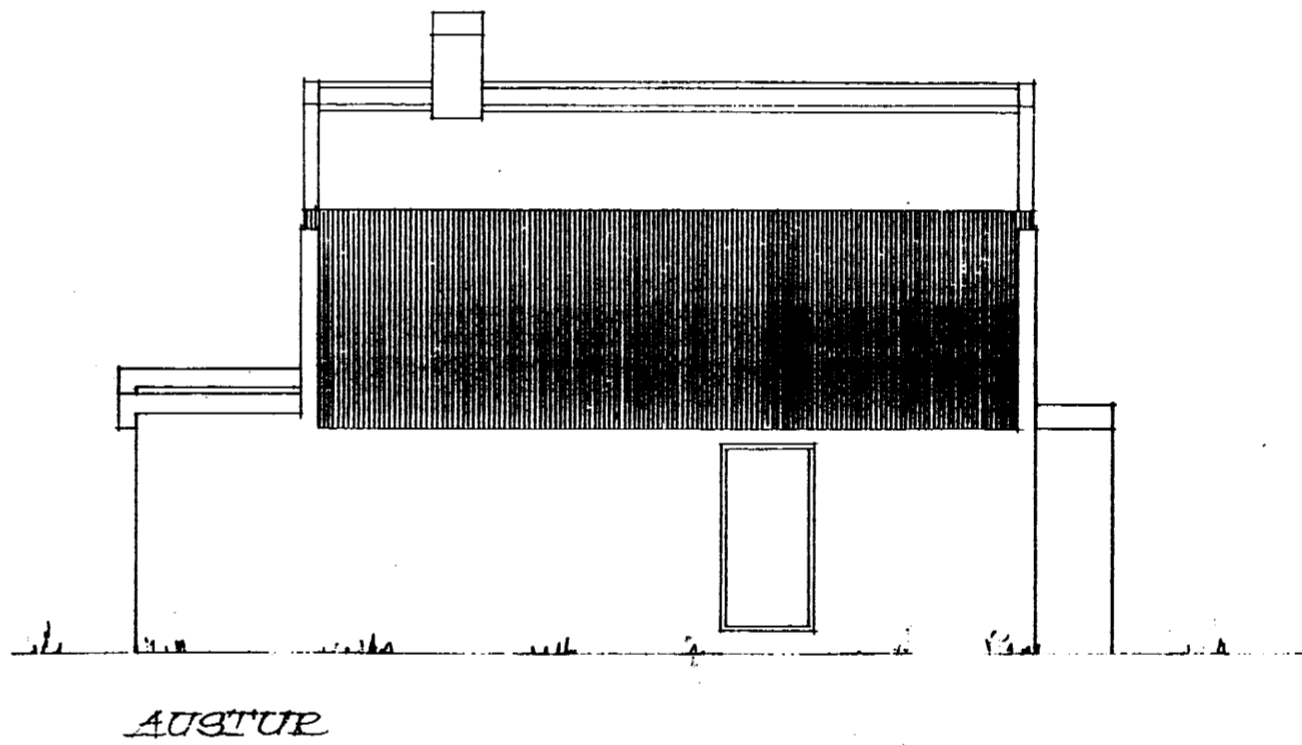

AUSTUR

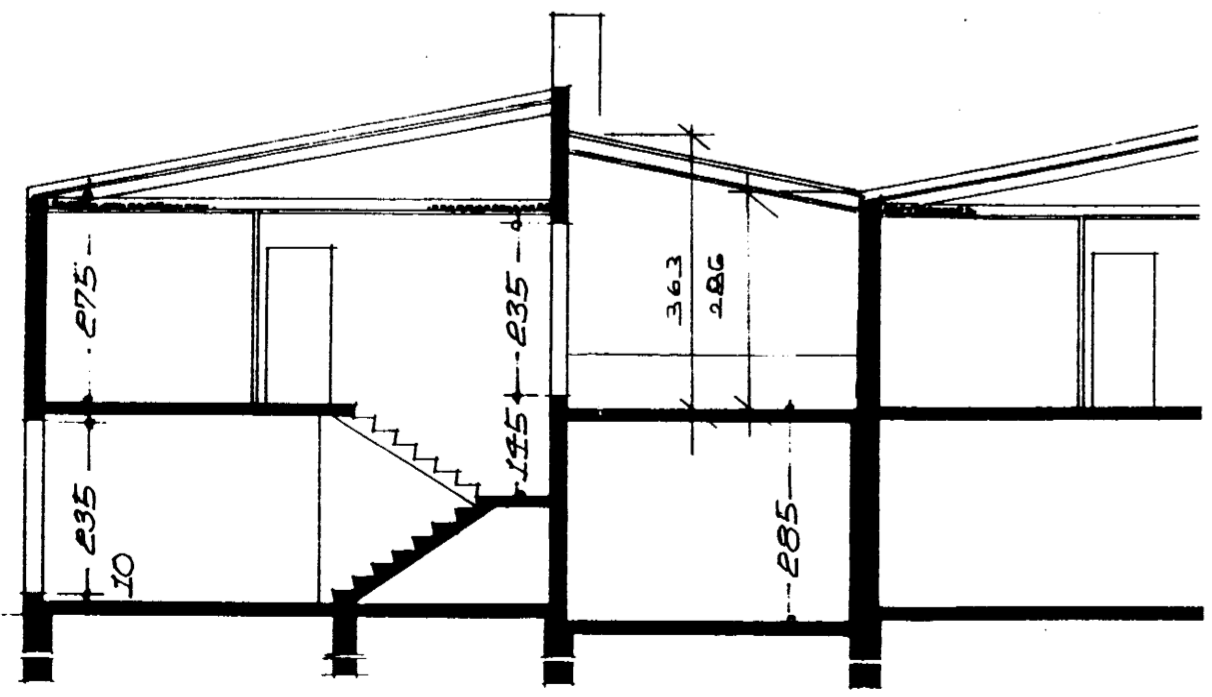

SKURÐUR B-B

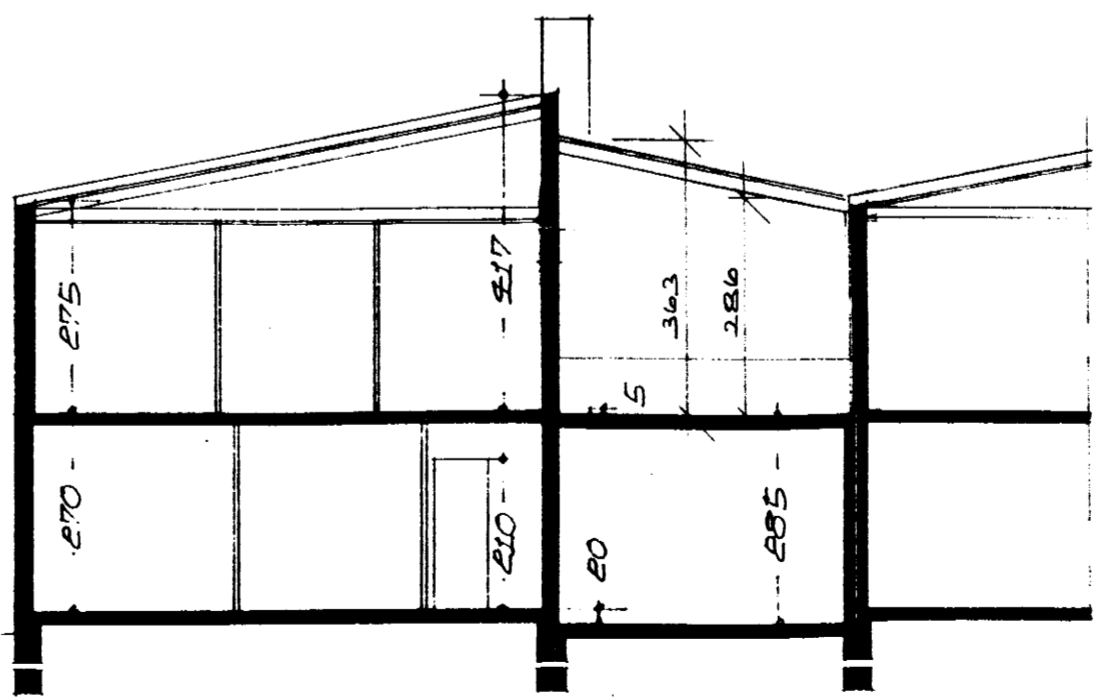

SKURÐUR A-A

Húsið er upphaflega teiknað af Kjartani Sveinssyni.
Breytingar sem gerðar eru 27. apríl 2005 eru gerðar af Erlendi Árna Hjálmarssyni BFÍ kt. 100355-5239.

- Breytingar 27. apríl 2005.
- 7. Sólstofa er byggð yfir svalir eða verönd á 2. hæð.
 - 8. Gluggi á baðherbergi 2. hæðar er færður á framhlíð hússins.
 - 9. Gerð er ný skráningartafla er sýnir húsið eftir breytingu.

MÍÐVANGUR 101 HAF.

EFNI
ÚTLIT OG SNIB

ERLENDUR ARNI HJÁLMARSSON BFÍ KLEBERGI 6 H
KT 100355-5239 S-6645634

101
DAG 27.04.05
MÁL 1:100

Handwritten signature