


GRUNNMYND
1:100

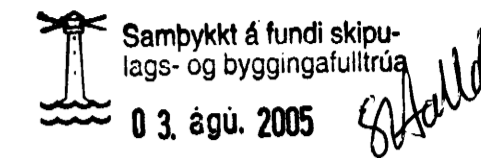

Byggingafræðingur í Hafnarfirði
F.h. Sigurbjartur Halldórsson

BYGGINGARLÝSING:

SÖKKLAR:
SÖKKLAR ERU ÚR EINANGRUNARKUBBUM (PLASTKUBBUM) SEM ERU UPPBYGGDIR AF 152 MM STEYPTUM VEGG OG 64 MM PLASTEINANGRUN SITT HVORU MEGIN.
BOTNPLATA:
ER ÚR STADSTEYPTRI JÁRNBEINTRI STEINSTEYPU, BOTNPLATA ER EINANGRUÐ MEÐ 75 MM EINANGRUN SEM FER 500 MM NIÐUR Á SÖKKLA.
ÚTVEGGIR:
ERU ÚR EINANGRUNARMÓTUM (PLASTKUBBUM) EINS OG Í SÖKKLUM. DRENDÚKUR ER SETTUR UTAN Á VEGGI SEM ERU Í JÖRÐU. ÚTVEGGIR ERU KLÆDDIR RAKASPERRU. OG TIMBURGRIND AF LEKTUM 35 MM x 40 MM SEM ER KLÆDD MEÐ LÁRÉTTUM CEDRUSVIÐ AD HLUTA, AD ÖÐRU LEYTI ER HÚSIÐ MÜRHDÁÐ.
VEGGIR INNAHÚSS:
VEGGIR ERU Í FLOKKI 2.
ÞAK:
ER STADSTEYPT PLATA, EINANGRUÐ MEÐ 200 MM PLASTEINANGRUN AD OFAN. ÞAKIÐ ER VARIÐ VIÐURKENNDUM ÞAKDÚK SEM ER FARGAÐUR NIÐUR MEÐ HARPADRI MÖL (KORNASTÆRÐ 60-80MM)
ELDVARNIR:
FRAM KEMUR SÉRSTAKLEGA HVAR REYKSKYNNJARAR ERU STAÐSETTIR OG SLÖKKVITÆKI. BJÖRGUNARÖP ERU Í SVEFNHERBERGJUM. ALLIR VEGGIR INNAHÚSS ERU Í FLOKKI 2.
ELDSTÆÐI:
ALLUR BUNAÐUR ÞANNIG GERÐUR OG FRÁGENGIN AD HÆGT SÉR AD KYNDA MEÐ HONUM Á ÖRYGGAN HÁTT.
ELDSTÆÐI SKAL TENGA VIÐ REYKHÁF.
FRÁGANGUR VEGGJA VIÐ ELDSTÆÐI SKAL VERA Í FLOKKI A.
UPPSETNING FARI EFTIR GREIN 192.BR1 Í BRUNAMÁLASTOFNUM RIKISINS BILGEYMSLA:
ALLAR KLÆDNINGAR ERU Í FLOKKI 1, (GIPSKLÆDDAR) BILGEYMSLA ER MEÐ REYKSKYNNJARA OG HANDSLÖKKVITÆKI. BILGEYMSLA ER ADGREIND FRÁ ÍBÚÐ MEÐ EI 80 ELDVARNARVEGGJUM. HURÐ INN Í ÍBÚÐ ERU ELDVARNARHURÐIR EICS30.
SORPGEYMSLA:
ER STEYPT EINING EI80 OG STAÐSETT Á LÖÐ.
GLUGGAR:
GLUGGASTYKKI ERU ÚR GAGNVÖRÐUM VIÐ KLÆDDIR ALLI. OPANLEG FÖG ERU ÚR OREGON PINE.
TVÖFALT EINANGRUNARGLER VERBUR Í GLUGGUM.
GLER ER K-GLER.

	U-GILDI
KÖLNUNARTALA ÞAKS:	0,2W/m²K
KÖLNUNARTALA ÚTV:	0,4W/m²K
KÖLNUNARTALA GLUGGA:	2,0W/m²K
KÖLNUNARTALA HURDA:	3,0W/m²K
ÚTV.VEGÐ MEÐALTAL:	0,85W/m²K

BREYTING 19.07.05
STÆRDIR HÚSS TEIKNAR AF TEIKNINGUM.
SALARHÆÐ HÚS LEIÐRÉTT.
EFNISVAL SORPGEYMSLU EI80 SETT Í TEXTA.

Góð hönnun er kjarni málsins


Sigrún Ólaf
SÓLARK-ARKITEKTAR EHF



FLÉTTUVELLIR 36
221 HAFNARFJÖRÐUR
GRUNNMYND
KVARDI: 1:100

DAGS. 20.06.05
BREYTING. 19.07.05

TEIKN. 01

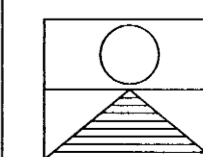

SIGRÚN ÓLAFÓTTIR ARKITEKT FAÍ
MARGRÉT CASSARO BYGGINGAFRÆÐINGUR
110753-4119 / 590704-2020

REYKJAVÍKURVEGUR 66 220 HAFNARFJÖRÐUR
SÍMI: 561 2707 - 861 2707 - 899-2707 FAX: 561-2707
netf.: arkitektar@solark.is www.solark.is