



GRUNNMYND 1. HÆÐ MKV. 1:100.

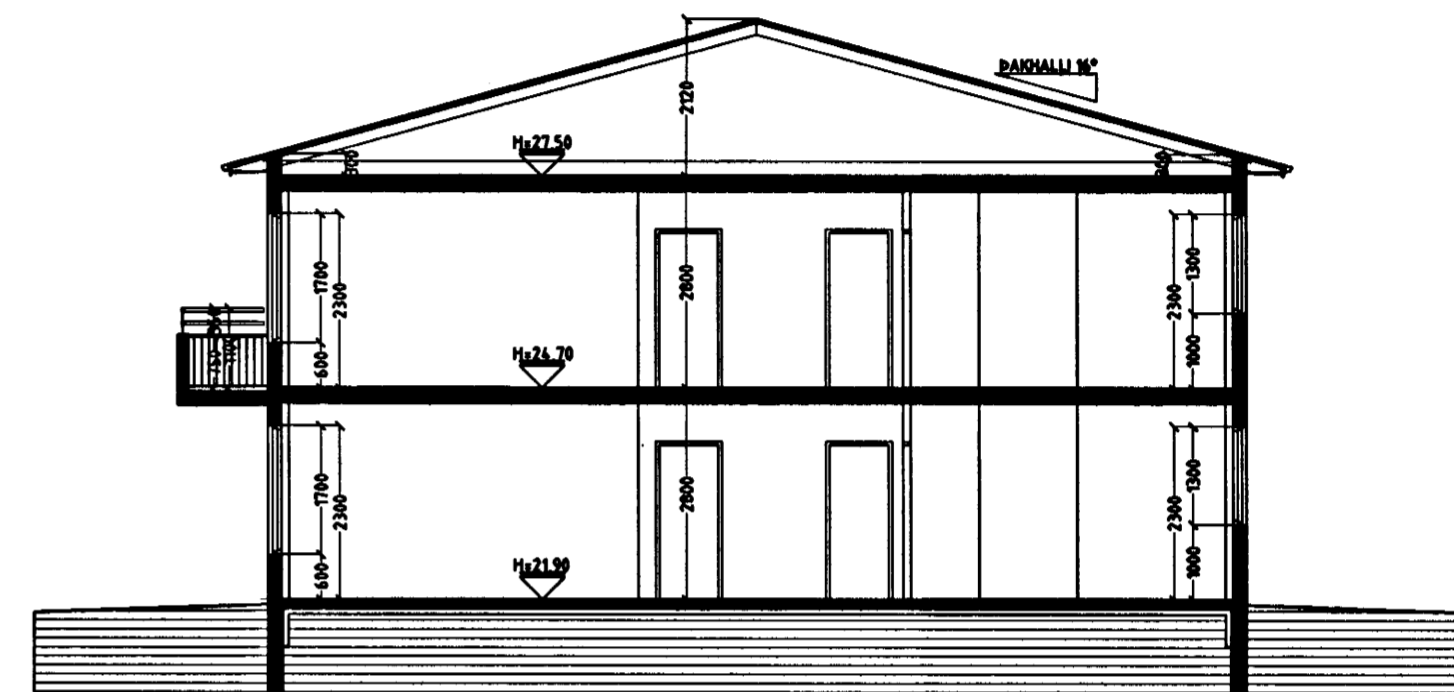

SNID A-A MKV. 1:100.

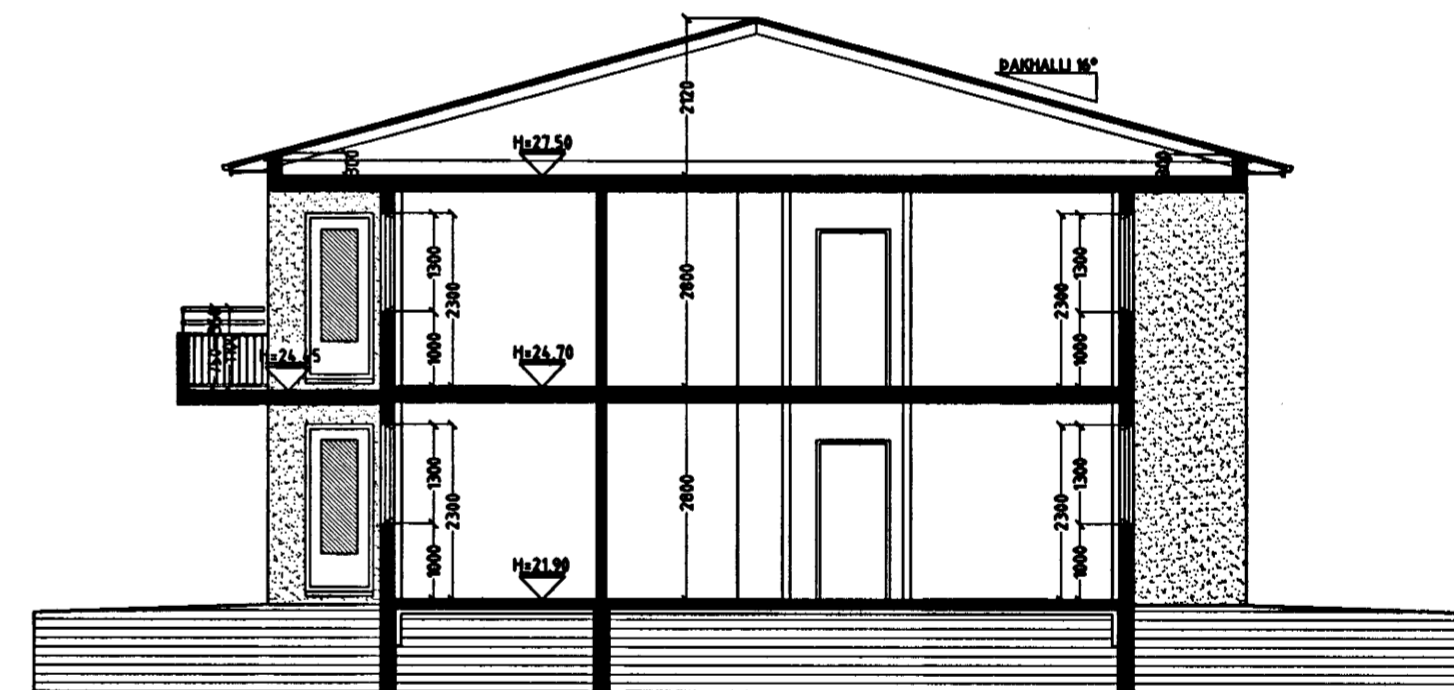

SNID B-B MKV. 1:100.

ENGJAVELLIR 10 HAFNARFIRÐI.

Sigurður Þorvarðarson byggingafræðingur b.f.í.  
Teiknistofan Strandgötu 11 220 Hafnarfirði.  
Sími: 5651510. Netfang: teiknistofan@simnet.is  
STH. teiknistofan ehf. kt. 510298-2769. Kf. aðalhönnuðar: 141250-4189.

Skýringar:	Aðaluppdráttur.
Teikning:	Grunnmynd 1. hæð og snid.
Mælikvæði:	1 : 100.
Undirskrift:	<i>3/8 05 Syp</i>
Blað nr: 1 af 5.	Dagsetning: 15 september 2003.
Breytt: 2. hæð stækkuð til samræmis við 1. hæð. 17.03.2004.	
Breytt: Þakkanti breytt og hluti af handriti steypt. 29.07.2005.	

Varðandi frekari málsetningar, sjá sérteikningar aðalhönnuðar í mkv. 1:50.  
Séruppdrættir skulu unnir þegar aðaluppdrættir hafa verið samþykktir af byggingaryfirvöldum.