



RP

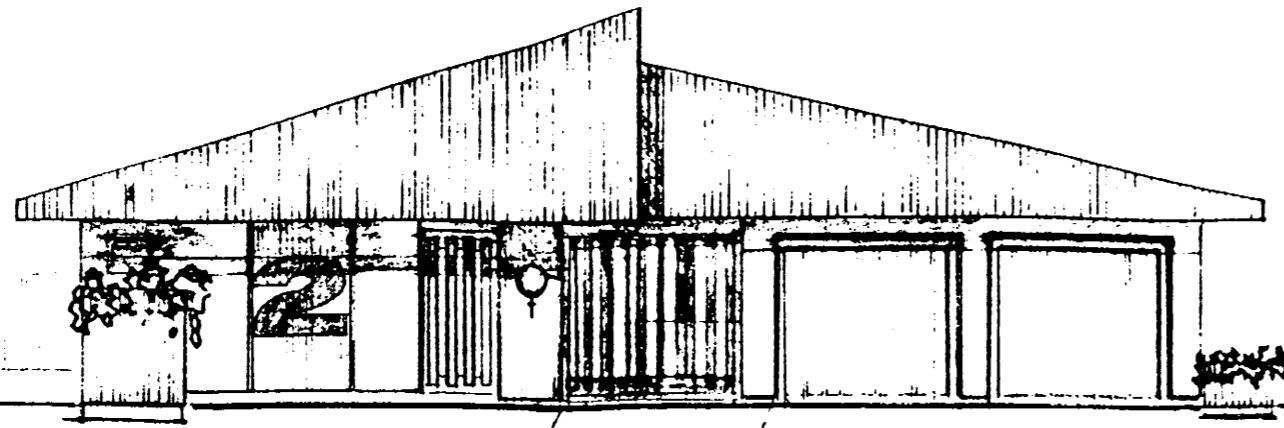


SUDAUSTUR


Stærðingartala: Háihvammur 2		Lendnúmer: 120712		Stærðingartala: Erlendur Ami Hjálmarsson		Kennitala: 100355-5239											
Matshlutanúmer: 01		Stærðingartala: 4.010		Dagsetning: 21.4.2005													
Uppekking og lýsing	D0 Lökun	D1 Rými hæð-réð	D2 Notkun text	D3 Hósta- flokun	D4 Eignar- hæð	D5 Stærðir Eignar- hæð	D6 Stærðir Eignar- hæð	D7 Op m²	D8 Brúðstú- m²	D9 Brúðstú- m²	D10a Salarhæð mín	D10b Salarhæð max	D11 Brúðstú- rúmmál m³	D12 Nettóbrúð- m²	D16 Birtu- m²	Rekjalata skiptarúmmál	D17 Skipta- rúmmál m³
Matshluti						658,7	0,0	0,0	0,0	430,8	0,0		1.481,4	372,3	430,8		1.008,310
Botn																	45,6
01			1. hæð			214,7	0,0	0,0	0,0	214,7	0,0		504,7	185,4	214,7		
A	0101		Ibúð	N	0101	111,9				111,9		2,50	279,7	97,0	111,9	2,50	242,500
A	0102		Ibúð	N	0201	50,0				50,0		2,40	120,0	43,6	50,0	2,40	104,640
A	0103		Geymsla/innst.	N	0201	45,2				45,2		1,80	86,7	38,5	45,2	1,92	73,920
C	0105		Port	S	X	22,9				22,9		2,40	18,3	6,3	7,6	2,40	15,120
02			2. hæð			444,0	0,0	0,0	0,0	216,1	0,0		911,1	186,9	216,1		
A	0201		Ibúð	N	0201	167,9				167,9		2,70	610,4	142,7	167,9	2,70	385,290
A	0202		Bitgeymsla	B	0201	48,2				48,2		2,70	130,1	44,2	48,2	2,70	119,340
C	0203		Pallur	S	0201	65,5				65,5						1,00	65,500
A	0204		Þakrymi	F	0201	227,9					0,30	2,80	170,6				
Athugasemdir																	
Samleignir summa																	
Eignarhald																	
	Eignar- hald	Notkun text	Birtu- m²	Skipta- rúmmál	Sélag- m²	Sélag- og samleign m²											
	0101	Ibúð	119,5	257,620	257,620												
	0201	Ibúð	311,3	748,680	748,680												
	Allt		430,8	1.006,310	1.006,310												

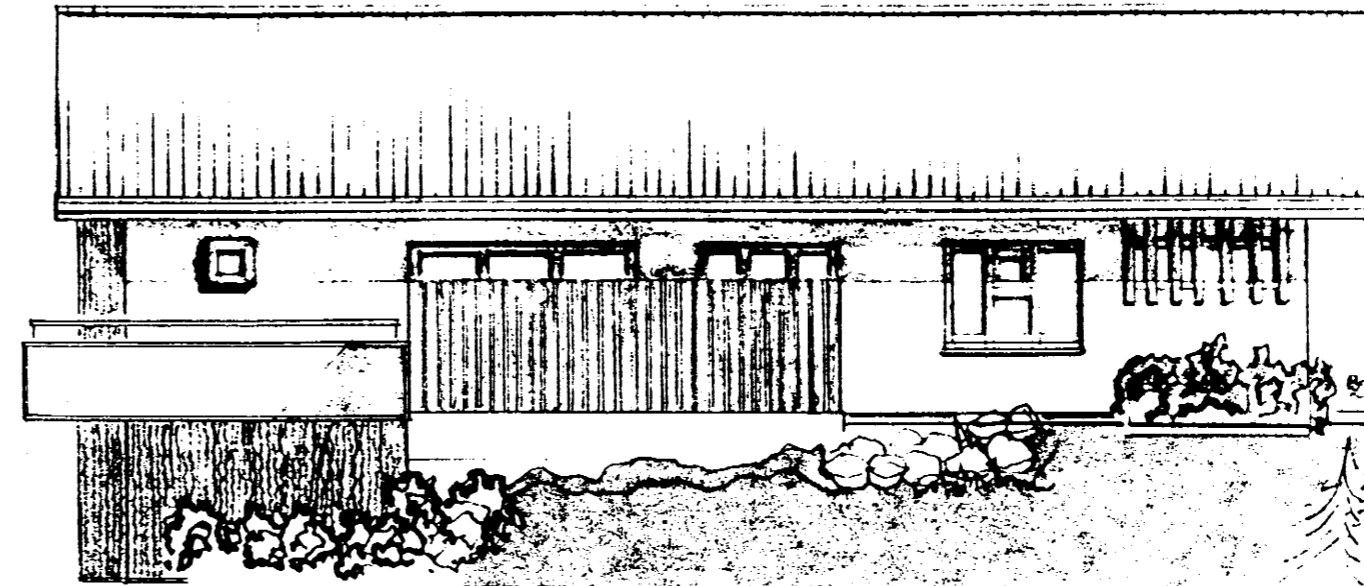


SÜÐVESTUR

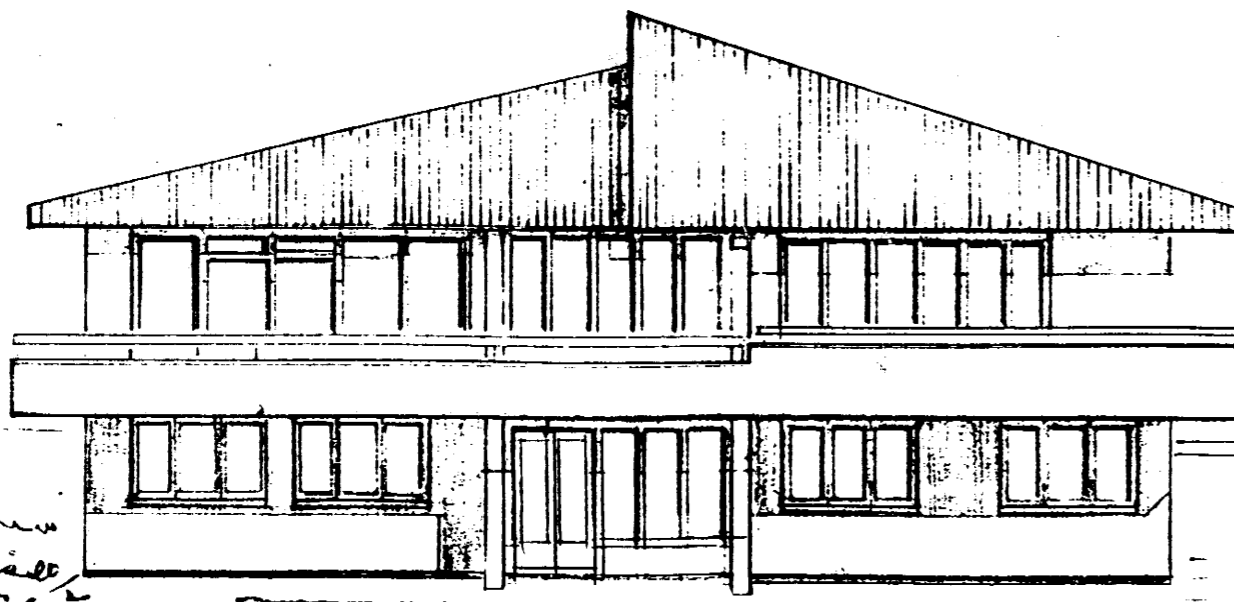

NORDVESTUR

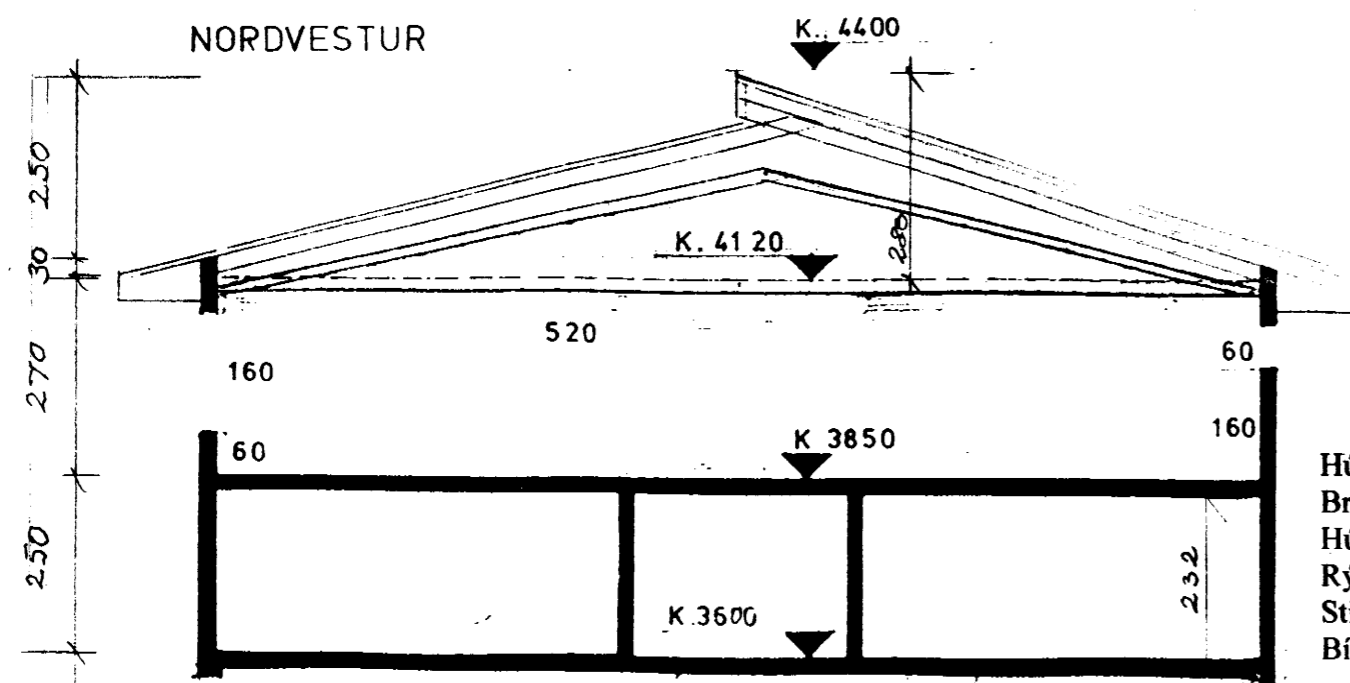

Hús teiknað af Óla G. H. Þórðarsyni 1979.  
Breytt af Erlendi Árna Hjálmarssyni BFÍ 21. apríl 2005  
Hús gert af tveimur íbúðum.  
Rými og gluggar á 1. hæð, sem ekki hefur verið skráð er nú sýnt á uppdráttum.  
Stigi milli hæða aflagður.  
Bílastæði fyrir nýja íbúð bætt við.

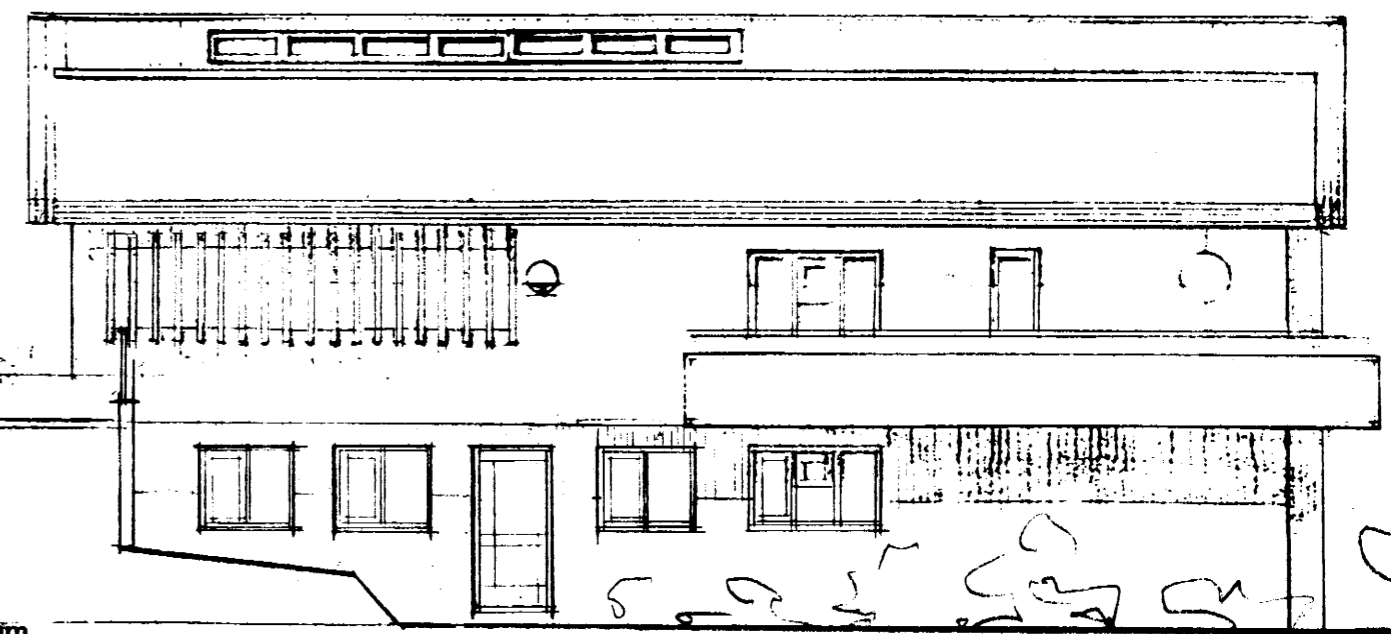

NORDAUSTUR

HÁIHVAMMUR 2 BR Á NORDAUSTURHLLA  
UTLIT OG SNID M 1:100 DAGS 21. APRÍL 2005  
ERLENDUR AMI HJÁLMARSSON, KT 100355 5239

TEIKA.NR 101