

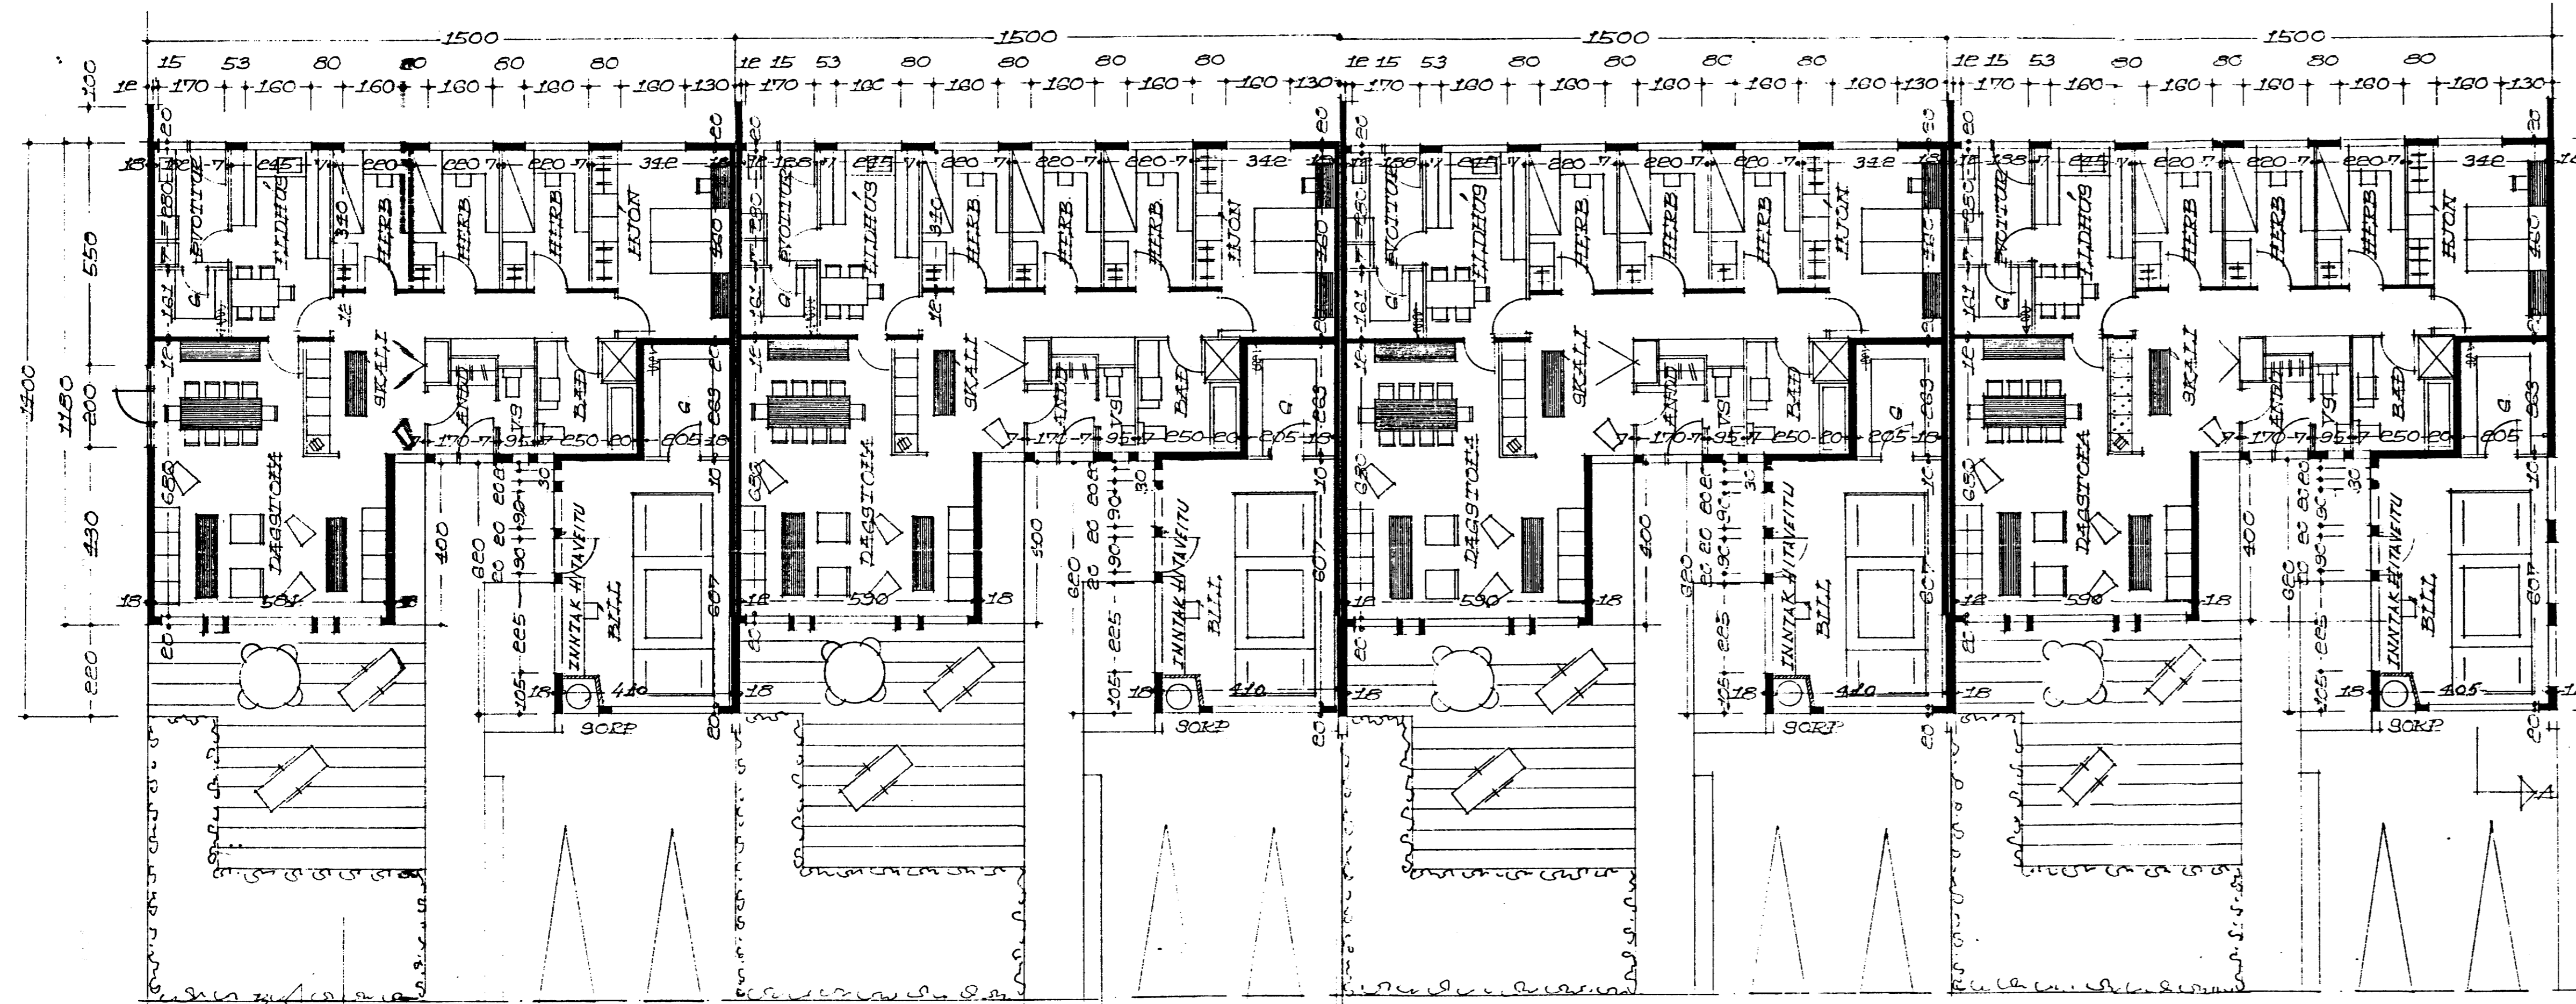



HJALLABRAUT 88 HAFNARFIRÐI.

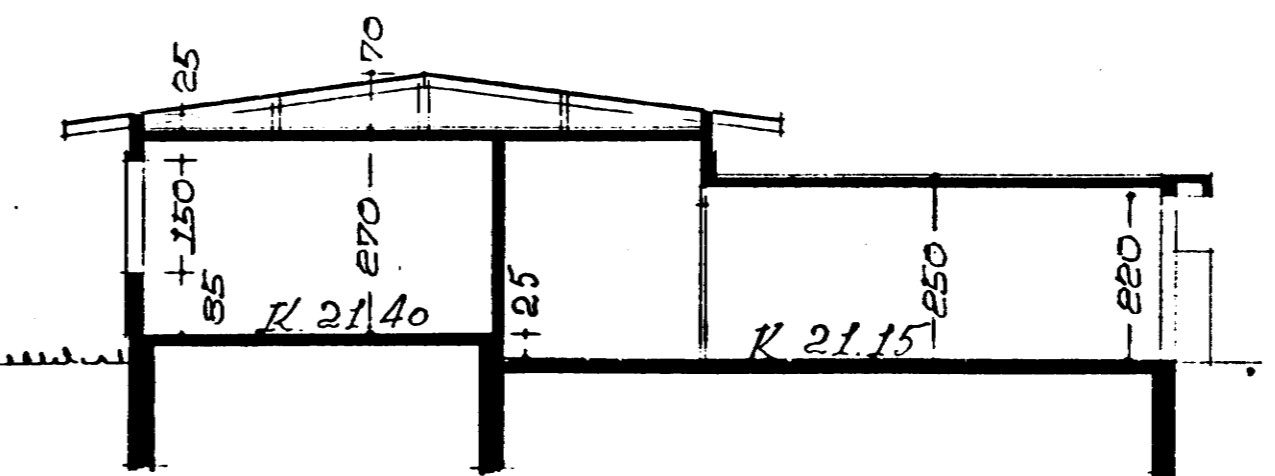


GRUNNMYND

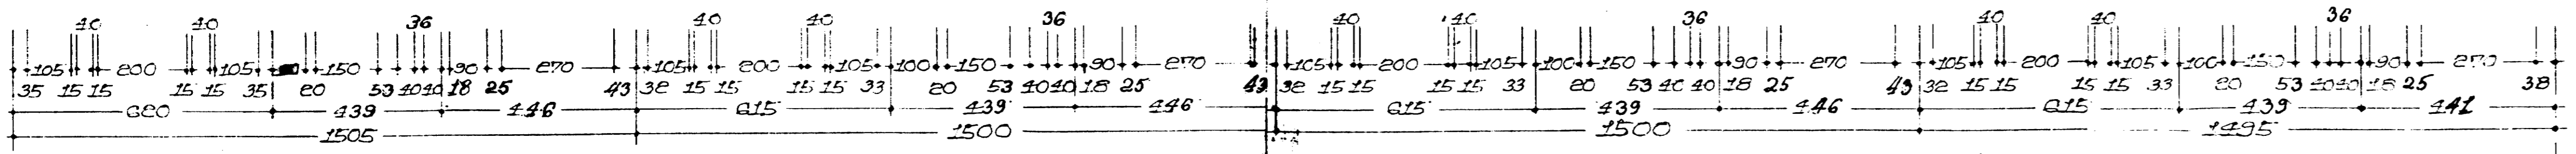

SKURÐUR A-A

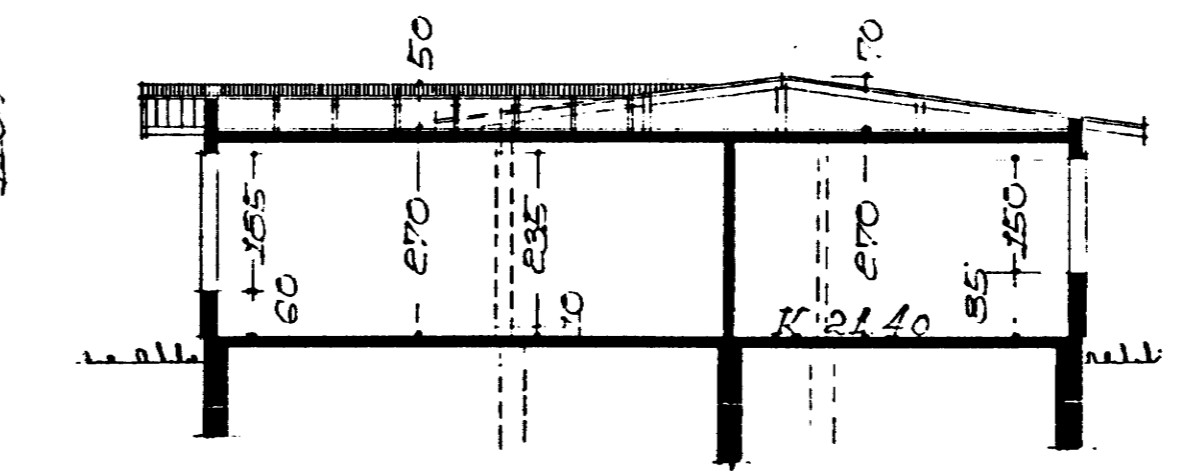

SKURÐUR B-B

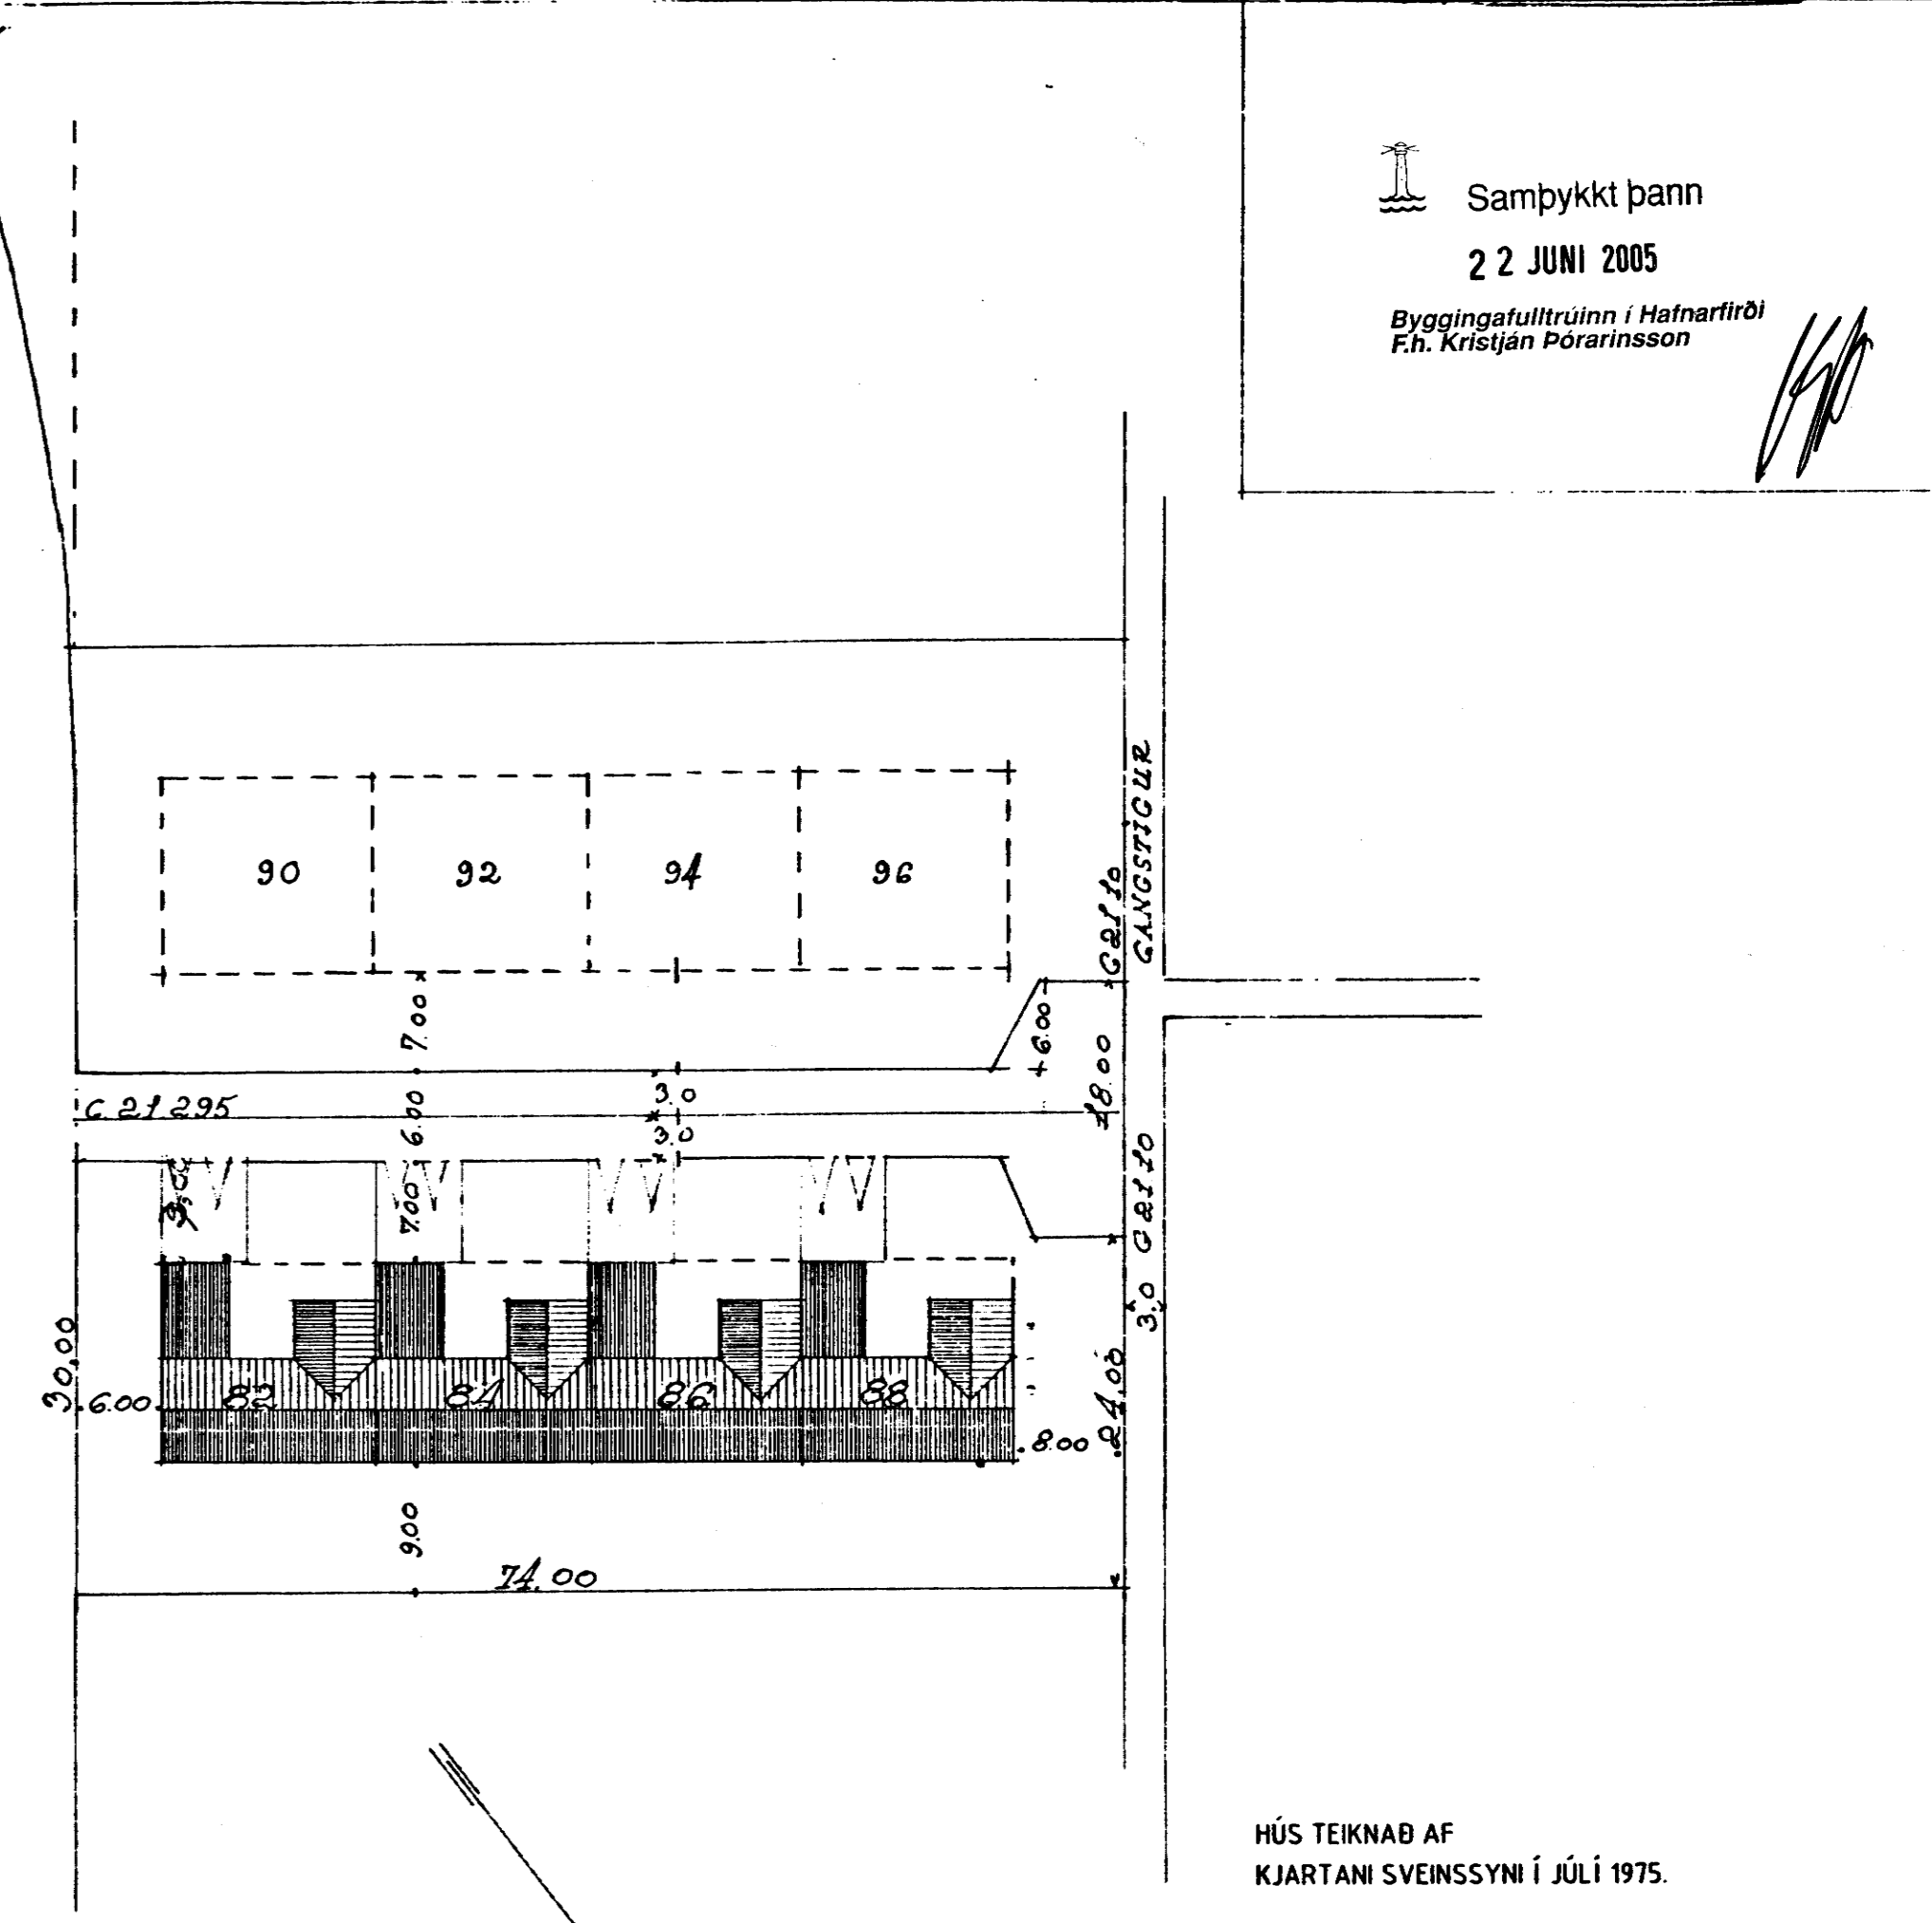

Samþykkt þann
22 JUNI 2005
Byggingatulltrúinn í Hafnarfirði
Fh. Kristján Þórarinnsson

HÚS TEIKNAD AF
KJARTANI SVEINSSYNI Í JÚLÍ 1975.
HURÐ TEIKNUD Í GLUGGA Á VESTURGAFLI AF
SIGURÐI ÞORVARÐARSYNI Í JÚNÍ 2005.

HJALLABRAUT 88 HAFNARFIRÐI.

Sigurður Þorvarðarson byggingafræðingur bfi.
Teiknistofan Strandgötu 11 220 Hafnarfirði.
STH teiknistofan ehf. kt. 510298-2769. Kf. aðalhönnuðar: 141250-4189.
Sími: 5651510. Netfang: teiknistofan@simnet.is

Skýringar:	Adaluppdráttur.
Teikning:	Grunnmynd, sniðmyndir & afstöðumynd.
Málkvarði:	1:100.
Undirskrift:	<i>7/6 05 Sigurður Þorvarðarson</i>
Blað nr: 1 af 2.	Dagsetning: 06 Júní 2005.
Breytt:	

AFSTÖÐUMYND M. 1:500