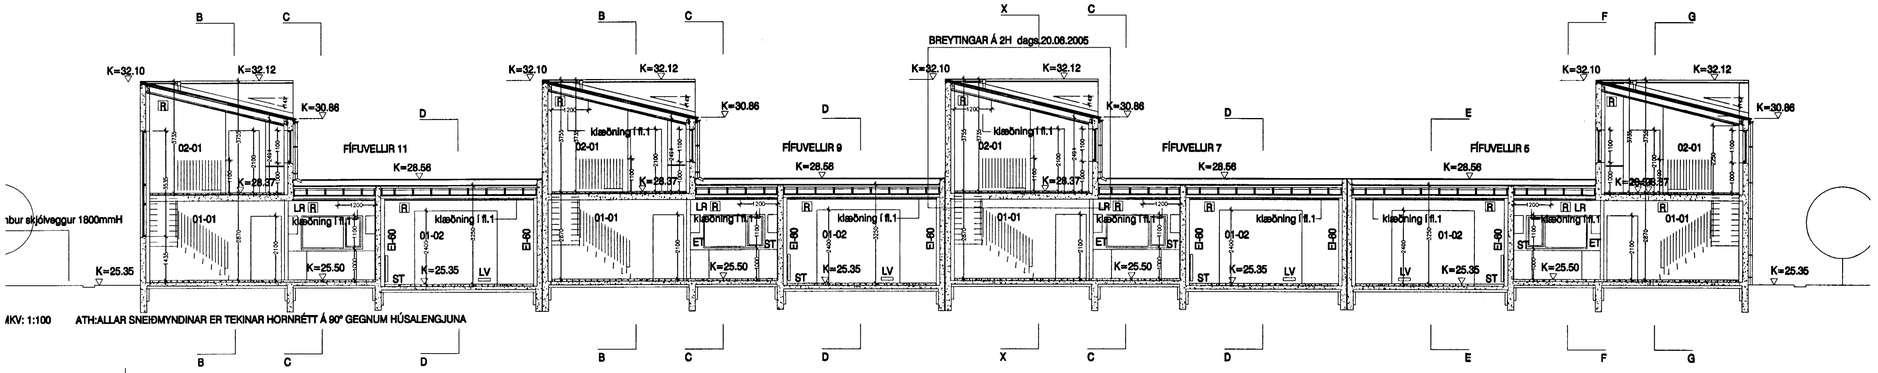

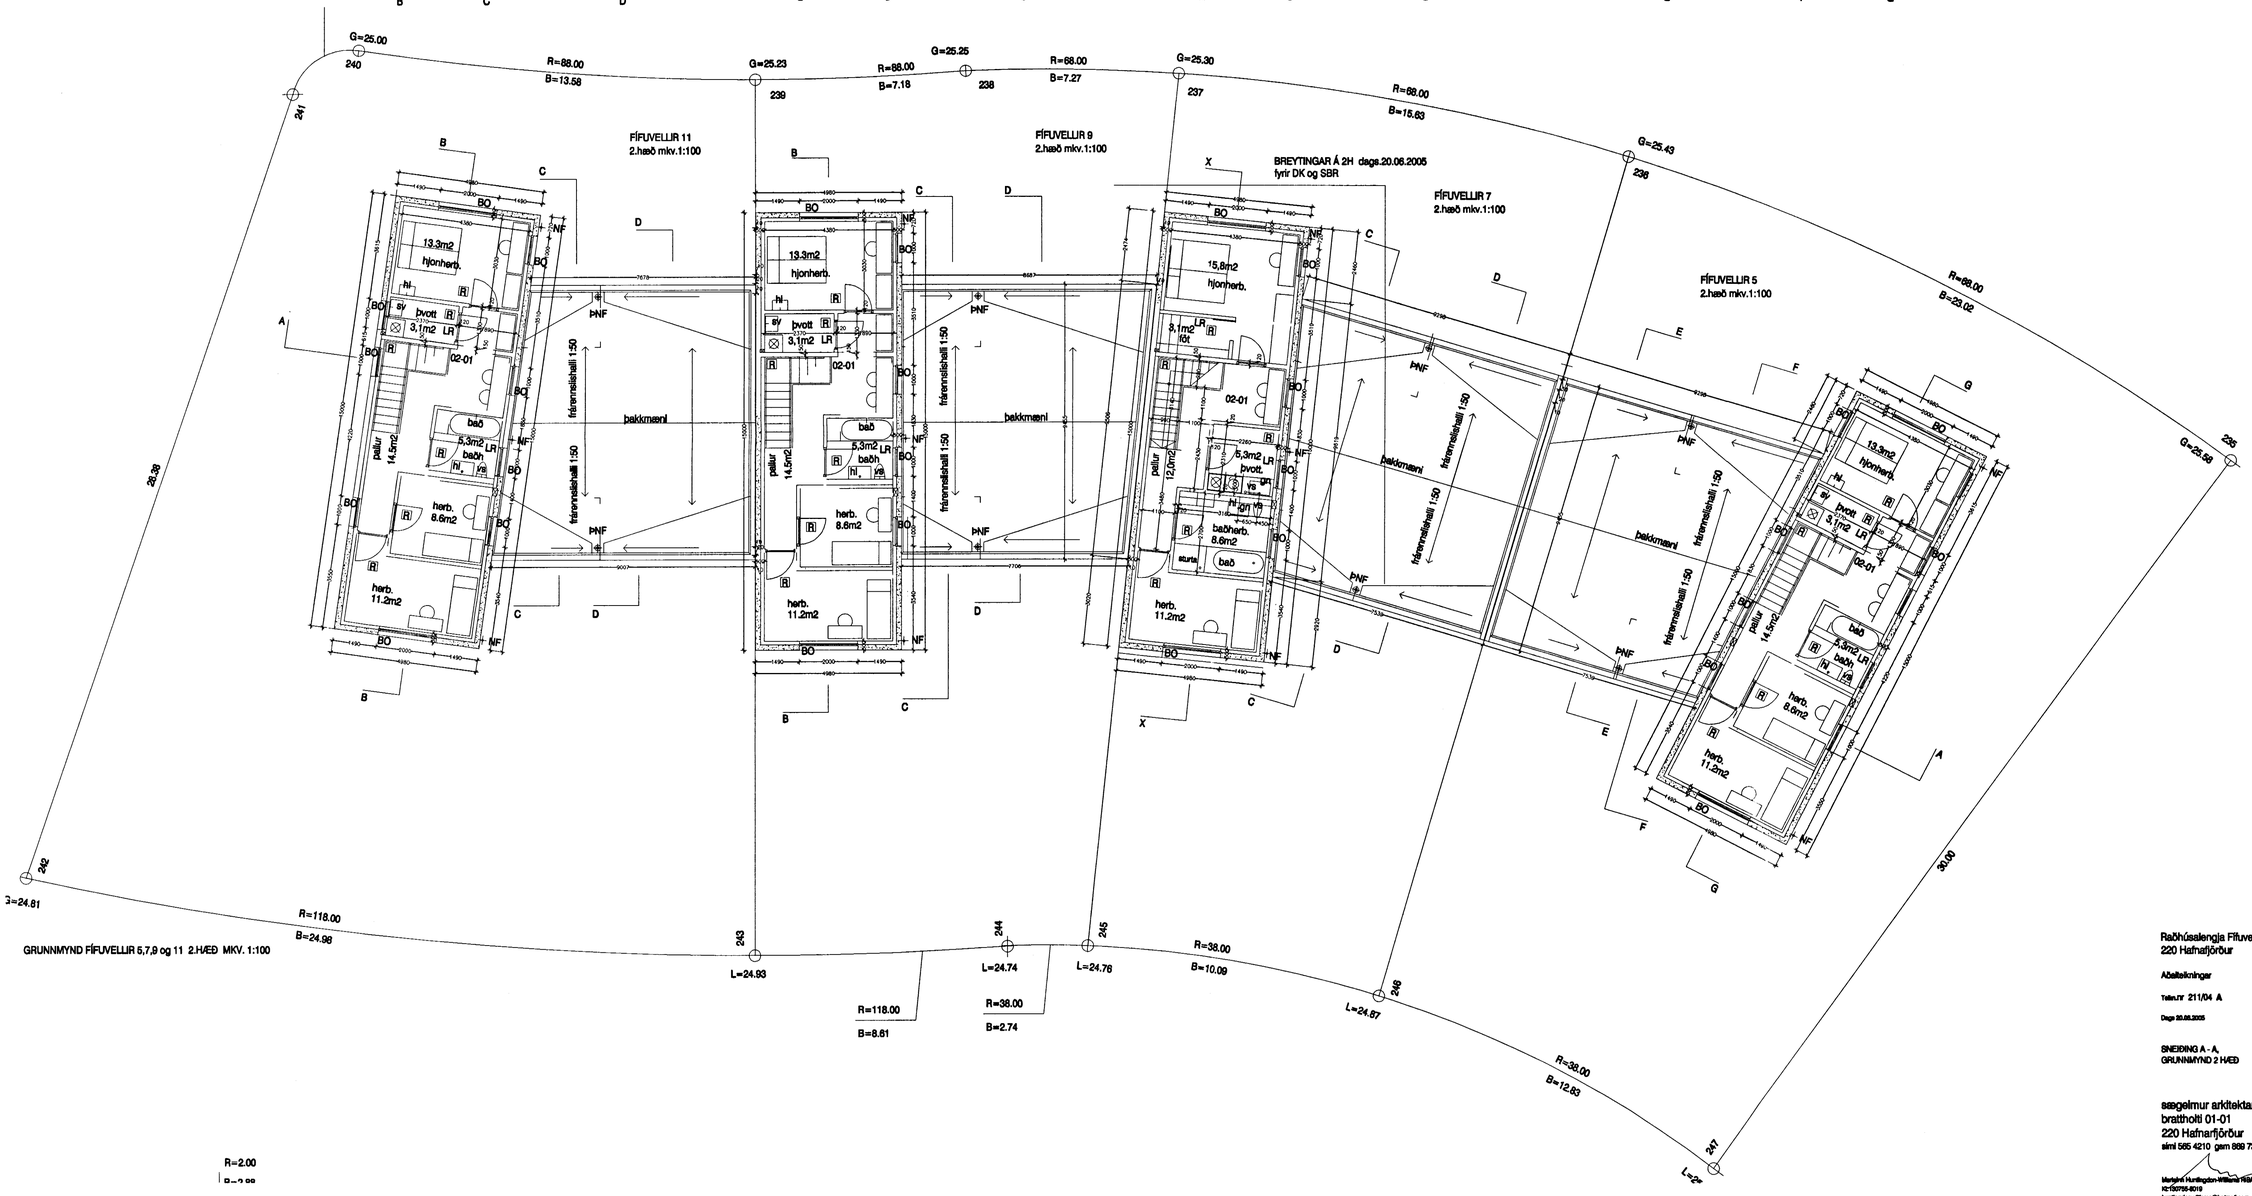

Sambykkt þann
29 JUNI 2005
Byggingafulltrúinn í Hafnarfirði
F.h. Kristján Þórarinsson

Breytingar: A Dags 20.06.2005

Breytingar eru aðeins á 2h. Fífuvellir nr.7 (DK og SBR)
Upprunalegt þvottahús er breytt í fatageymslu.
Upprunarlegt baðh. er breyt í þvott. -og aðliggjandi herb.er breytt í baðherb.
FM 2h. er óbreytt, skránigartöflu dags.24.11.2003 er óbreytt
ATH: Fífuvellir nr 5,9 og 11 er óbreytt.

Raðhúsalengja Fífuvelli 5,7,9 og 11
220 Hafnarfjörður

Aðaltelkningar

Teikn.nr 211/04 A

Dags 20.06.2005

SNEIÐING A - A,
GRUNNMYND 2 HÆÐ

sægeimur arkitektar hafnarfjörður
brattholti 01-01
220 Hafnarfjörður
sími 565 4210 gsm 869 7354

Marlyne Huntingdon-Williams RIBA FAI
Kt:130755-6019
huntingdonwilliams@hotmail.com