
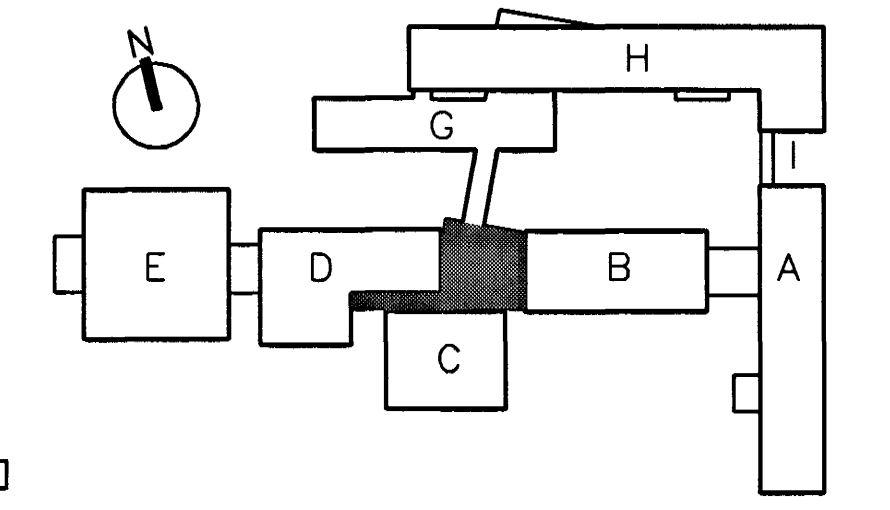
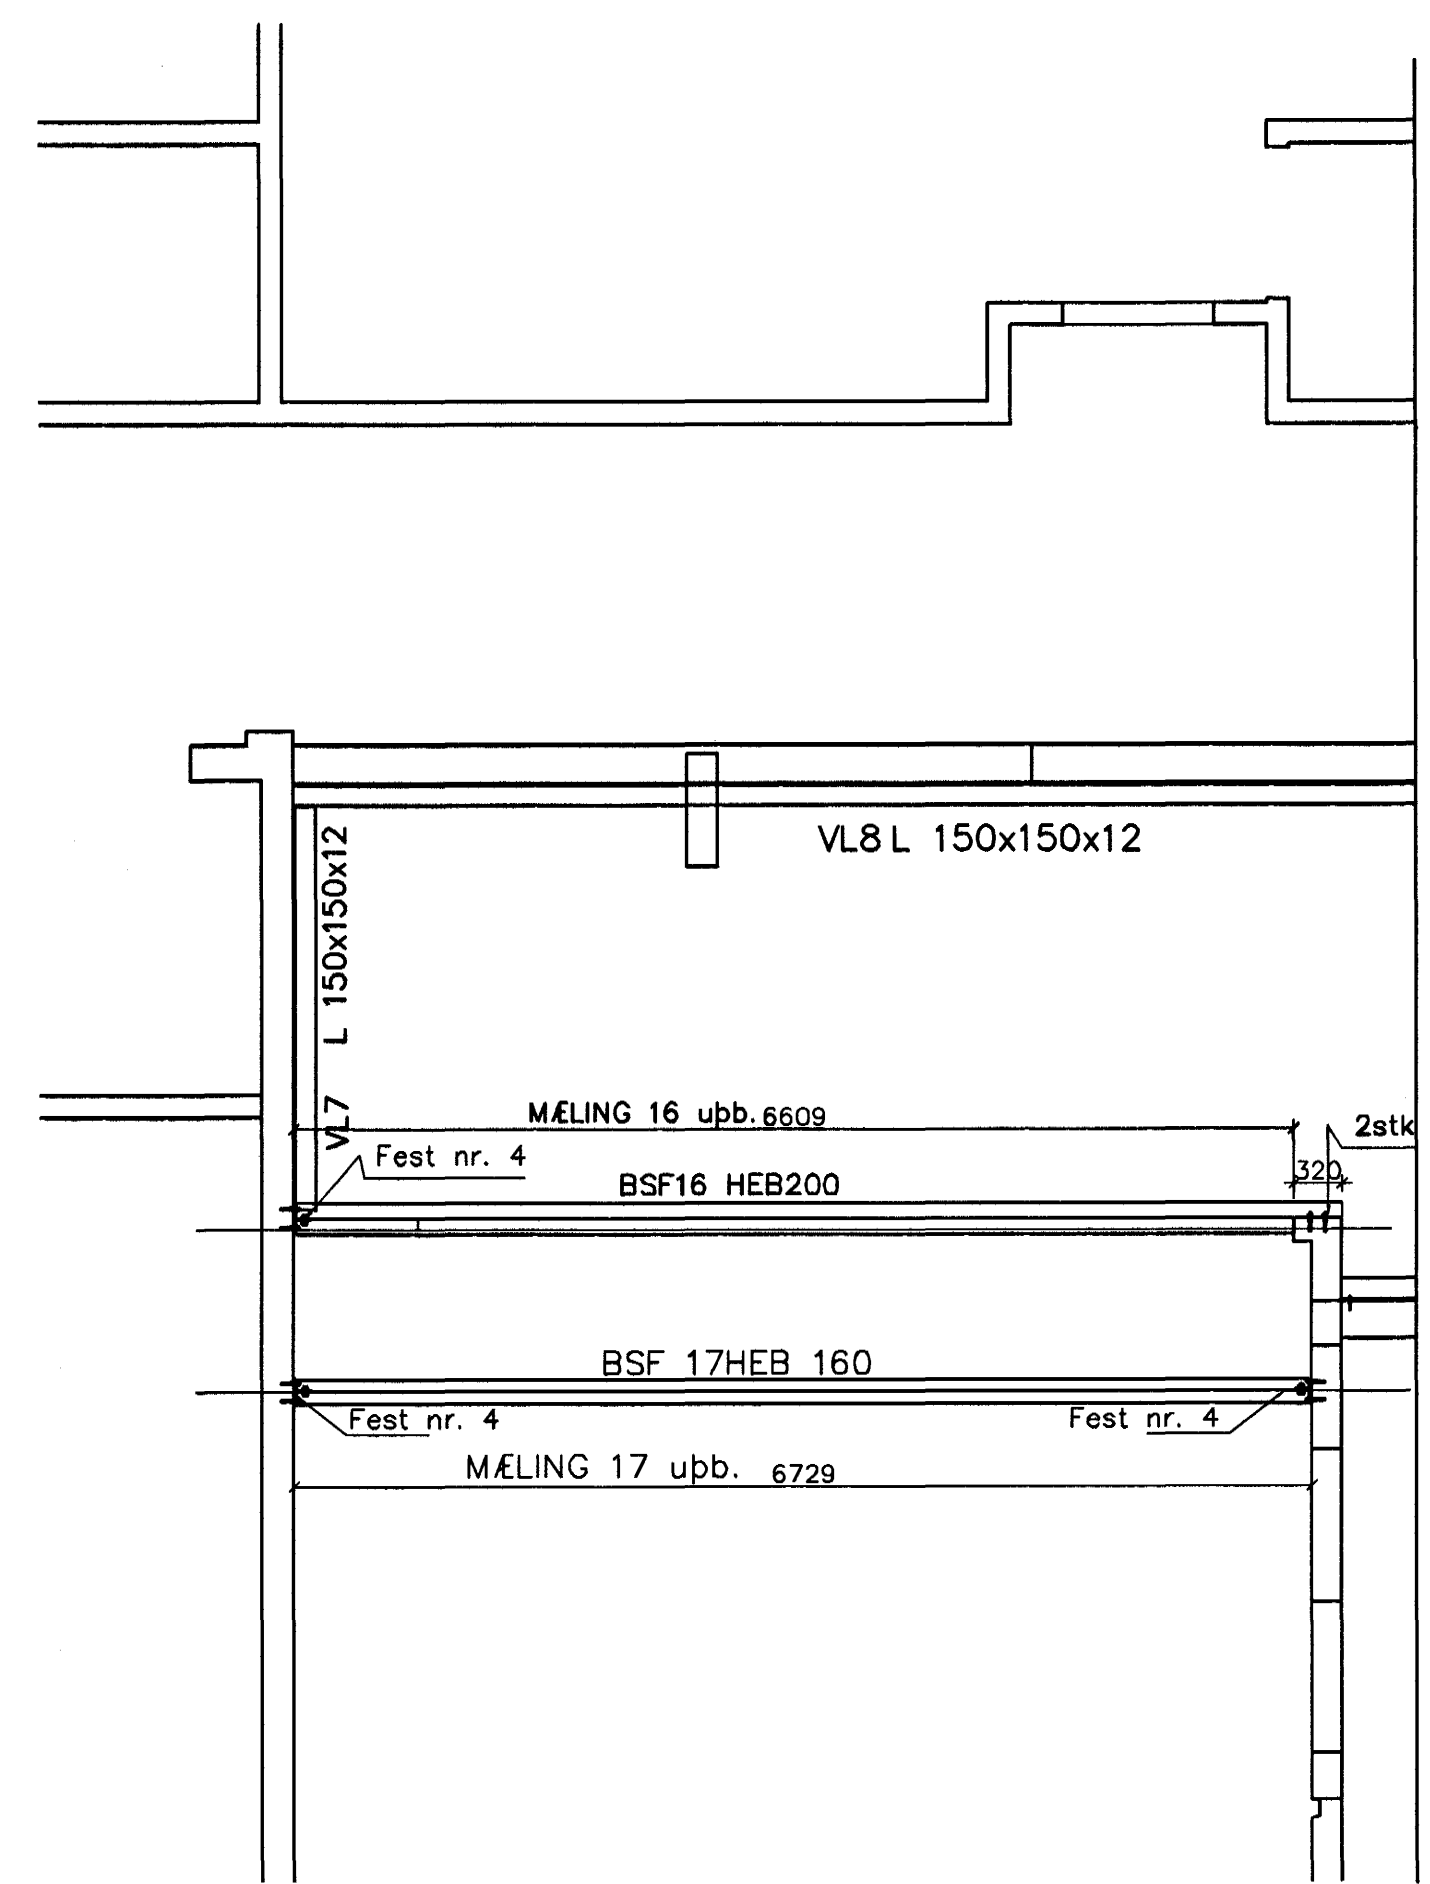


ÞAKBITAR - STÆRÐIR								
Heiti bita	Stápróf	Mæling	Hönnuð	Bitallengd	Athugasemd	Athugasemd	Bitallengd	Frágangur
Gerð	nr.		lengd(Mn)	miðjuáss	V-endi (e N)	A-endi (eS)	mesta	yfirborðs
BSF1	HEB260	1	16260	16260	tengist í bita	10gr. Snið	16283	Grunnmálað
BSF2	HEB200	2	7842	M2-25mm	með plötu	10gr. Snið	hl-7mm	Grunnmálað
BSF2V	HEB200	2v	6380	M2v-25mm	með plötu	10gr. Snið	hl-7mm	Grunnmálað
BSF3	HEB260	3	8636	M3-40mm	úrtök flangs	10gr. Snið	hl-7mm	Grunnmálað
BSF4	HEB260	4	7642	hl-25mm	10gr. Snið	úrtök flangs	hl-7mm	Grunnmálað
BSF5	HEB260	5	8635	hl-25mm	10gr. Snið	úrtök flangs	hl-7mm	Grunnmálað
BSF6	HEB260	6	9430	M6-40mm			M7-40	Grunnmálað
BSF7	HEB260	7	6003	M7-40mm	90gr endi	10gr. Snið		Grunnmálað
BSF8	HEB260	8	10038	M8-40	úrtak og 10gr.	90gr endi	M8-40	Grunnmálað
BSF9	HEB200	9	3880	M9+300	úrtak flangsar	FESTING 4	M9+320	Grunnmálað
BSF10	HEB160	10	7657	7657	Plata á enda	10gr. Snið	M10	Heitgalvanh.
BSF11	HEB160	Föst lengd	4007	4007	Plata að bita12	Plata á enda	4007	Heitgalvanh.
BSF12	HEB160	Föst lengd	4606	7657	Plata að bita11	Plata á enda	4606	Heitgalvanh.
BSF13	UPE160	Föst lengd	1318	1318	10gr. Snið			Heitgalvanh.
BSF14	HEB160	14	4000	M14-90	Plata á enda		M10	Heitgalvanh.
BSF15	L150x15	Föst lengd	3585	3585				Grunnmálað
BSF16	HEB200	16	6609	M16-40mm	Plata á enda	10gr. Snið	M10	Heitgalvanh.
BSF17	HEB160	17	6729	M17-40mm				Heitgalvanh.
BSF18	UPE200	Föst lengd	1180	1180				Heitgalvanh.

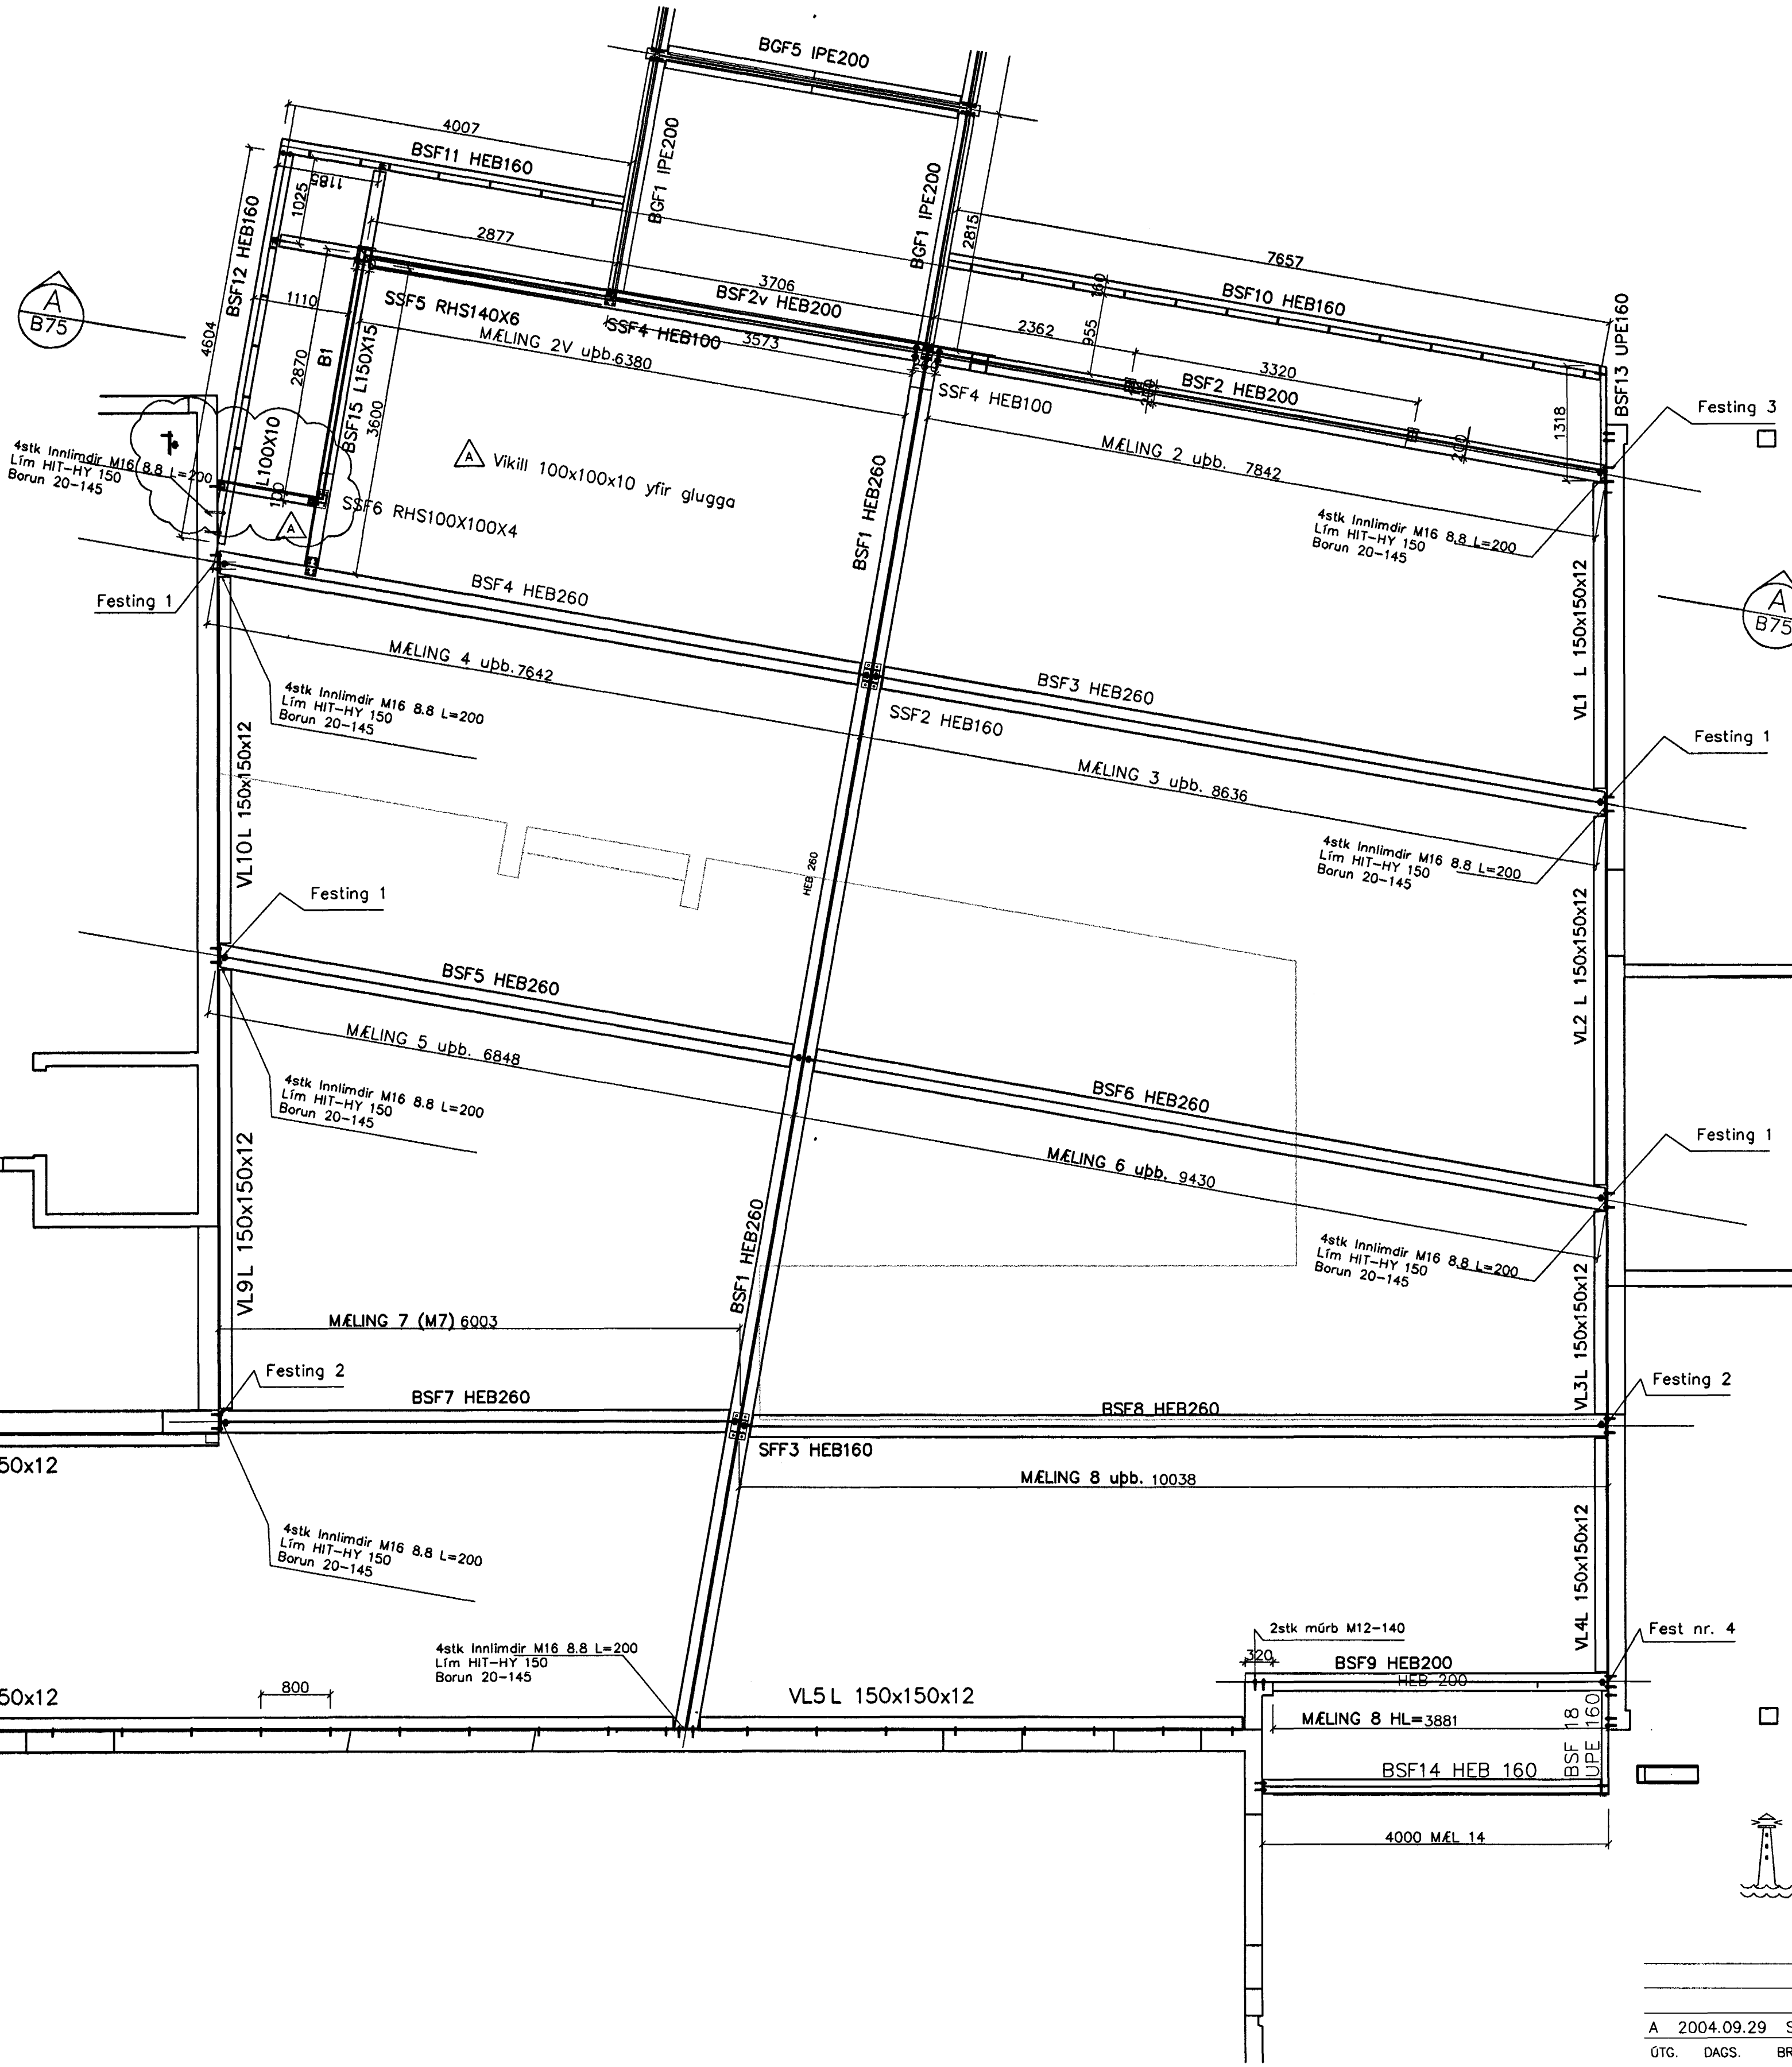

**BATTERIÐ**  
 FASTEIGNAFÉLAG  
 HAFNARFJARDAR  
 Ábalihönnuður  
 Sigurbur Einarsson  
 Kennitala 110557-2789  
 Kr. 110457-2789  
 26 MAI 2005  
 Byggingafræðingur / Hafnarfjörður  
 B.G.H. Sigurbjartur Halldórsson

A 2004.09.29 Sjá merkingu A inní þríhyrning 6 teikningu	
ÚTG. DAGS. BREYTING:	HANNAÐ SAMP.
HRAUNTUNGA 7, VÍÐSTADASKÓLI VÍDBYGGING	BURÐARVIRKI - HÚS F STÁLVIKKI GRUNNMÝND
<b>VSB VERKFRÆÐISTOFA</b>	Aritun lögg. hönnuða: Björn Gústafsson, Kt.:180550-4889.
Hannab: BG	Teiknab: BG
Mál: 1:20 1:5	Yfirarið:
Dags: 14.03.2003	Nr: 028030-B74-A

BEIARHRAUNI 20+220 HAFNARFJÖRÐUR  
 Heimasíða: www.vsb.is • Netfang: vsb@vsb.is  
 Sími: 585-8600 Fax: 585-8610 • Kt: 710796-2899