BSF9 HEB200 og BSF16 HEB200

Fest nr. 4

MÆLING 9 HL= (uÞb 3881)
MÆLING 16 HL= (uÞb6609)

Flangs skorinn af á hlið að vegg

BSF10 HEB160 Heitagalvanhúðist

PL8x75x100 fyrir sperrufest. c/c600

PL105x160x10

BSF11 HEB160 Heitagalvanhúðist

PL10x75x134 fyrir festingu við SSF5

PL160x134x10

1190 að cl

PL8x75x100 fyrir sperrufest. c/c600

PL105x160x10

BSF12 HEB160 Heitgalvanhúðað

PL10x75x134 fyrir festingu við SSF5

PL8x75x100 fyrir sperrufest. c/c600

PL160x160x10

1132

PL160x160x10

BSF13 HEB160 Heitgalvanhúðað

BSF14 HEB160 Heitgalvanhúðað

Festing 4 (HEITGALV.) (sjá bl. B80)

PL8x75x100 fyrir sperrufest. c/c600

3900

A Festiplata til tengingar við Súlu SSF5

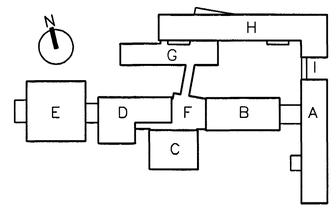

BATTERÍIÐ

FASTEIGNAFÉLAG HAFNARFJARÐAR

Aðalhönnuður
Sigurður Einarsson
Kennitala: 110557-2789

Sampykkt þann 26 MAI 2005
Kt. 110557-2789

Byggingarfulltrúinn í Hafnarfirði
F.h. Sigurbjartur Halldórsson

ÚTG.	DAGS.	BREYTING:	HÖNNUÐ	SAMÞ.
A	2004.09.29	Sjá merkingu A í þríhyrning á teikningunni		

HRAUNTUNGA 7, VÍÐISTAÐASKÓLI VIÐBYGGING	BURÐARVIRKI – HÚS F STÁLVIRKI SÉRMYNDIR STÁLBITA
VSB VERKFRÆÐISTOFA	Áritun lögg. hönnuða: Björn Gústafsson, Kt.:180550-4889.
BÆJARHRAUNI 20•220 HAFNARFJÖRÐUR Heimasíða: www.vsb.is • Netfang: vsb@vsb.is Sími585-8600 Fax 585-8610•Kt:710796-2899	Hannað: BG / Teiknað: BG Mál: 1:10 / Yfirfarið: Dags: 14.03.2003 / Nr: 028030-B78-A