


GRUNNMYND 1:50

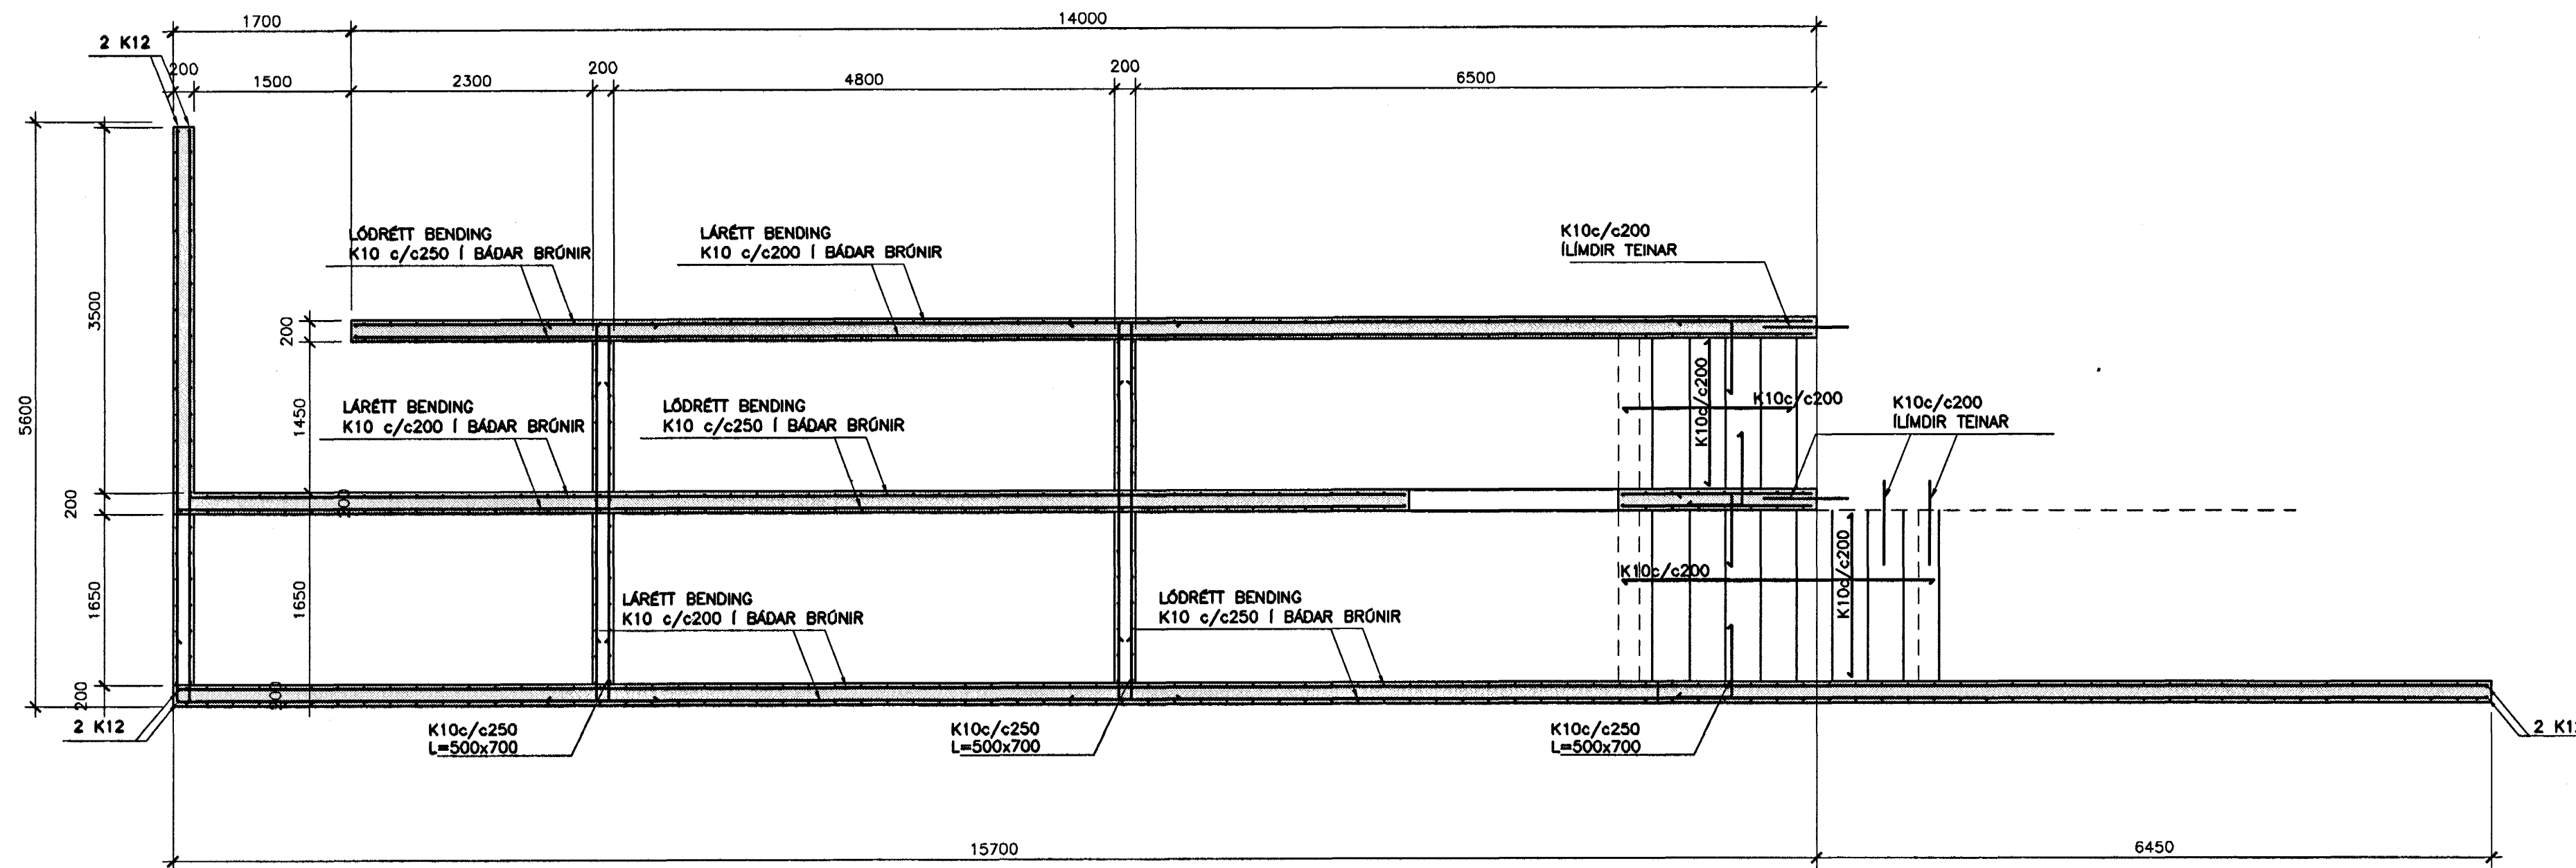

BENDING:



KOMI EKKI ANNAD FRAM Á TEIKNINGU ER BENDING Í VEGGI:
 TVÖFÖLD GRIND K10 c/c 200 LÁRÉTT
 TVÖFÖLD GRIND K10 c/c 250 LÓDRÉTT

TILVÍSANIR:

KÓTAR OG MÁLSETNINGAR . . . TEIKNING ARKITEKTA
 ALMENNAR SKÝRINGAR SJÁ BL. NR. 02830-B00
 UNDIRSTÖÐUR YFIRLIT SJÁ BL. NR. 02830-B01

BROTÞOLSFLOKKUR STEYPU C35

HLIDARMYND 1:50

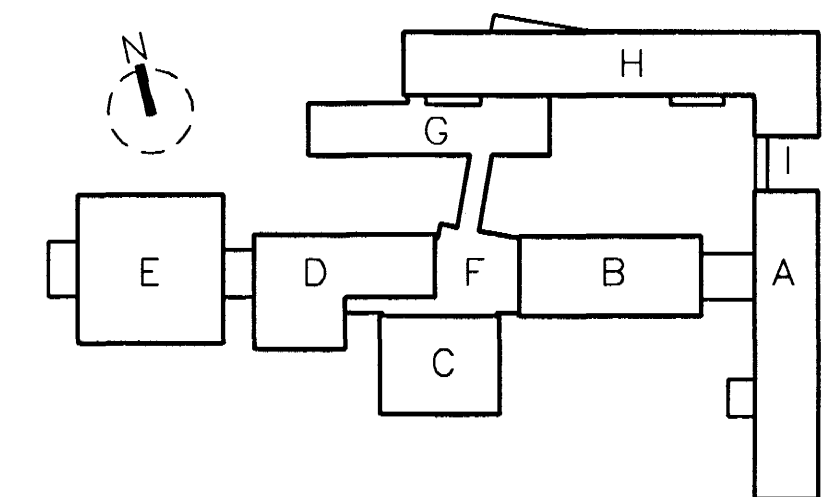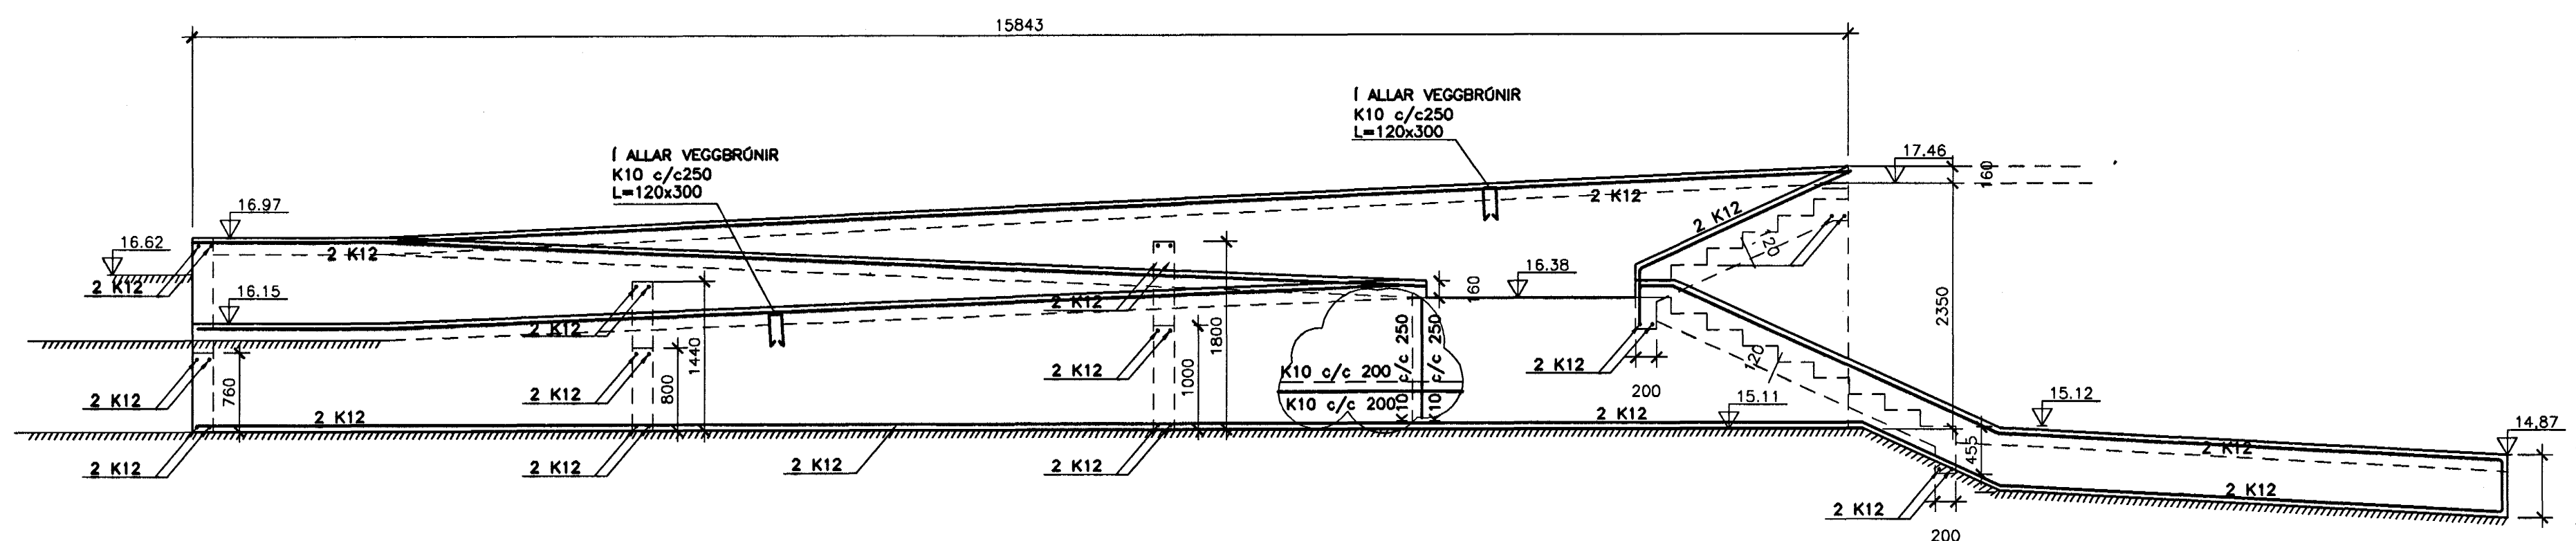

BATTERÍD
 FASTEIGNAFÉLAG
 HAFNARFJÁRDAR

Starfhönnubúur
 Sigurður Einarsson
 Kennitala 110557-2789

[Signature]
 Kt. 110557-2789
 samþykkt þann
26 MAÍ 2005

| | | | |
|---|--|---|---------------|
| ÖTC. DAGS. BREYTING: | | Byggingufulltrúinn í Hafnarfirði Eh. Sigurðsson | |
| HRAUNTUNGA 7, VÍDISTADASKÓLI VIÐBYGGING | | BURDARVIRKI MANNVIRKI Á LÓÐ- RAMPUR GRUNNMYND OG SNID | |
| VSB VERKFRÆÐISTOFA | | Aritun lögg. högruðu: <i>[Signature]</i> Björn Gústafsson, Kt.:180550-4889. | |
| BÉJARHRAUNI 20*220 HAFNARFJÓRDUR Helmasíða: www.vsb.is • Netfang: vsb@vsb.is Sími:585-8600 Fax: 585-8610-kt:710796-2899 | | Hönnuð: HJ | Teiknuð: HJ |
| FRV | | Máli: 1:20 | Yfirfarir: HJ |
| | | Dags: 15.07.04 | Nr: 02830-B96 |