





SNJÓBRÆDSLUKERFI—KERFI 14

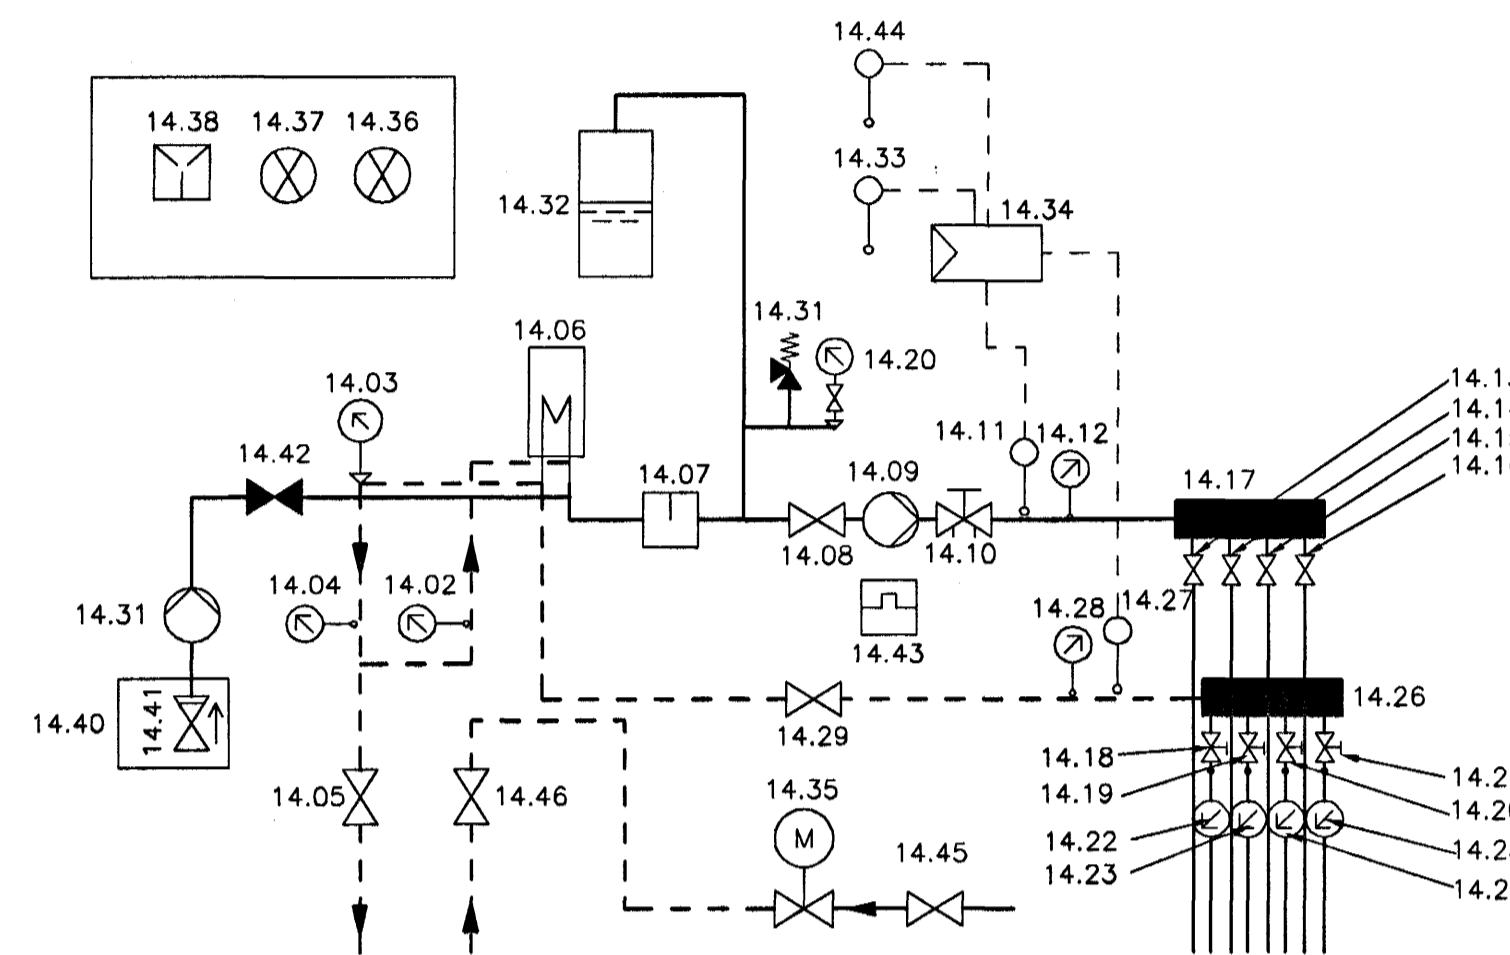

SNJÓBRÆDSLUKERFI—KERFI 26

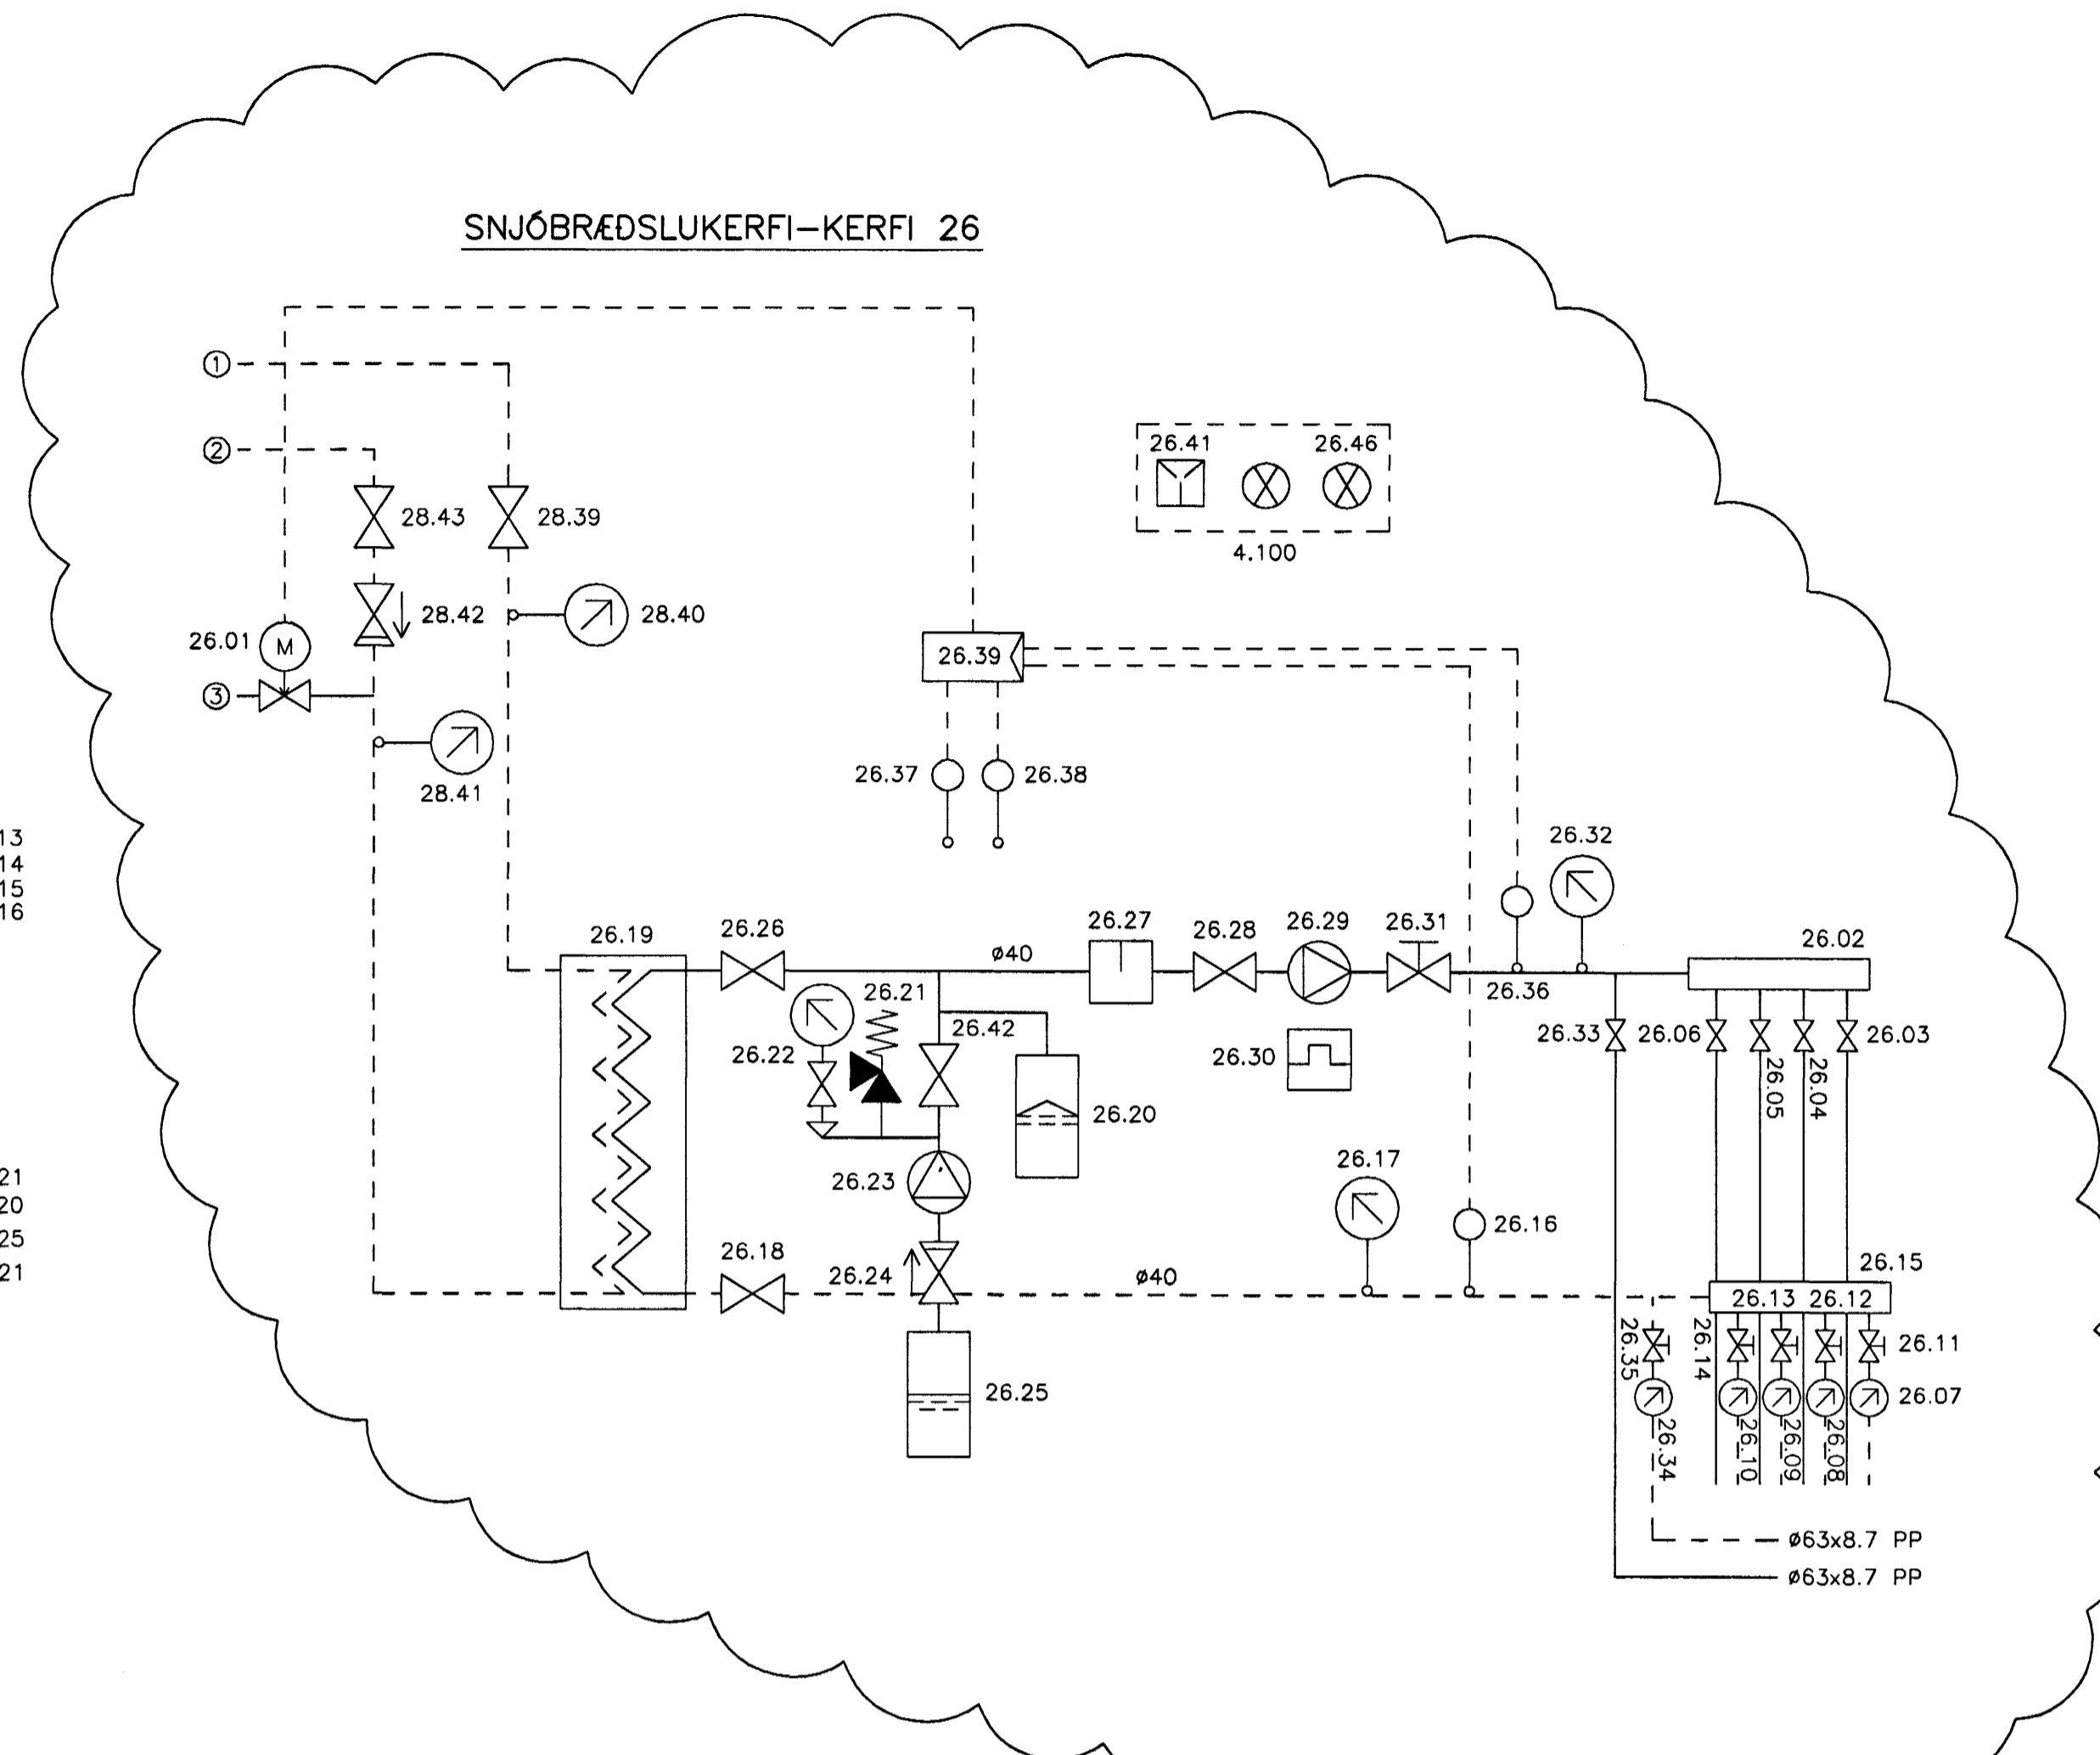

HÚSVEITUGRIND—KERFI 1, 2 OG 3

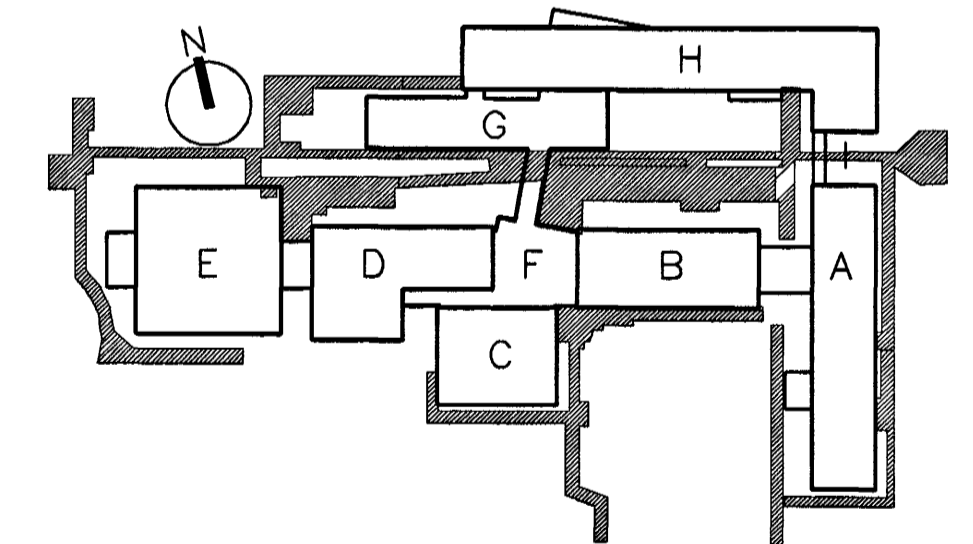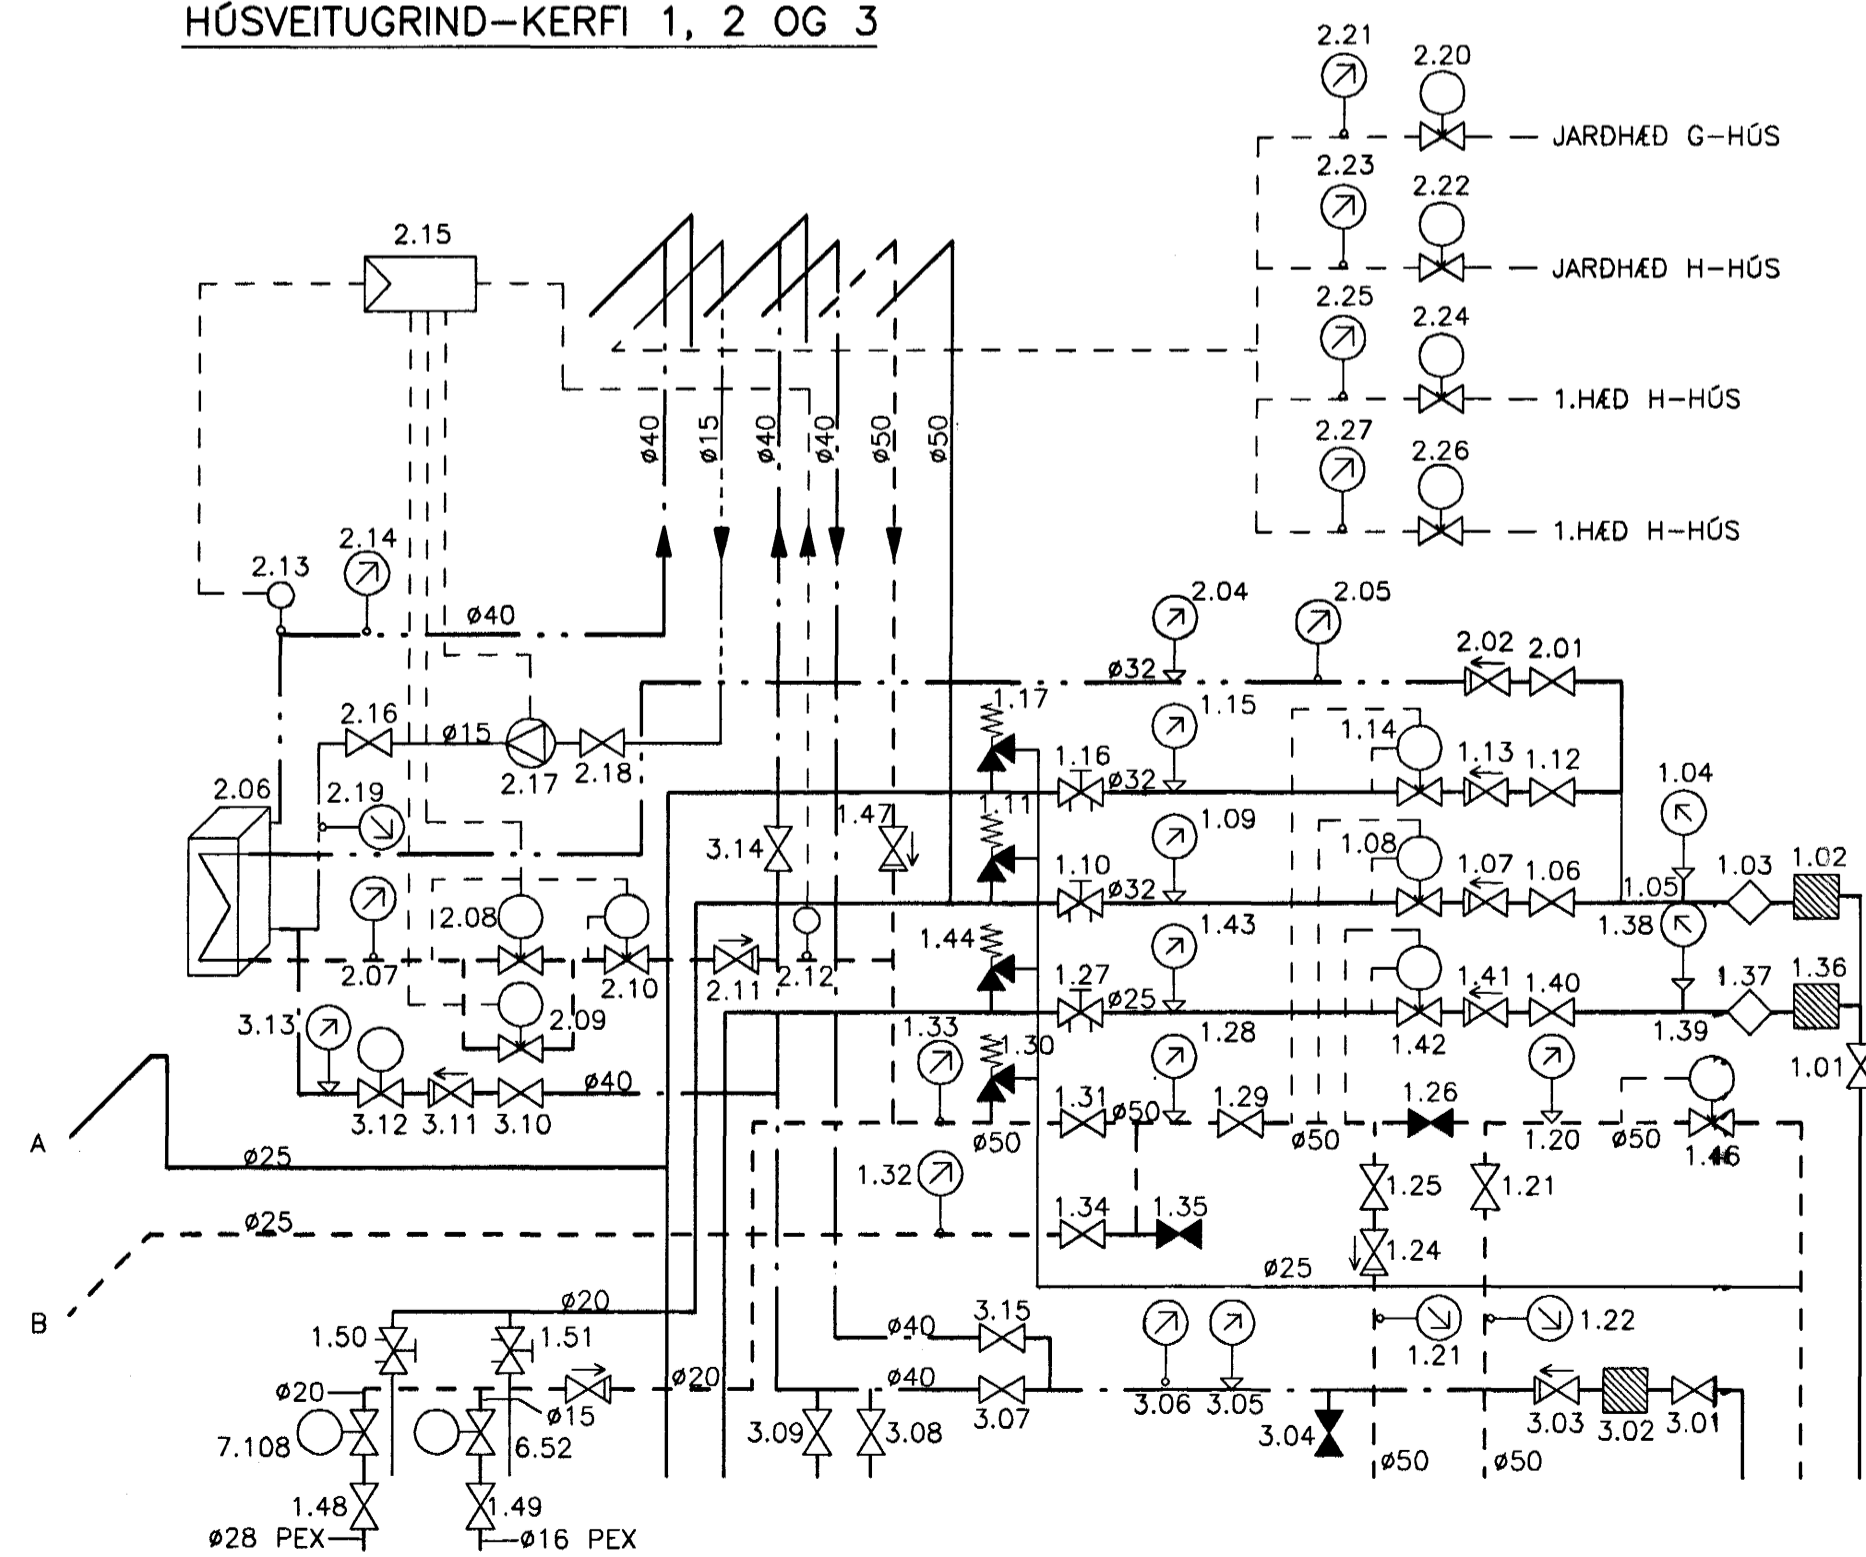

FASTEIGNAFÉLAG  
HAFNARFJARÐAR

BATTERIÐ

Aðalhönnuður:  
Sigurður Einarsson  
Kennitala 110557-2789

Samþykkt barn  
Kt. 110457-2789

26 MAÍ 2005

A 10.05.04 KERFISMYND KERFIS 26 BREYTT		Byggingafrulltrúinn í Hálfaríð Fr. Sigurþór Halldórsson	
ÚTG.	DAGS.	BREYTING:	HANNAÐ SAMP.
HRAUNTUNGA 7, VÍDISTADASKÓLI VIÐBYGGING		SNJÓBRÆDSLULAGNIR MÉLAGRINDUR KERFI 14 OG 26 HÚSVEITUGRIND KERFI 1, 2 OG 3	
VSB VERKFRÆÐISTOFA		Aftun löggj. hönnuða: Sveinn Aki Björnsson Kt. 230855-5609	
BEARHAUNI 20•220 HAFNARFJÖRÐUR Heimasíða: www.vsb.is • Netfang: vsb@vsb.is Sími: 585-8600 Fax: 585-8610 • Kt. 710796-2899		Hönnuð: ÁP	Þekktuð: ÁP
FRV		Mál: 1:10	Yfirfarir:
		Dags:	Nr: 02830-P52A