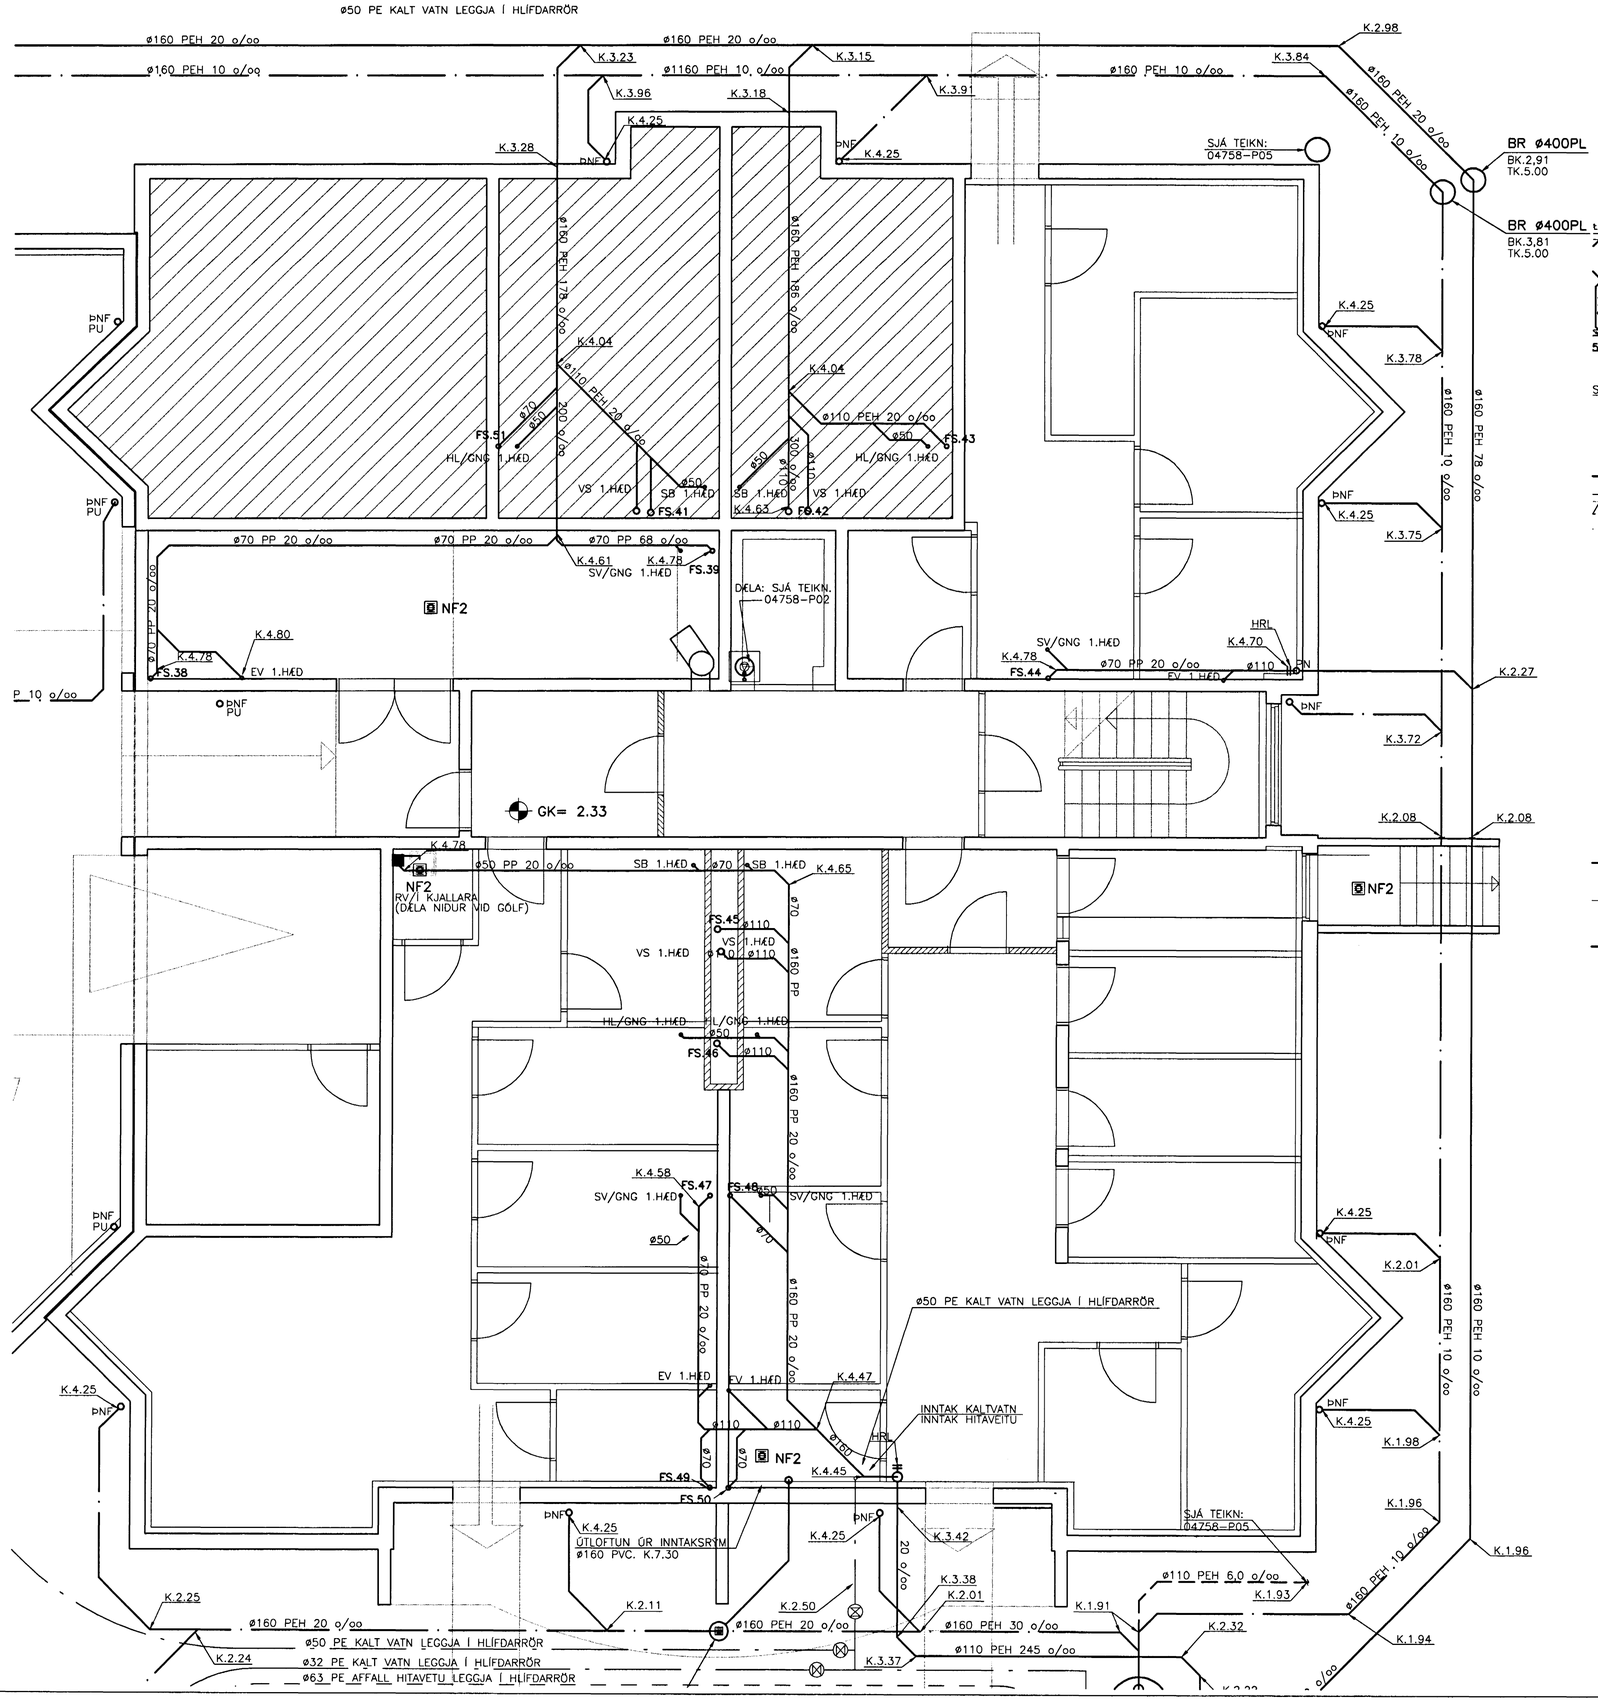

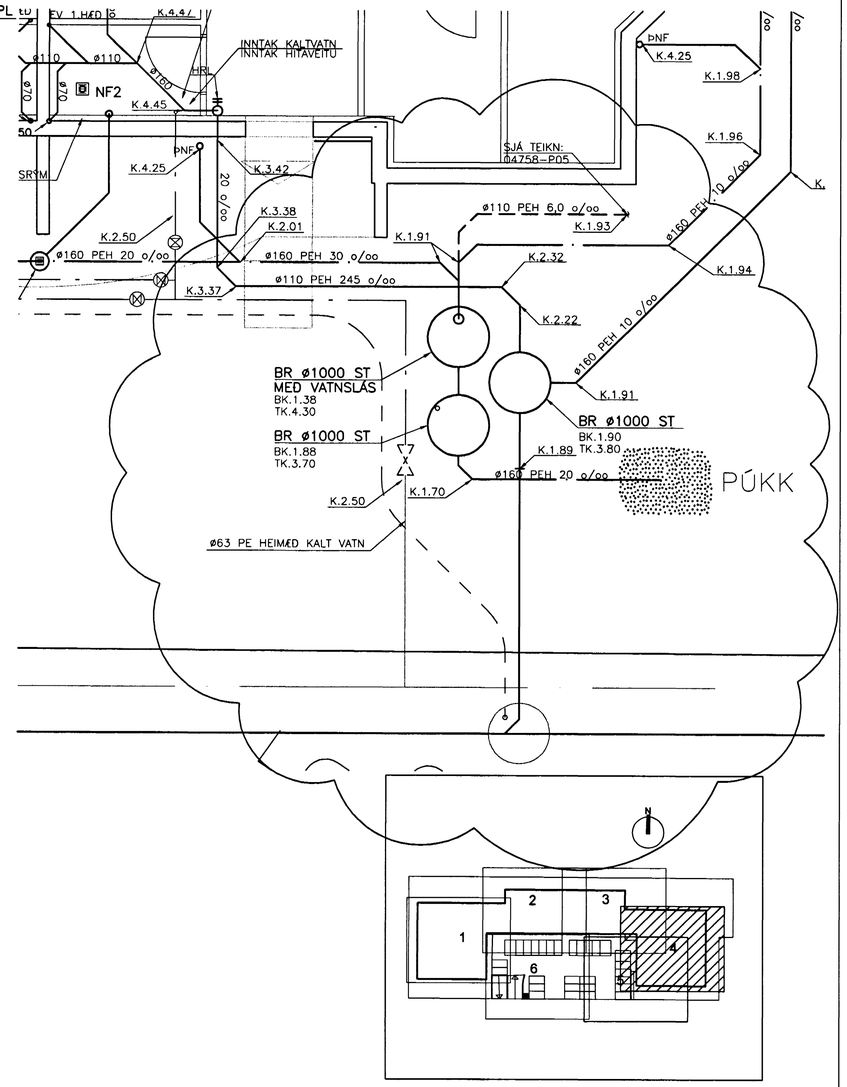

26 MAI 2005

ÚTG.	DAGS.	BREYTING:	HANNAÐ	SAMÞ.
A	23.05.05	AFFALL HITAVEITU FER Í FRÁRENNSLISBRUNN Í GÖTU, REGNVATN OG DREN FER Í PÚKK		

HERJÓLFSGATA 36, 38 OG 40
LANGEYRARMÖLUM
HAFNARFIRDI

FRÁRENNSLISLAGNIR
SVÆDI 4

VSB VERKFRÆÐISTOFA

Áritun lögg. hönnuða:
Sveinn Ák. Sverrisson Kt.230855-5609

FRV
BÆJARHRAUNI 20•220 HAFNARFJÖRDUR
Heimasíða: www.vsb.is • Netfang: vsb@vsb.is
Sími585-8600 Fax 585-8610•Kt:710796-2899

Hannað:	ÁÞ	Teiknað:	ÁÞ
Mál:	1:50	Yfirfarið:	SÁS
Dags:	24.01.05	Nr:	04758-P11A