
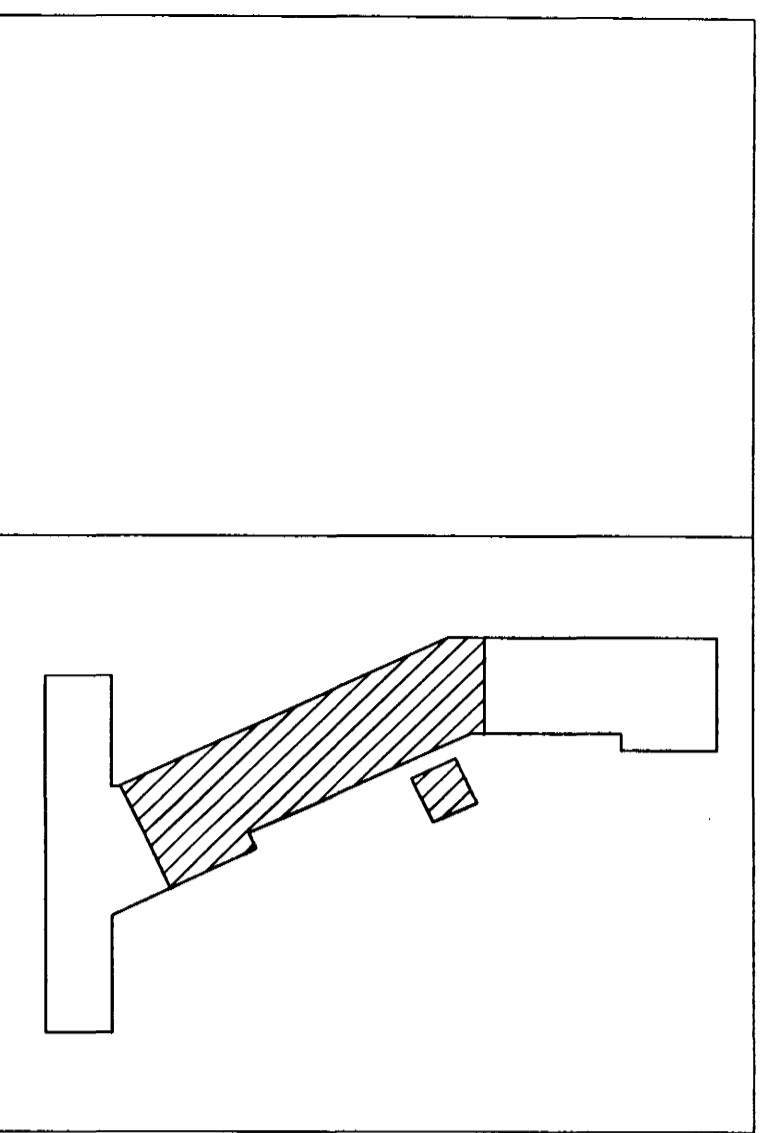


JÁRNBENT STEYPA Loft og veggir á 4. hæð Grunnmynd 1:50

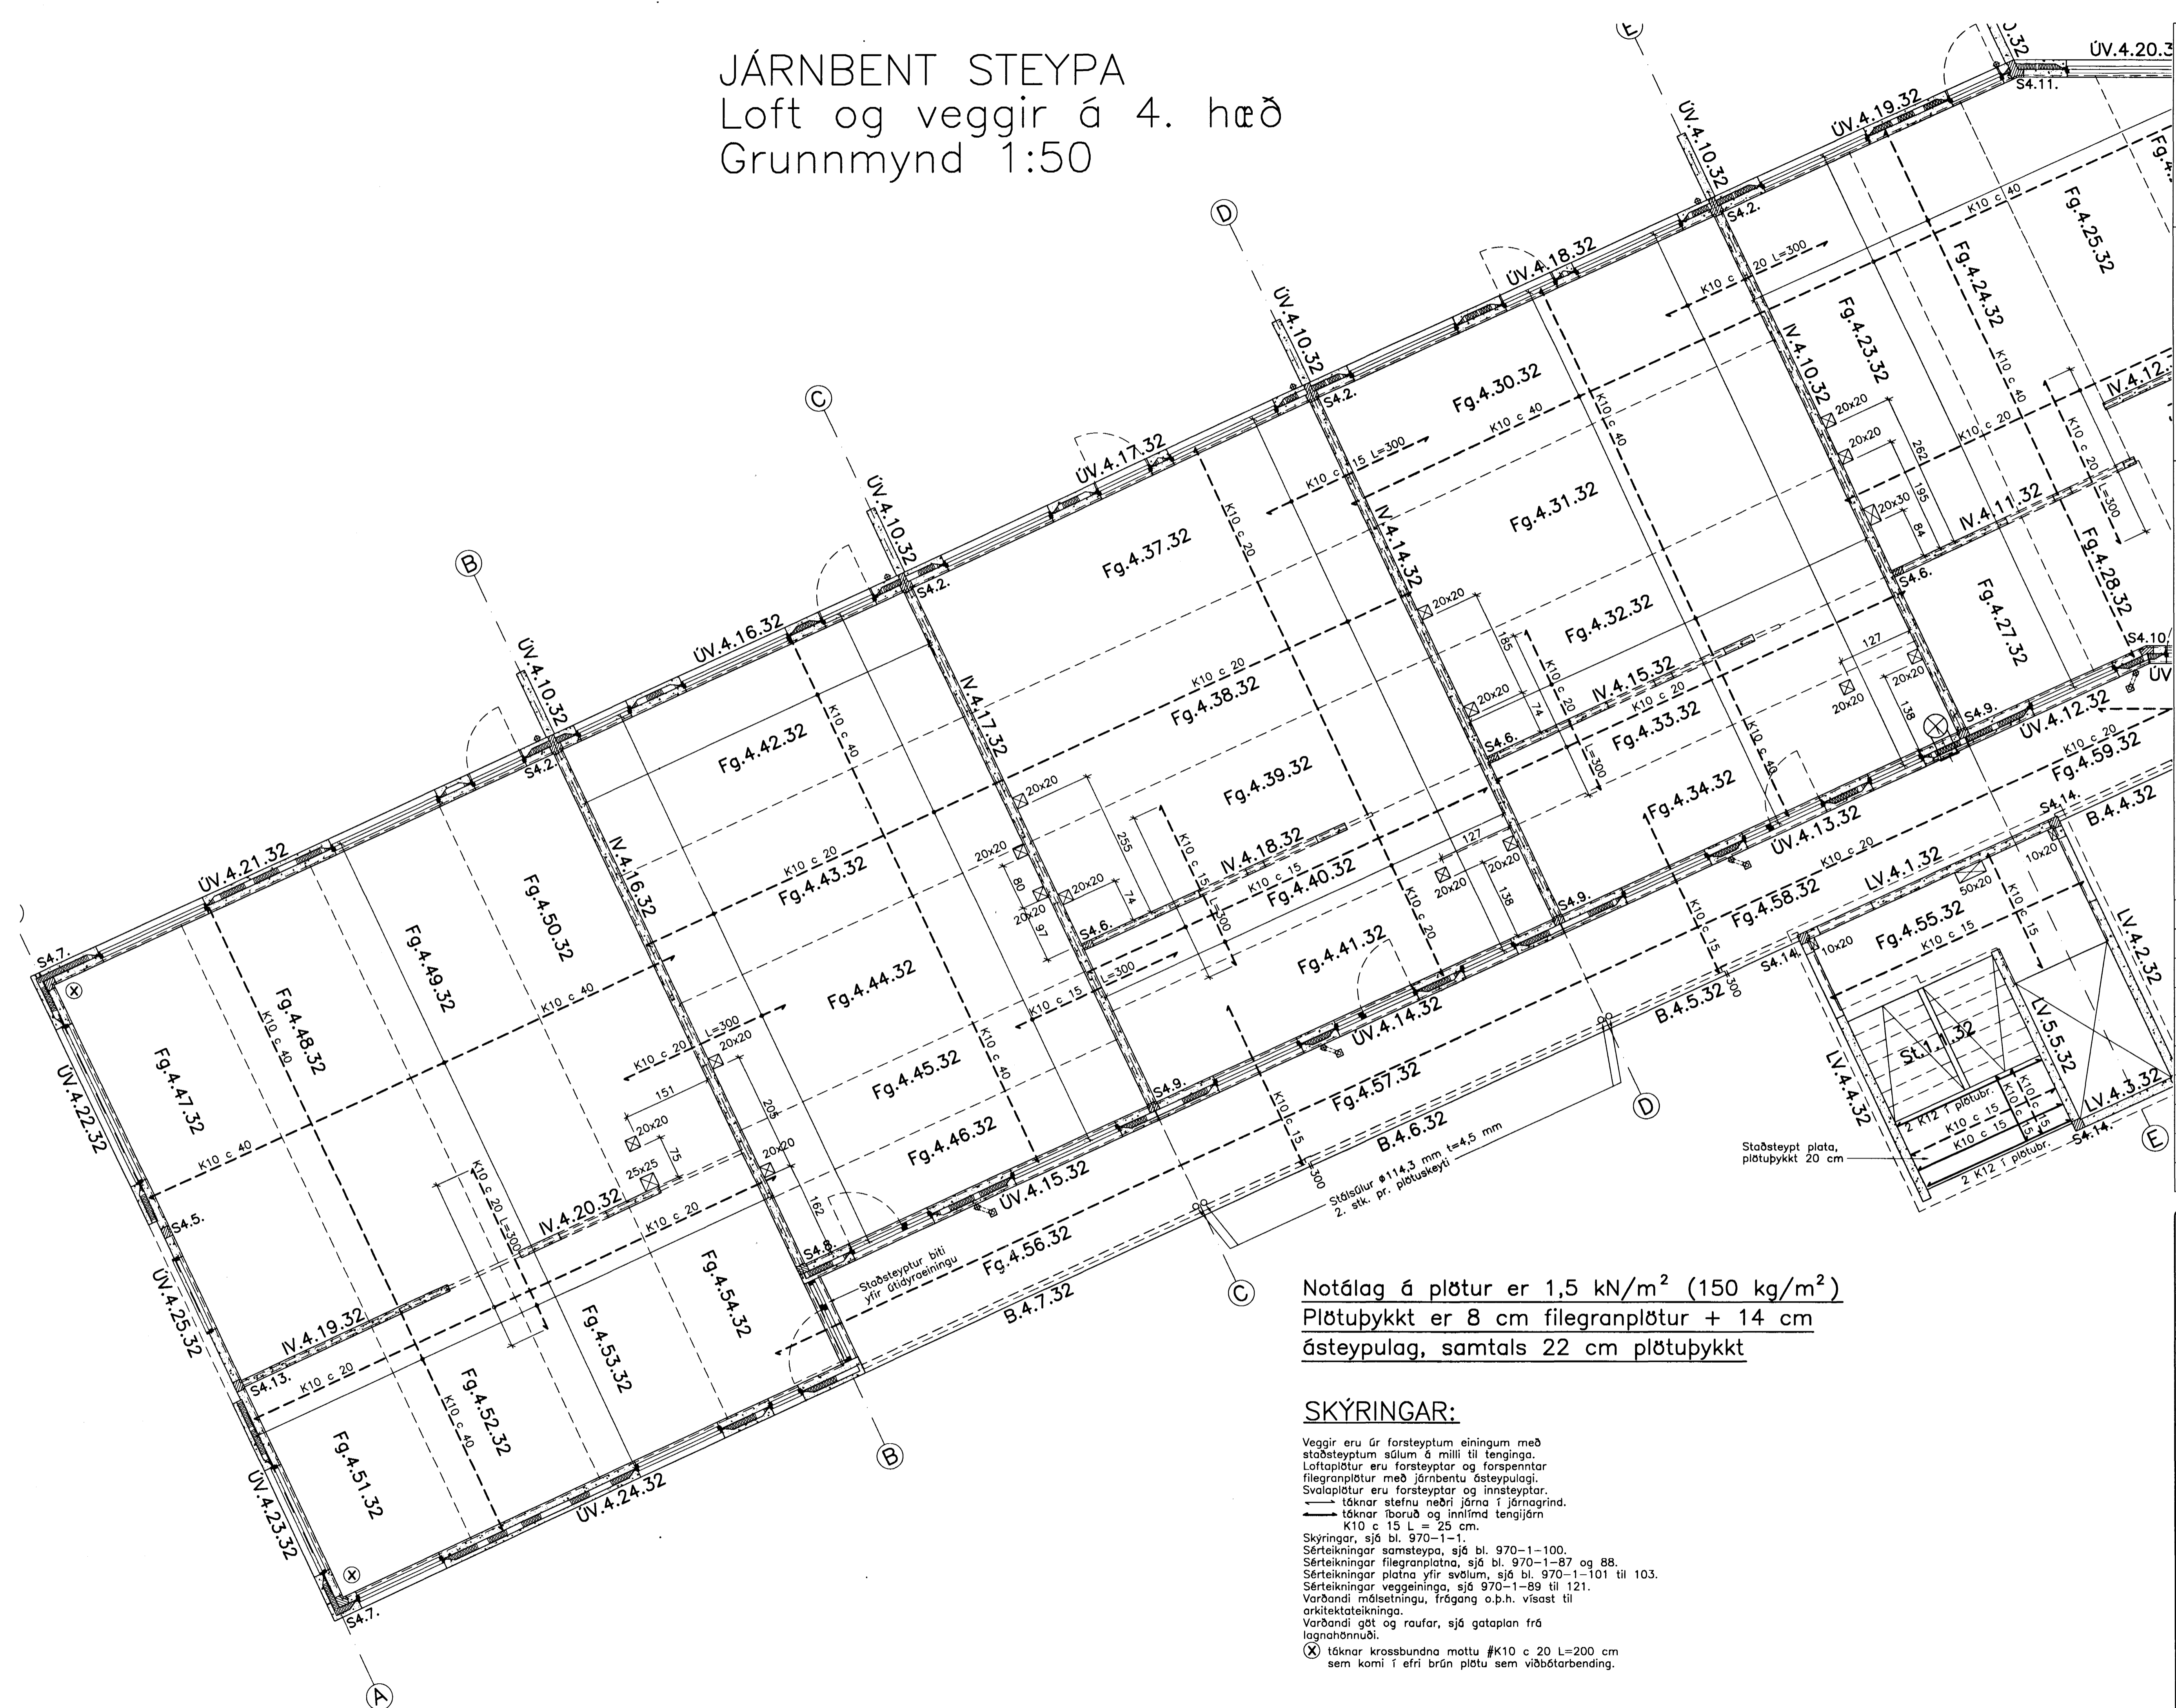

Breytingar:

A: K.S.G. Breytt 12. feb. 2005
Breyting á innveggjaeiningum
B: K.S.G. Breytt 25 apríl 2005
Sv.8-13 breytt í filegranplötur

Notálag á plötur er 1,5 kN/m² (150 kg/m²)
Plötubykkt er 8 cm filegranplötur + 14 cm
ásteypulag, samtals 22 cm plötubykkt

SKÝRINGAR:
Veggir eru úr forsteyptum einingum með stöðsteyptum súlum á milli til tenginga. Loftaplötur eru forsteyptar og forspennar filegranplötur með járnentu ásteypulagi. Svölpplötur eru forsteyptar og innsteyptar. — tákna stefnu neðri járna í járngrind. — tákna tórnar íboruð og innlímda tengjárn K10 c 15 L = 25 cm. Skýringar, sjá bl. 970-1-1. Sérteikningar samsteypa, sjá bl. 970-1-100. Sérteikningar filegranplötna, sjá bl. 970-1-87 og 88. Sérteikningar plötna yfir svölum, sjá bl. 970-1-101 til 103. Sérteikningar veggjeininga, sjá 970-1-89 til 121. Varðandi málsetningu, frágang o.p.h. visast til arkitektateikninga. Varðandi gét og raufar, sjá gataplán frá lagnahönnuði. (X) tákna krossbundna mottu #K10 c 20 L=200 cm sem komi í efri brún plötu sem viðbátarbending.

Samþykkt þ.m. 25 MAI 2005

**TEIKNISTOFAN
'ODINSTORGI'**
Byggingafræðingur
F.h. Sigurbjartur Hall.

Verkefni: Lækjargata 32 Hafnarfirði

Heiti: Járnþent steypa: Loft og veggir á 4. hæð, grunnmynd

Hönnun: Vífill Oddsson verkfræðingur
Vífill Oddsson
101237 3629

VÍFILL ODDSSON kt. 101237-3629	VERKFRÆÐINGUR FVFI - FRV SIMI: 510-2200 FAX: 510-2201
-----------------------------------	--

M. 1:50
R. V.O./K.S.G.
T. K.S.G.
Dags. jan. 2005 Nr. 970-1-86B