PLATA YFIR NEÐRI HÆÐ, GRUNNMYND. 1:50

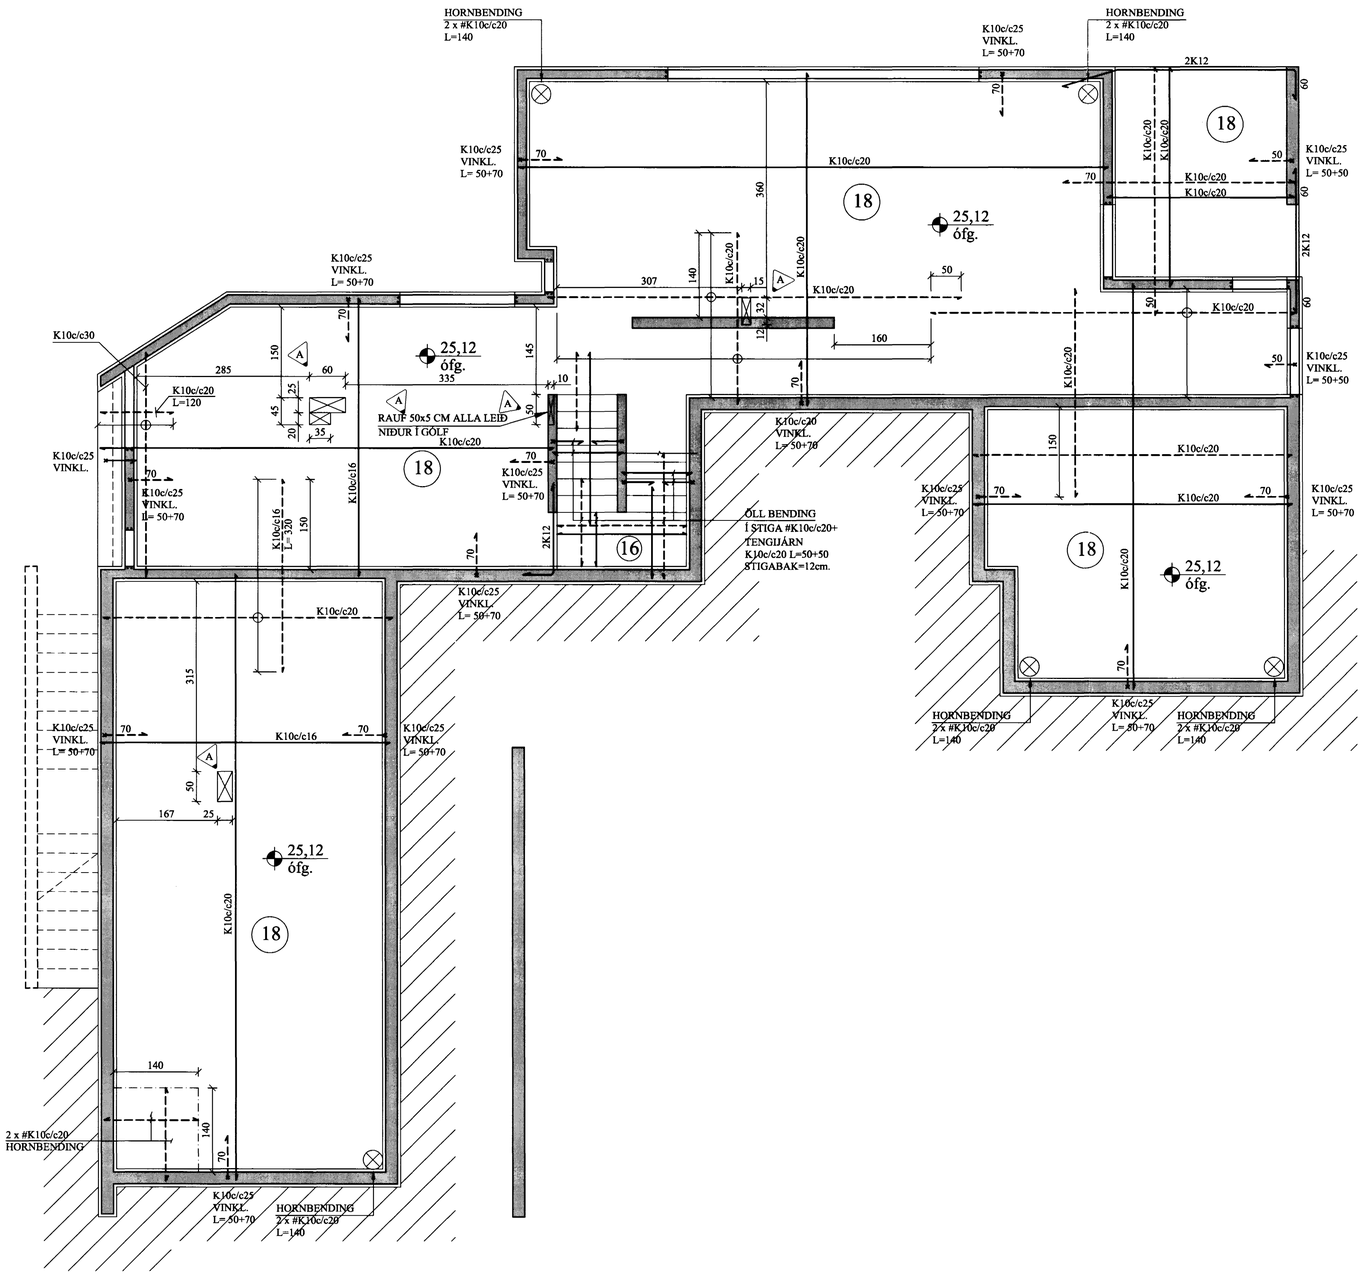

B	01.06.´05	SVALIR	Jón Kr.
A	04.01.05	GÖT OG RAUF Í VEGG BÆTT VIÐ	Jón Kr.

BREYTINGAR

TILVÍSANIR:

SKÝRINGAR..... SJÁ TEIKN. NR. 1-01

Reikn.	JKr./AJG	ÁGÚST ´04	Útgefið:	10.11.2004
Teikn.	JHG	ÁGÚST ´04	Kvarði:	1:50
Ath.				
Samþ.				

Byggingafulltrúi Hafnarfjarðar
Afgreitt í dag
07 JUNI 2005

FÍFUVELLIR 8
Hafnarfirði

Nr. 1-03

Verkhluti
PLATA YFIR
NEÐRI HÆÐ,
GRUNNMYND.

Jón Kristjánsson
Byggingarverkfræðingur
FVFÍ
Skútagata 19
101 Reykjavík
Sími: 551-9820 Gsm: 863-2154
Kt: 210754-4829
Netfang: jokris@simnet.is
http://www.vjk.is