A8 / 1-08 SNIÐ. 1:5

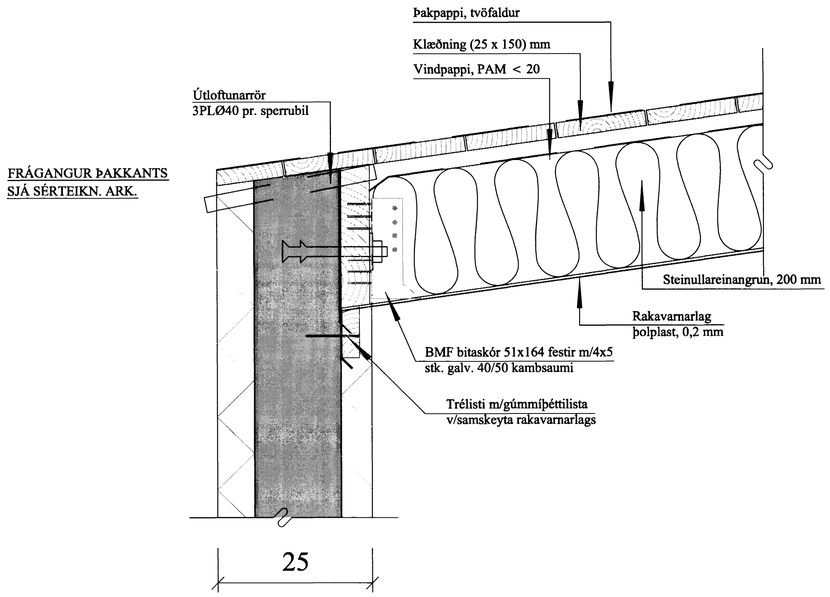

B8 / 1-08 SNIÐ. 1:5

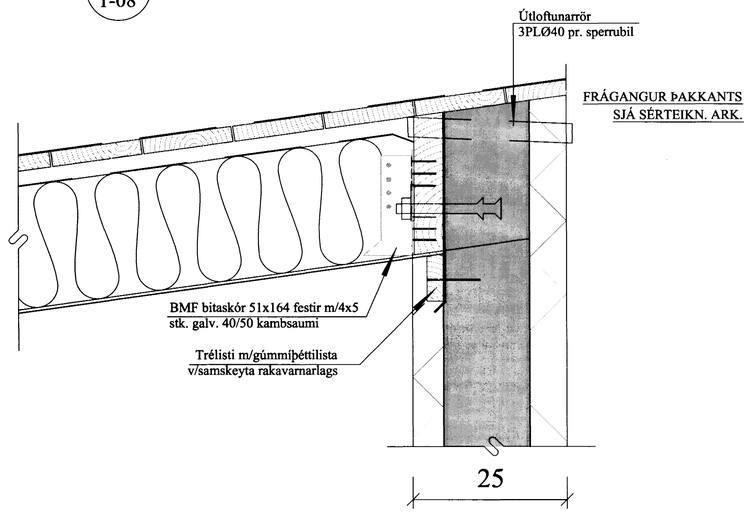

C8 / 1-08 SNIÐ. 1:5

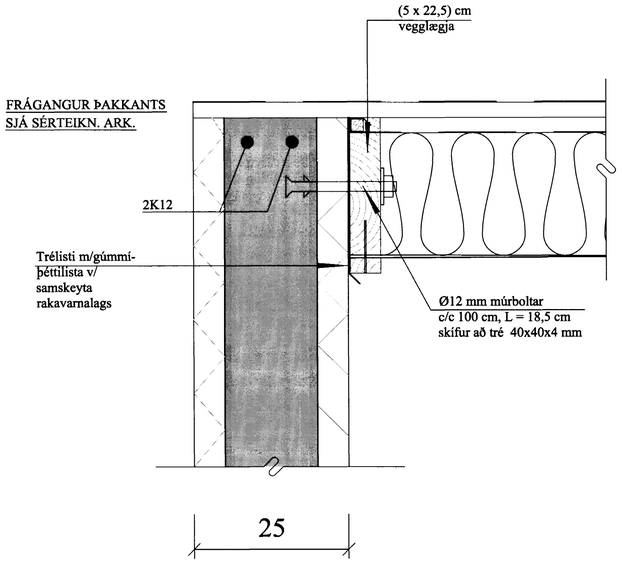

D8 / 1-08 SNIÐ. 1:5

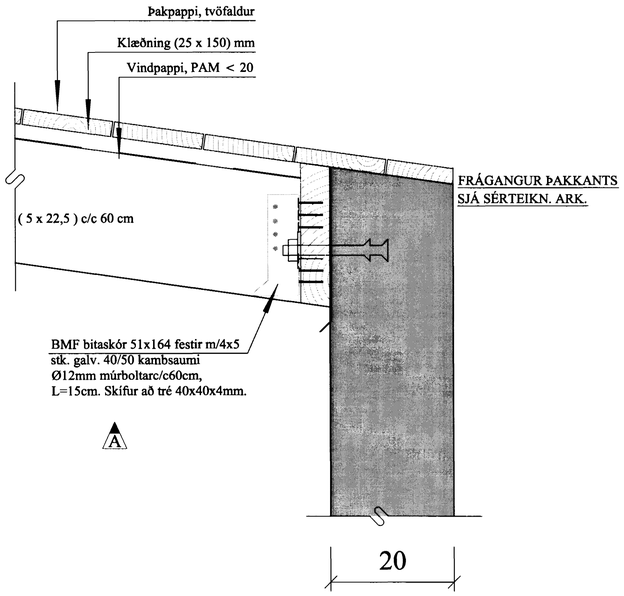

A ▶ E8 / 1-08 SNIÐ. 1:5

Í SMÍÐI E8´ ERU FESTINGAR EINS,
ÞAR ER ÓHEFT LOFTBIL = 25 mm

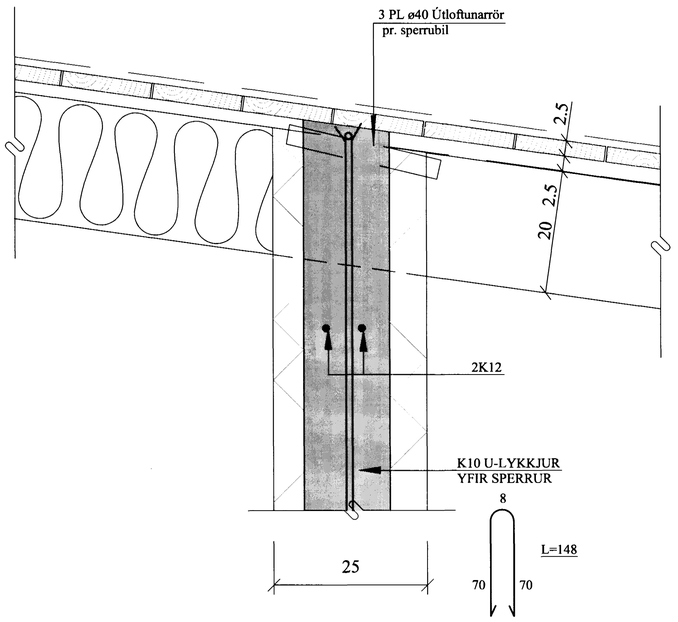

A	01.06.'05	SNIÐ D8 OG E8 BÆTT INN	Jón Kr.

BREYTINGAR

TILVÍSANIR:

SKÝRINGAR..... SJÁ TEIKN. NR. 1-01

Reikn.	Jón Kr.	NÓV. '04	Útgefið:	10.11.2004
Teikn.	SS/RMJ/JHG	NÓV. '04	Kvarði:	1:5
Ath.				
Samþ.				

FÍFUVELLIR 8
Hafnarfirði

Nr. 1-08

Verkhluti
ÞAK,
SNIÐ, A8 - C8.

Jón Kristjánsson
Byggingarverkfræðingur
FVFÍ
Skúlagata 19
101 Reykjavík
Sími: 551-9820 Gsm: 863-2154
Kt: 210754-4829
Netfang: jokris@simnet.is
http://www.vjk.is

Byggingarfulltrúi Hafnarfjarðar
Afgreitt
07 JÚNÍ 2005