

SKÝRINGAR:

NEYSLUVATNSLAGNIR


Neysluvatnslagnir eru rör í rör og skal innri pípan vera úr plasti með súrefniskápu t.d. WIRSBRD P-PEX eða sambærilegt. Iðráttarrör skal vera úr HD-POLYEFNI frá WIRSBRD eða sambærilegt. Þar sem tengistykki eru hluti af rör í rör kerfi skulu tengistykki vera úr afzinkunarfríu efni t.d. frá TA sem sérstaklega er framleitt fyrir rör í rör kerfi. Staðsetja skal alla stúta að tækjum með mikilli nákvæmni. Fara skal eftir leiðbeiningum framleiðanda hreinlætistækja. Stútarnir skulu festast trygglega og ná mätulega langt frá endanlegum vegg. Þetta skal með stútum þannig að þeir verði vatnsheldir. Yfir öll göt skal setja þar til gerða rósettur. Á deiligrind rör í rör kerfi skal merkja slönguenda þannig að sjá megi hverju slangan tengist. Tengikassar skulu vera úr afzinkunarfríu efni, t.d. ametal frá TA. Allt efni skal vera samþykkt af Rb.

STÆRDIR

Rör frá Inntaksgrind að tengiskáp á baði skal vera 20mm - pex en 15mm - pex á gestasalerni. Öll rör frá tengiskáp að tækjum skulu vera 15 mm - pex.

ÞRÝSTIPRÓFUN

Þrýstiprófa skal kerfið á eftirfarandi hátt. Tappa skal af kerfinu og skal stilla þrýsing á 1.5 x vinnubrýsting. Þrýstingur þessi skal haldast í a.m.k. 30 mín. Þessu næst skal tappa af kerfinu þar til þrýstingur hefur fallið í það að vera 0.5 x vinnubrýstingur. Ef þrýstingur stigur nú aftur þá er kerfið þétt og skal hann haldast í a.m.k. 90 mínútur.

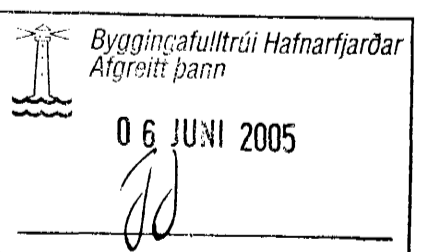

VIDAR AUSTMANN BYGGINGATEKNIFRÉÐINGUR KT. 230261-2889 SAMSTARF TEIKNISTOFAN TORGÍÐ ÞÓRSTEINN FRÍÐJÓGFSSON KT. 211055-5299	BREYTING: A) LAGNALEIÐIR AÐ HANDLAUG OG STURTU & BAÐHERBERGI, AÐ SALERNI & GESTASALERNI, AÐ HANDLAUG Í ÞVOTTAHÚSI. ÞVERMÁL LAGNA 22mm PEX BREYTTIST Í 20mm PEX og 16mm PEX BREYTTIST Í 15mm PEX.
	FURUVELLIR 6 GRUNNMYND NEYSLUVATN
HANNAÐ: VIDAR AUSTMANN	KVARÐI: 1:50 TEIKNING NR. N-01 Rev. 1
SAMÞYKKT	MAÍ 2005
SAMRÉMINGARHÖNDUÐUR	