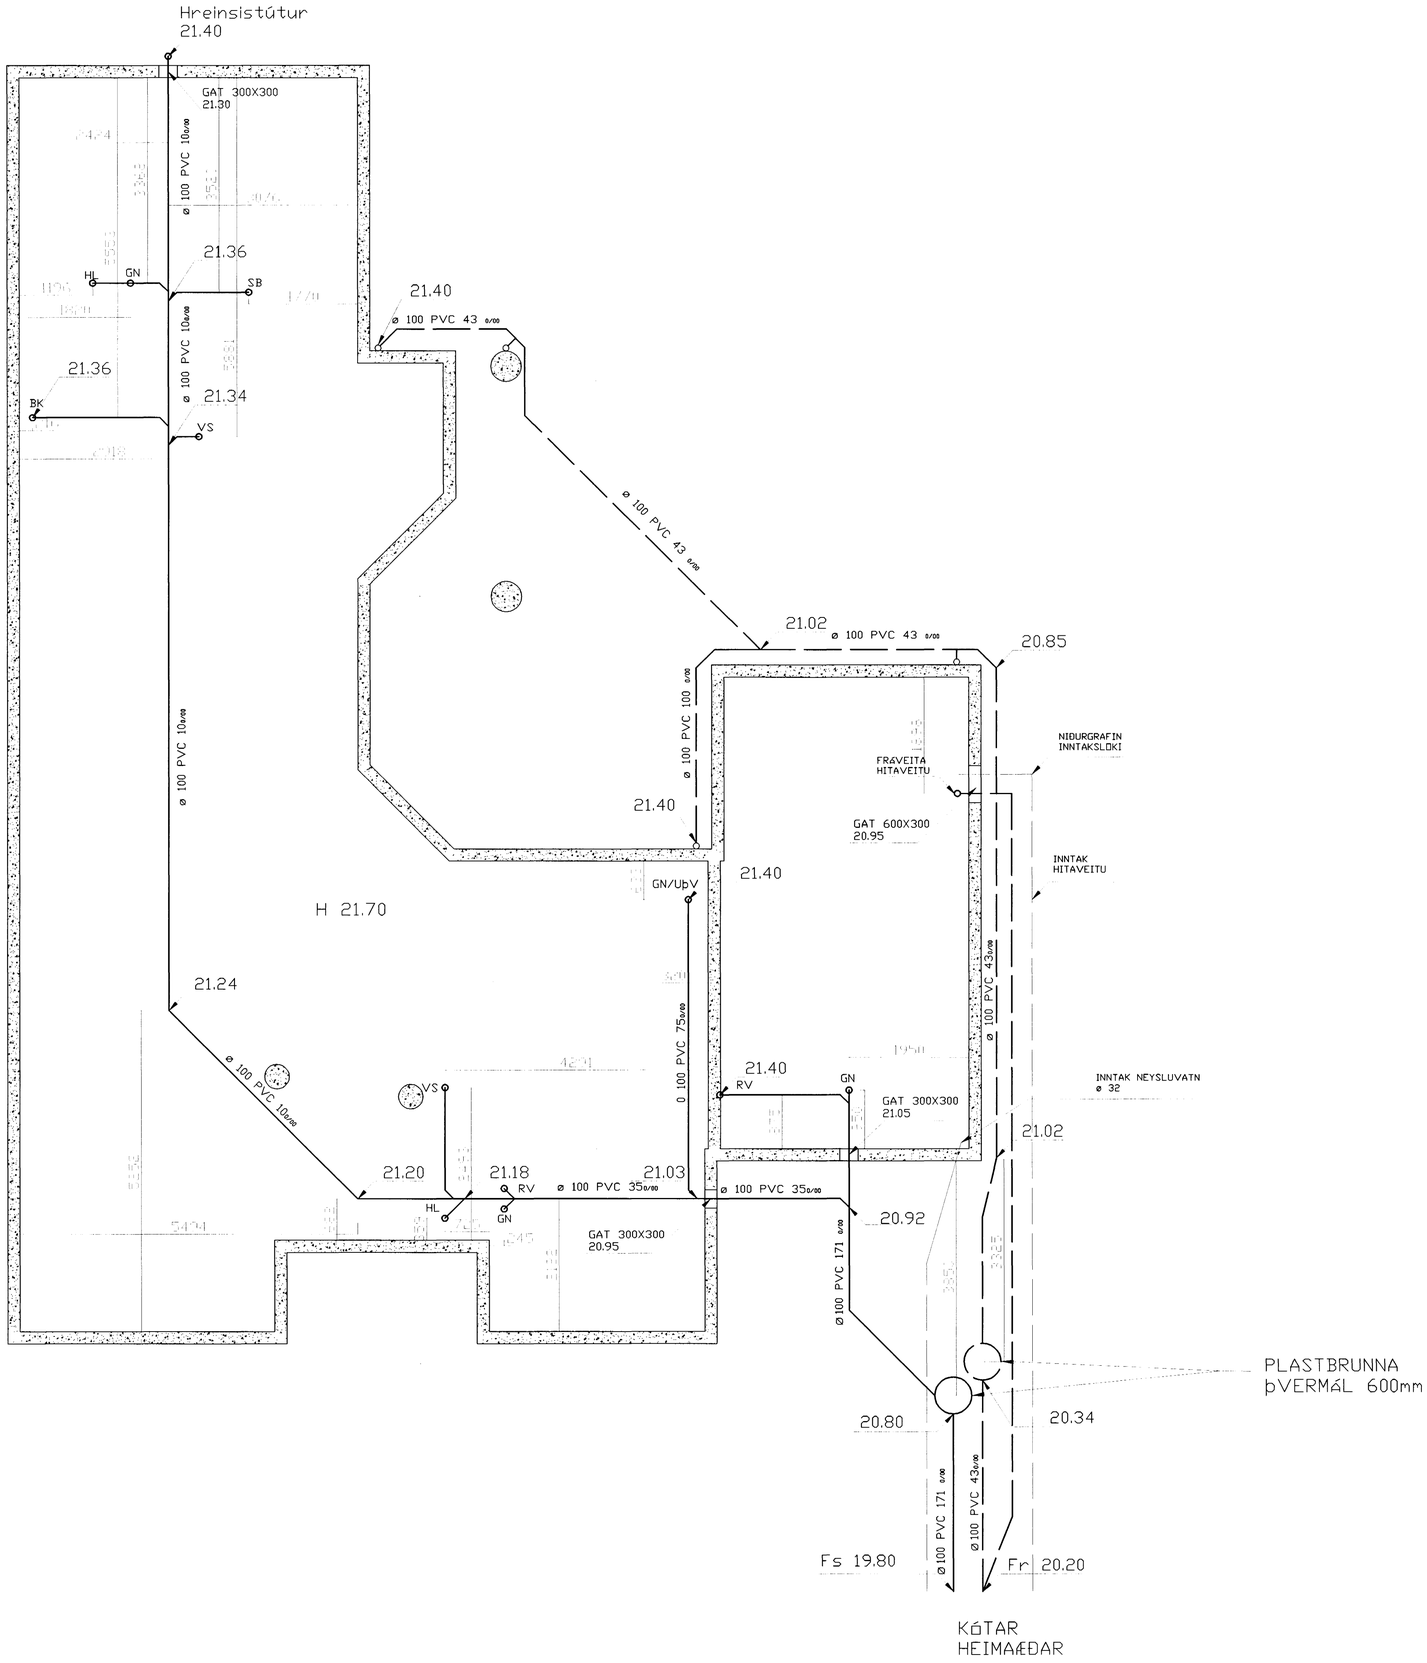

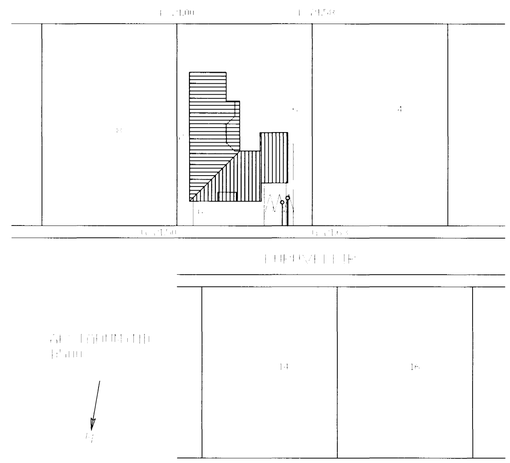

Byggingafulltrúi Hafnarfjarðar
Afgreitt bann
06 JÚNÍ 2005

	BREYTING: DRENLAGNIR FELDAR NIÐUR, BRUNNAR OG INNTAK KALDAVATNS FÆRT TIL.
VIÐAR AUSTMANN BYGGINGATÆKNIFRÆÐINGUR KT. 230261-2889 SAMSTARF TEIKNISTOFAN TORGIÐ ÞÓRSTEINN FRIÐÞJÓFSSON KT. 211055-5299	FURUVELLIR 6 LAGNIR Í GRUNN REYNDARTEIKNING
	KVARÐI: 1:50 TEIKNING NR. L-02 Rev. 1
HANNAÐ: VIÐAR AUSTMANN	SAMÞYKKT MAÍ 2005
TEIKNAÐ: VIÐAR AUSTMANN	SAMRÆMINGARHÖNNUÐUR