




G SNID 1:50
L1-02-2

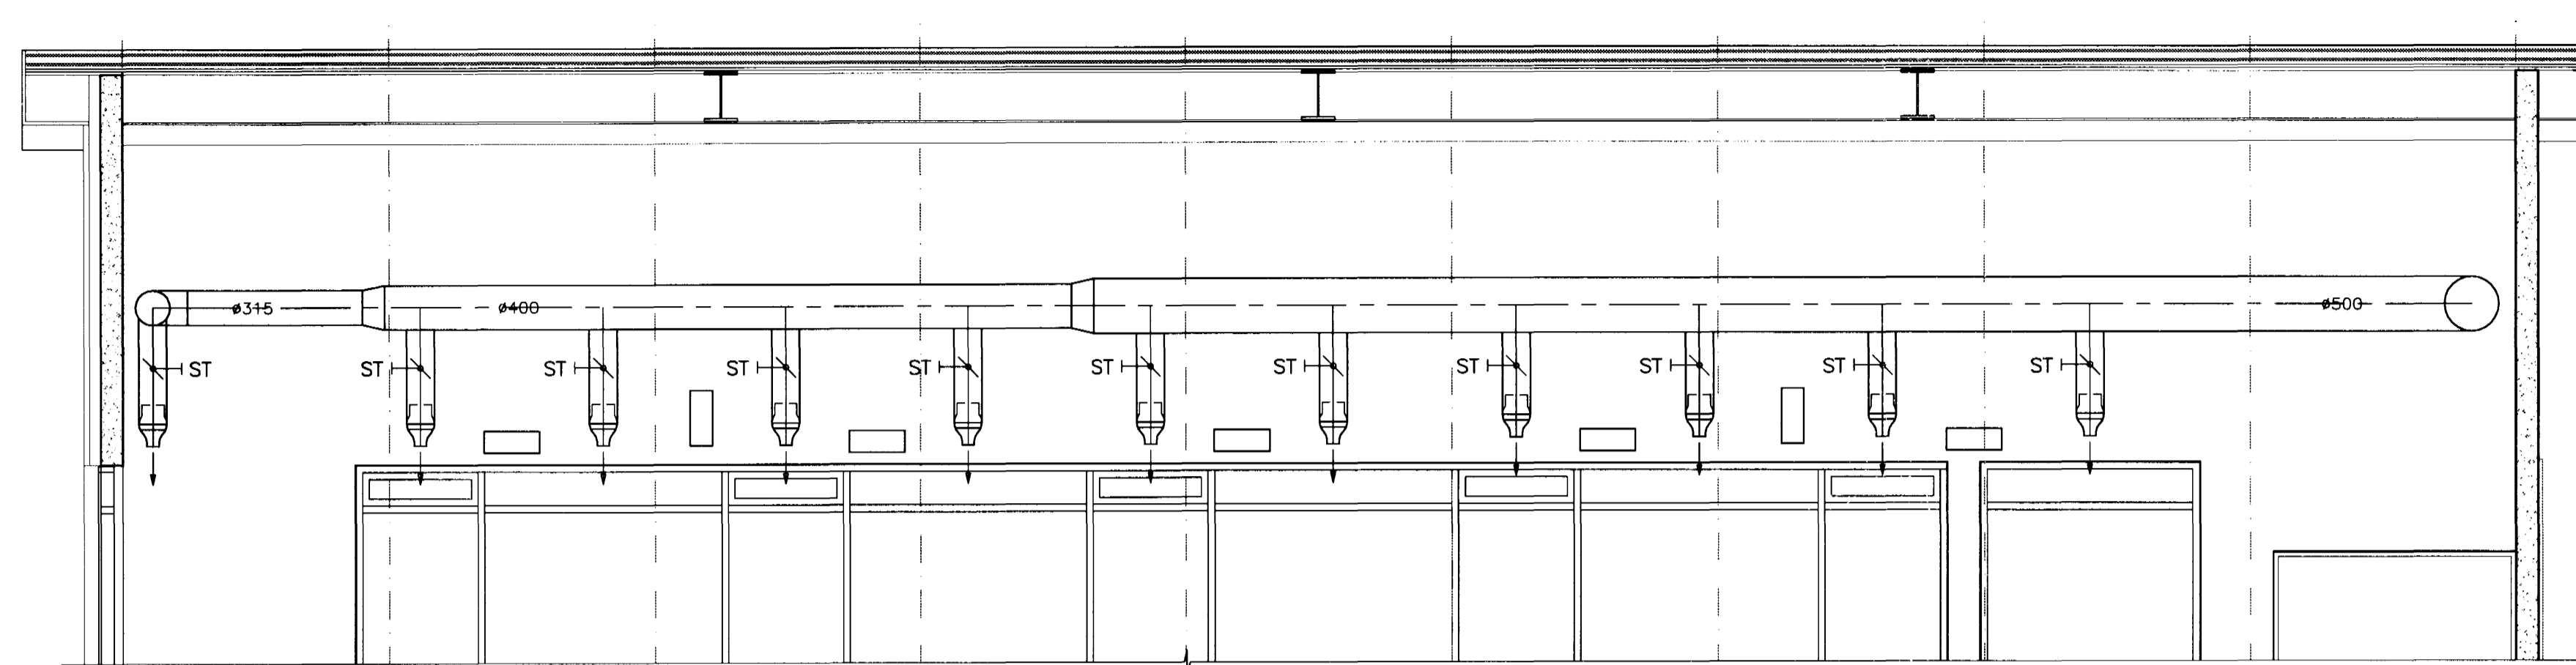

H SNID 1:50
L1-02-2

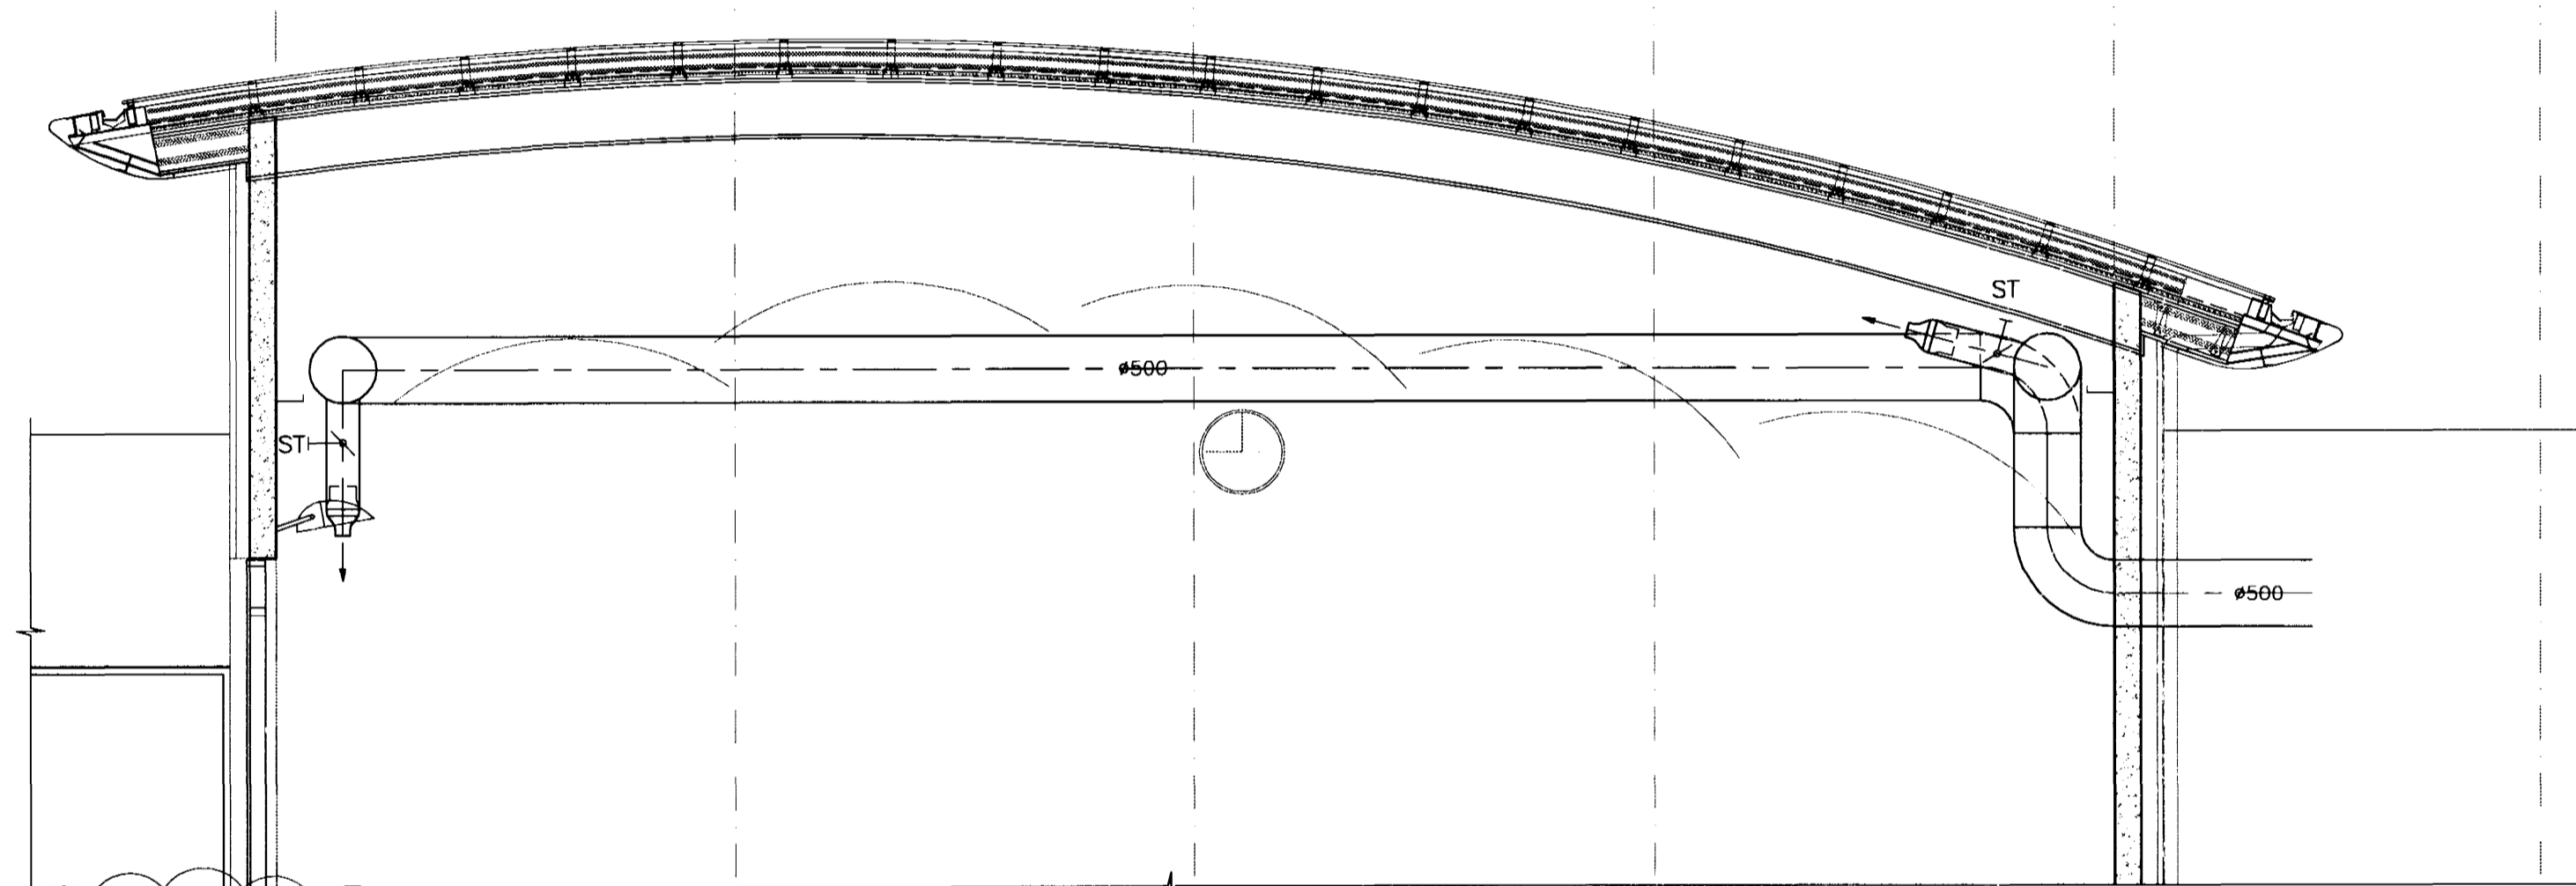


I SNID 1:50
L1-02-1

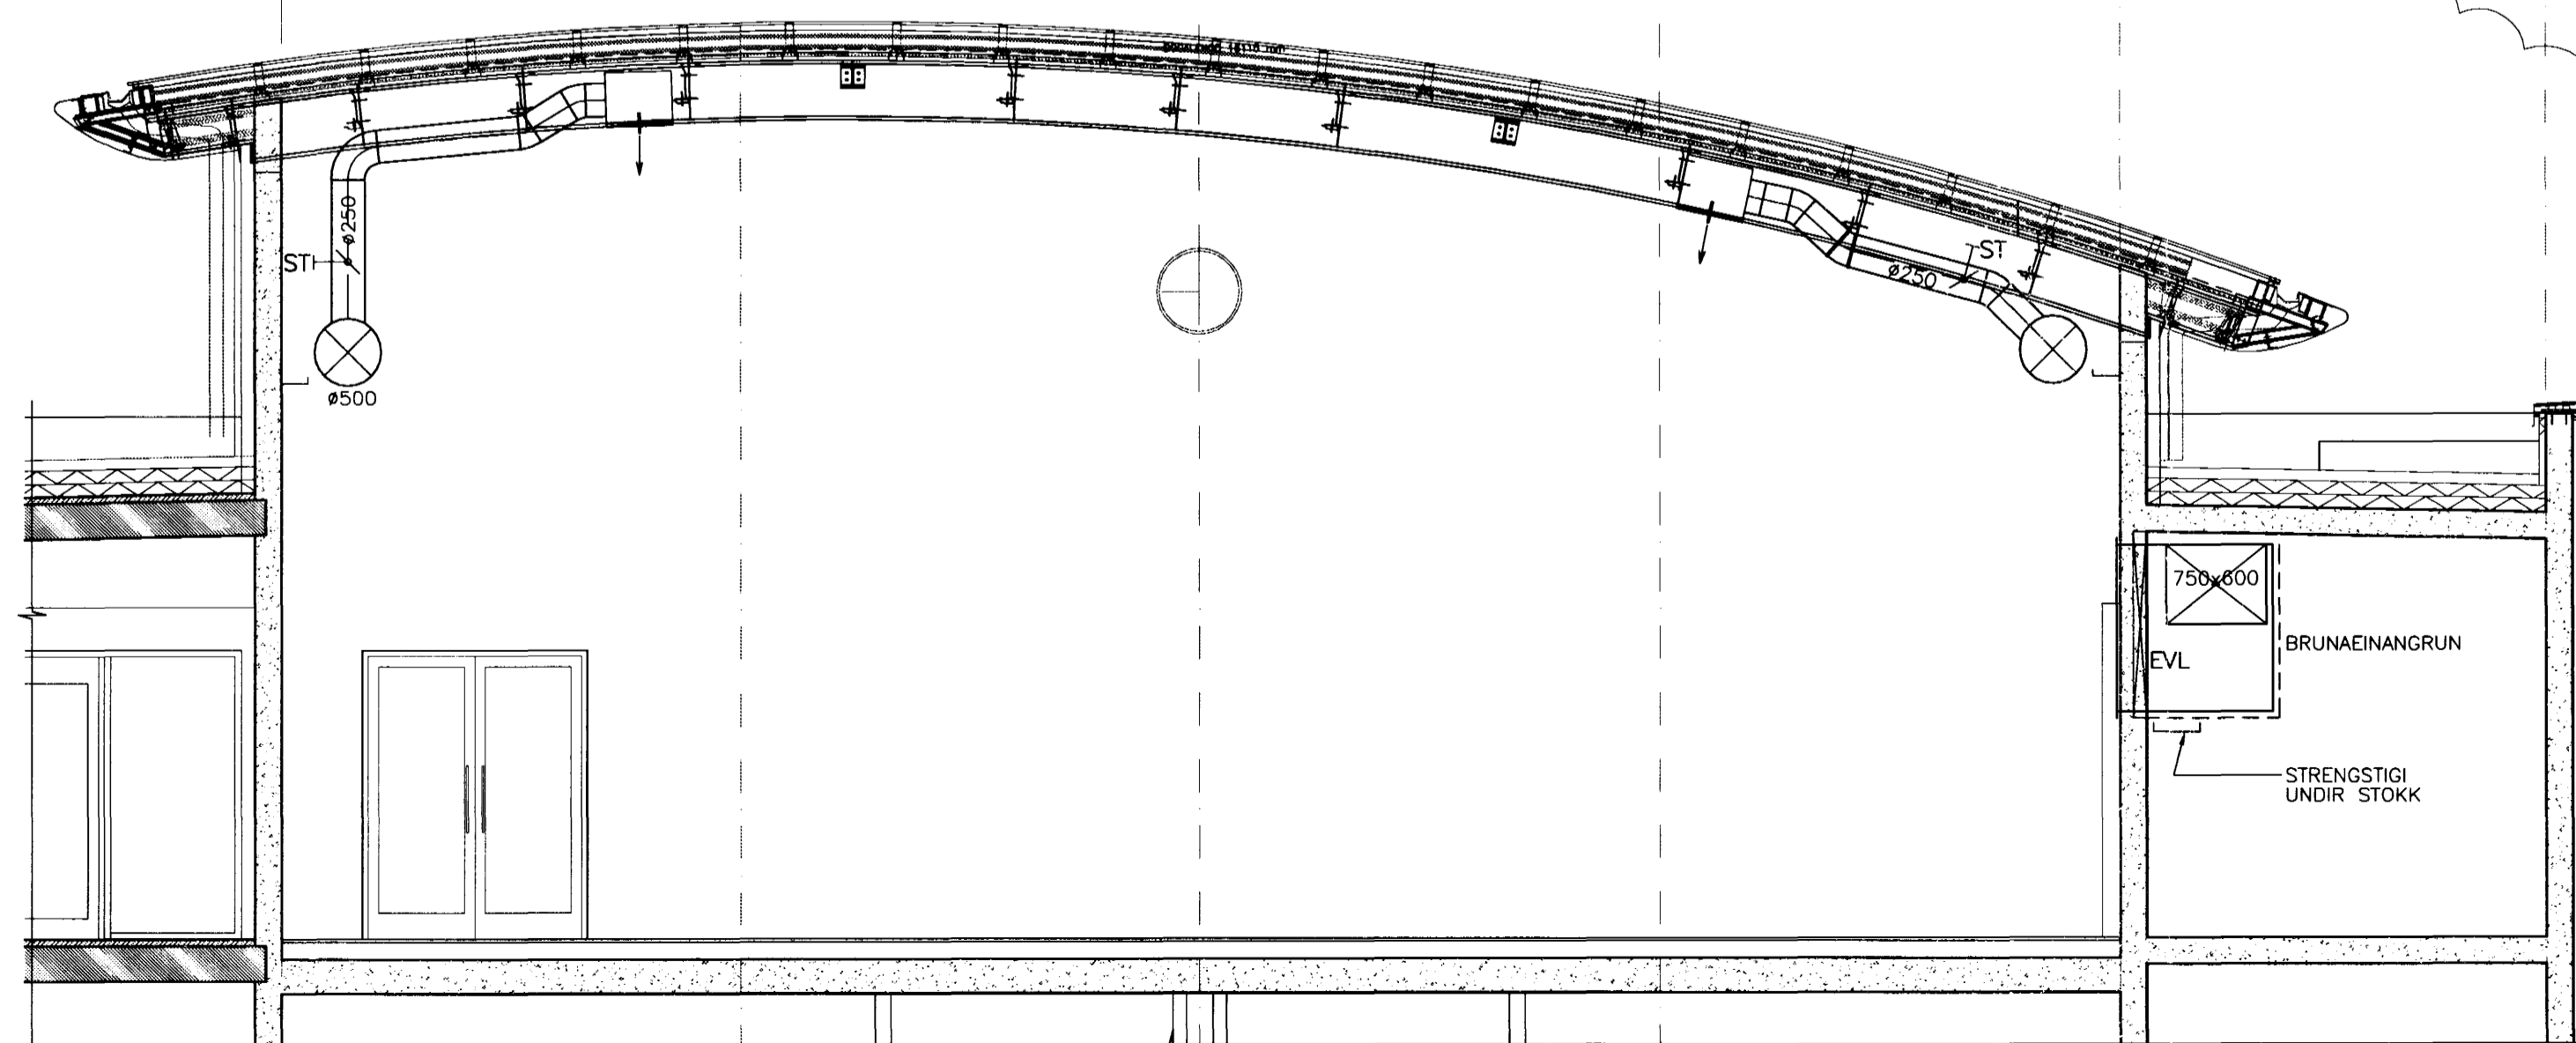

TILVÍSANIR:
ALMENNAR SKÝRINGAR SJÁ BL. NR. A-1

011070 5045

BR.	DAGS.	BREYTING	REKNI	TEKNI
A	25.02.06	SNID I BÆTTI VÍD		

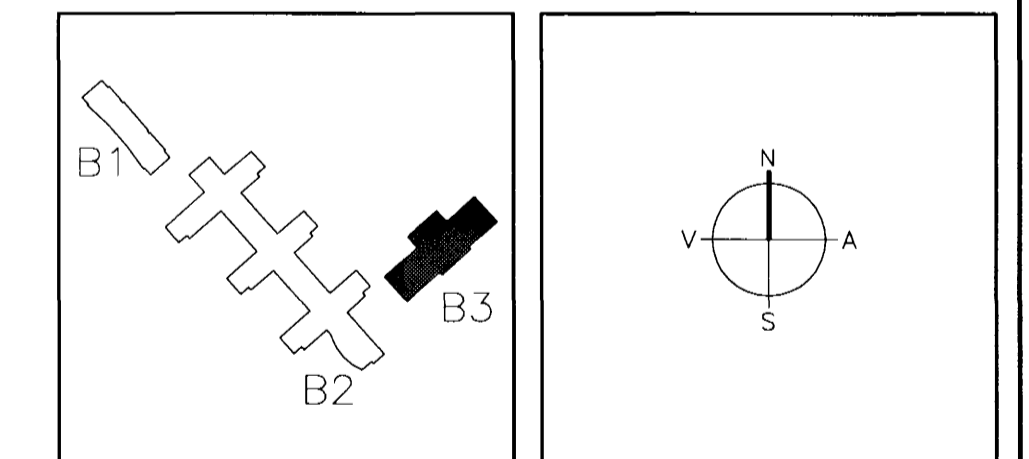

ARKITEKTAR
BERGSTADASTRÆTI 10, RVK.
Sími: 551-1460, netfang: arkitekt@shoof.is

FINNUR BJÖRGVINSSON
HILMAR ÞÓR BJÖRNSSON
SIGRÍÐUR ÓLAFSDÓTTIR

LANDMÖTUN
EINAR E. SÆMUNDSEN
INGIBJÖRG KRISTJÁNSDÓTTIR
MARGRET SIGURDARDÓTTIR
Byggingafræðingur
Sími: 551-1460, netfang: landmotun@shoof.is

VSÓ RÁÐGJÖF 23 MAI 2005
BORGARTONI 20, 100 REYKJAVÍK, Sími: 565-9000, Sími: 565-9010, Netfang: vsoradgjof@vsoradgjof.is

SÓLVANGSVEGUR 4
LÆKJARSKÓLI - ÍÞRÓTTAHÚSNÆÐI

PRIFA-HITA OG LOFTRESIKERFI
SNID G OG H OG I

HANND/TEKNI: KV/020/PH
ATH: Þessi kaflar eru samþykktir af VSÓ RÁÐGJÖF KL 23.05.2005 15:07-1438

SKVARDI: 1:20
VERKFR: REYKJAVÍK
00258

TEKNI NR: B3-L1-S-2
BR: A