


- C: Byggingarefni plötu, hurð og aðkoma. 26.04.2005.
- B: Rampur og sniðpíla. 22.03.2005.
- A: Gluggasetning á vsturgaffli, veggþykkt. 18.02.2005.

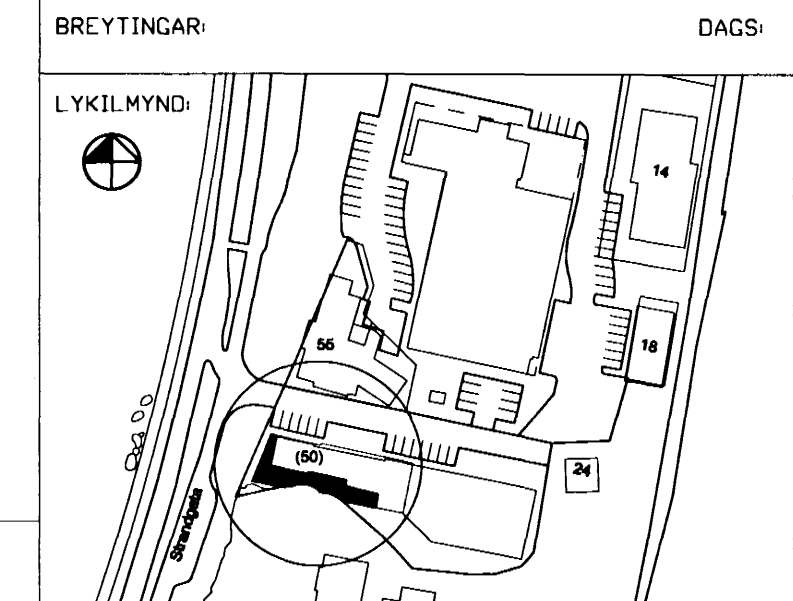

FJÖRUKRÁIN ehf.
 VIKING HOTEL.
 Strandgötu 50a.
 220 Hafnarfirði.

BYGGINGARHLUTI: HELLIR



VERKTEIKNING
 GRUNNMYNDIR 1 HÆÐAR.

VERKI: FJÖR-040B TEIKNINGAR: A-0201
 KVARDI: 1:100 TEIKNAD: PMM
 DAGSI: 14.02.2005. SKRÁ: A-0201.dwg

ÚTI INNI

ARKITEKTAR

ÞINGHOLTSSSTRÆTI 27 101 REYKJAVÍK

BALDUR Ó. SVAVARSSON ARKITEKTAR FAÍ
 120357-5149

JÓN ÞÓR ÞORVALDSSON Byggingatulltrú Hafnarfjarðar
 021250-7574

A-0201 23 MAI 2005 **C**