

innseil 1

másetning í ystu brún kleðningar


másetning í ystu brún kleðningar

ptar pur

Byggingufulltrúi Hafnarfjarðar
Alfreitt Þann
20 MAI 2005
JK

Sigrún Ólafsdóttir 071070-5067

C 21.02.2005 Sjá Ský
B 25.11.2004 Vöðulanuppgeringar settar inn á tekihrúgu
A 23.09.2004 Sjá ský
BR. GAQS. BREYTING

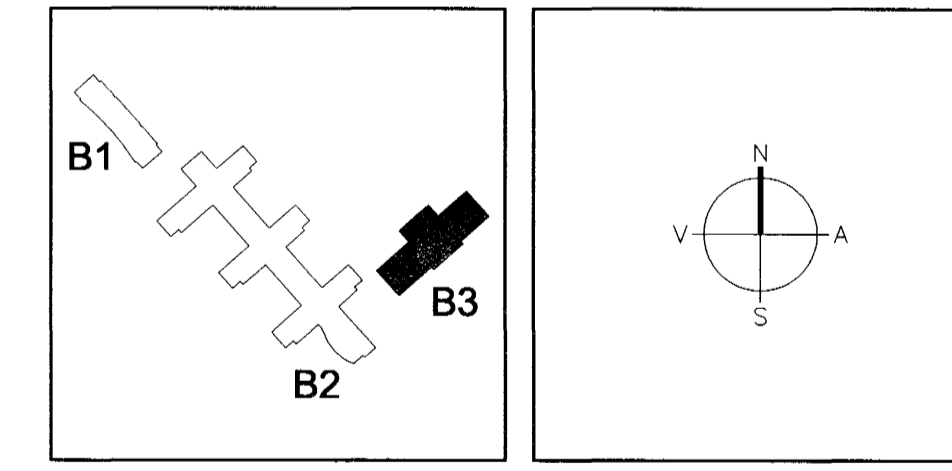

Á STOFUNNI
ARKITEKTAR

FINNUR BJÖRGVINSSON
HILMAR ÞÓR BJÖRNSSON
SIGRÍÐUR ÓLAFSDÓTTIR

BERGSTADASTRÆTI 10, RVK. sími: 551-1460, netfang: stofan@stofunni.is

LANDMÖTUN.
EINAR E. SÆMUNDSEN
INGIBJÖRG KRISTJÁNSDÓTTIR
MARGRÉT SIGURDÁRSDÓTTIR

VSO
VSO RÁÐGJÖF
BORGARTÚN 20, 105 REYKJAVÍK, Sími: 565-5000, SímiRÉF: 565-9010, Netfang: vso@vso.is

SÓLVANGSVEGUR 4
LÆKJARSKÓLI - ÍPRÓTTAHÚSNÆÐI

GRUNNMYND 1. HÆÐAR

HANNADETELN. 50
ATH.
SAMÞYKKT
KT. 660589-1399
REYKJAVÍK 05.07.2004

KVARDI: 1:50
VERUR
04-25

TENN. NR.
A-VG1-001