


Agneta Elfa. 071070-5069

C 21.02.2005 Sjá ský
 B 25.11.2004 Samvægislegar breytingar (sjá ský) og viðbóturuppbyggingar settar inn á teikningu
 A 23.06.2004 Sjá ský

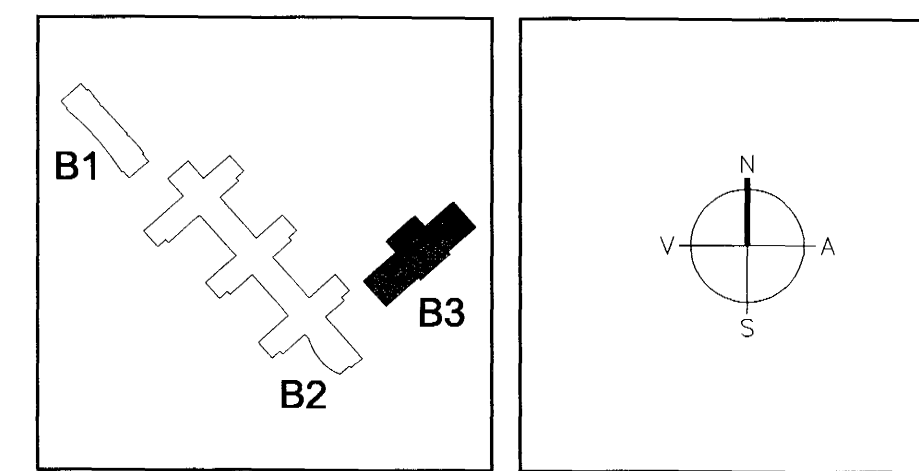

Á STOFUNNI
 ARKITEKTAR

FINNUR BJÖRGVINSSON
 HILMAR ÞÓR BJÖRNSSON
 SIGRÍÐUR ÓLAFSDÓTTIR

BERGSTADSTRÆTI 10, RVK. sími: 551-1460, netfang: stofan@stofunni.is

LANDMÖTUN.

EINAR E. SÆMUNDSEN
 INGIBJÖRG KRISTJÁNSDÓTTIR
 MARGRÉT SIGURDARDÓTTIR

NETFLAVOGUR 4 - 200 KOPAVOGUR - 106 04 500. FAX: 04 500. NETFANG: netmota@landmotun.is

VSO

ÞORRANTONI 20, 105 REYKJAVÍK. Sími: 585 8000. Símaþjónustunúmer: 585 8010. NETFANG: vsa@vso.is

SÓLVANGSVEGUR 4
 LÆKJARSKÓLI - ÍÞRÓTTAÚSNÆÐI

GRUNNMYND 1. HÆÐAR

HANNAÐERTÆKN: SÓ
 ATH: SAMÞYKKT
 KT: 600589-1399
 REYKJAVÍK 05.07.2004

SVARHIÐ 1:50
 VEÐURKIL: 04-25

TEIKN. NR. A-VG1-002