


ÞVERSNIÐ A:A

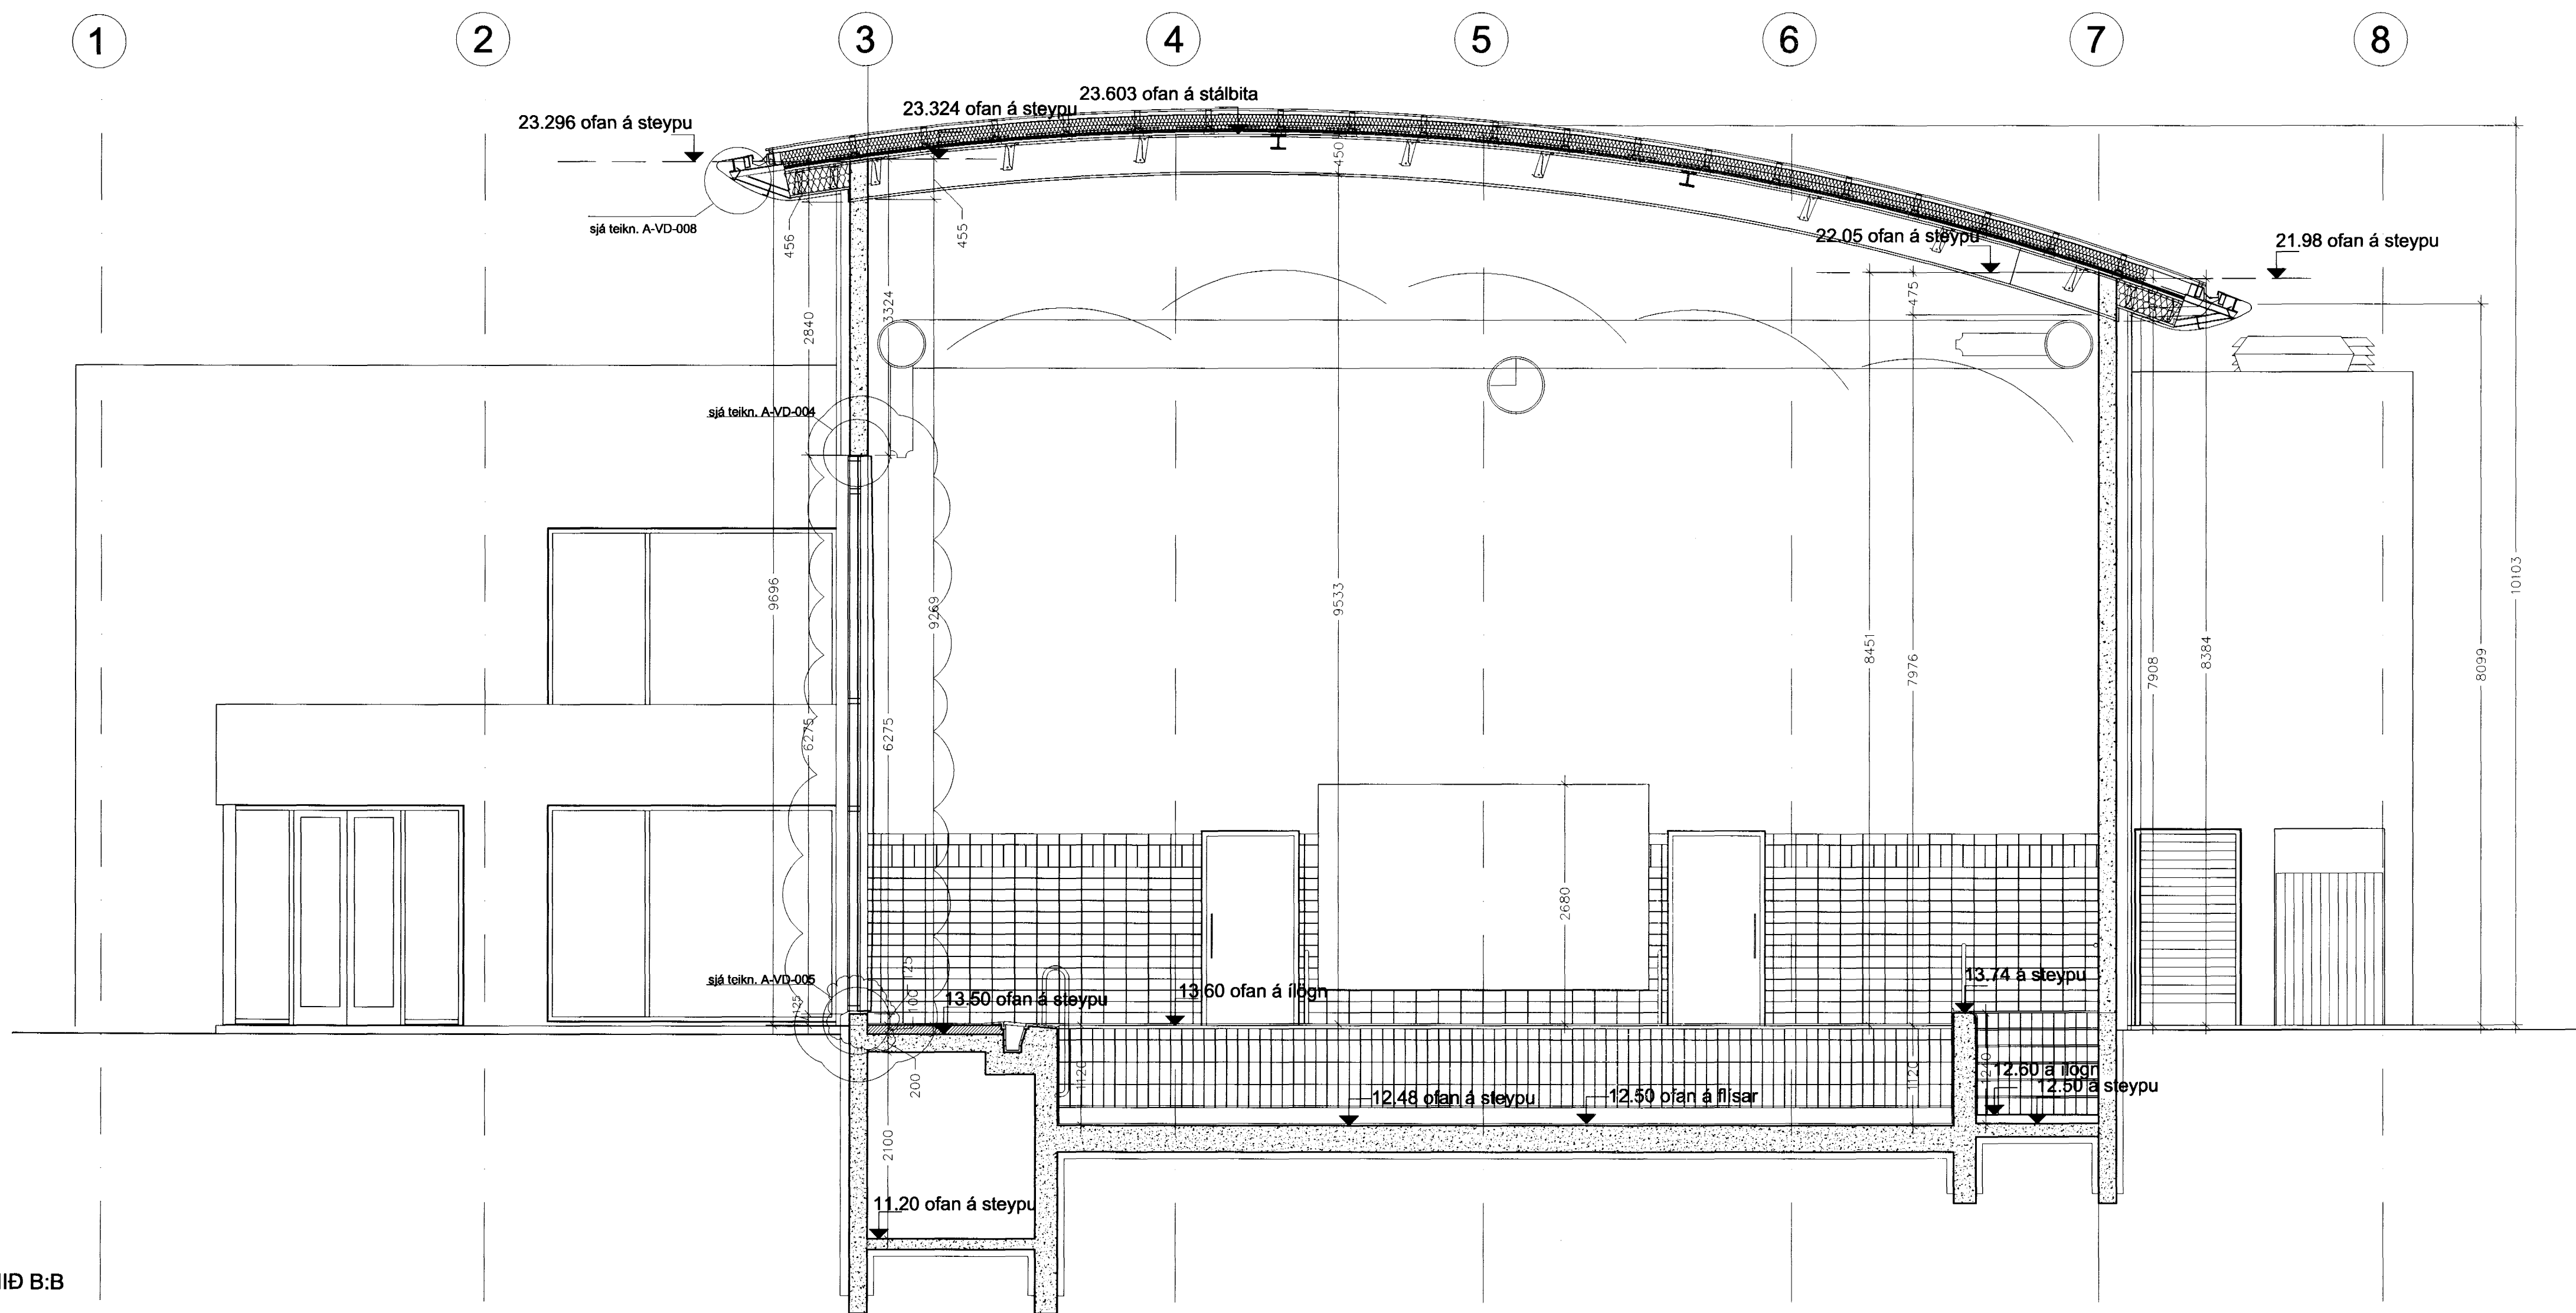


ÞVERSNIÐ B:B

Byggingaútlit frá Hafnarfjarðar  
Alfreitt hann  
20 MAÍ 2005

Sigríður Ólafsdóttir 07070-5069

BR. SÁGS. BERYND. SKUL. TERN.

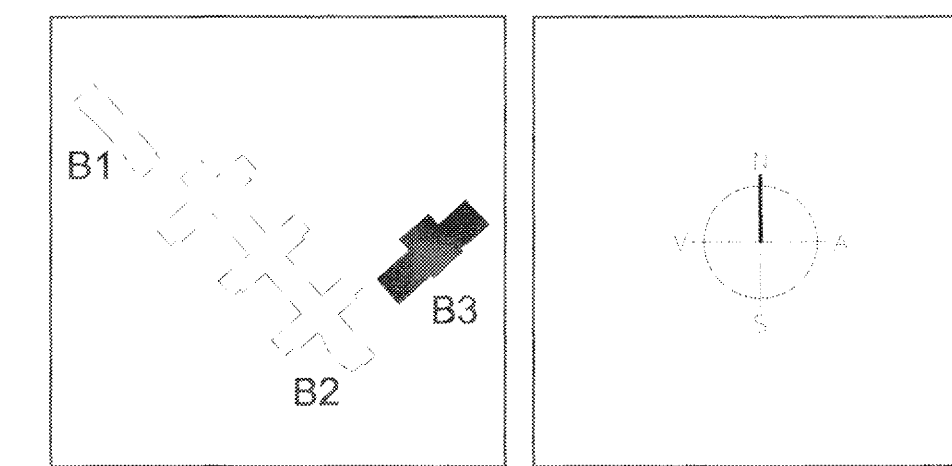

Á STOFUNNI  
ARKITEKTAR  
FINNUR BJÖRGVINSSON  
HILMAR ÞÓR BJÖRNSSON  
SIGRÍÐUR ÓLAFSDÓTTIR  
BERGSTADASTRÆTI 10, REYKJ. stíll 501-1400, netfang stofan@stofan.is

LANDMÖTUN.  
EINAR E. SJEMUNDSEN  
INGIBJÖRG KRISTJÁNSDÓTTIR  
MARGRÉT SIGURDÓTTIR

VSO  
VSD RÁÐGJAF  
BORDEYRARTUN 20, 103 REYKJAVÍK, SÍM 665-9000, ÞWEIF 665-9010, NETFANG VSD@VSD.IS

SÖLVANGSVEGUR 4  
LÆKJARSKÓLI - ÍÞRÓTTAÚSNÆÐI

|                       |           |              |
|-----------------------|-----------|--------------|
| SNÆIÐINGAR A:A OG B:B | HAUNMÖTUN | IS           |
|                       | ATH.      |              |
|                       | SÁSBYKKT  |              |
|                       | KT.       | DÁSENI 1:100 |
| SKAÐAÐ 1:50           | REYKJAVÍK | 22.06.2004   |
| 04-25                 | TEKIN NR. | BR.          |
|                       | A-VS-001  | C            |