


Bygginguáttími Hafnarjarðar
Alfreður Þórn
20 MAI 2005

Sigríður Elfael. 011070-5269

25.11.2004 Klart meðan við glugga breytt. 09 ský
A 23.03.2004 Sundlagastærir uppstædur

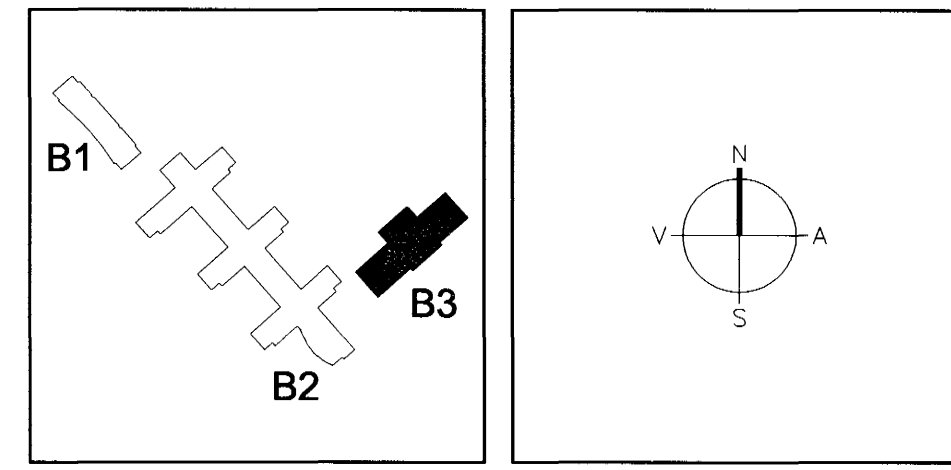

Á STOFUNNI
ARKITEKTAR

FINNUR BJÖRGVINSSON
HILMAR ÞÓR BJÖRNSSON
SIGRÍÐUR ÓLAFSDÓTTIR

BERGSTABASTRÆTTI 10, RVK. sími:551-1460, netfang:stofan@stofunni.is

LANDMÖTUN
VSO

EINAR E. SÆMUNDSEN
INGIBJÖRG KRISTJÁNSDÓTTIR
MARGRÉT SIGURDARDÓTTIR

BYGGINGUÁTTÍMI
VSO RÁÐGJÖF

SÓLVANGSVEGUR 4
LÆKJARSKÓLI - ÍÞRÓTTAHÚSNÆÐI

SNEIBING C:C

HANNAÐ/TEKIN: SÓ
ATH:
SAMÞYKKT
KT. 60055-1399

KVAFRDI 1:50
VERKFR. REYKJAVÍK 06.07.2004

04-25 A-VS-002