


ÚTLIT TIL SUÐVESTUR

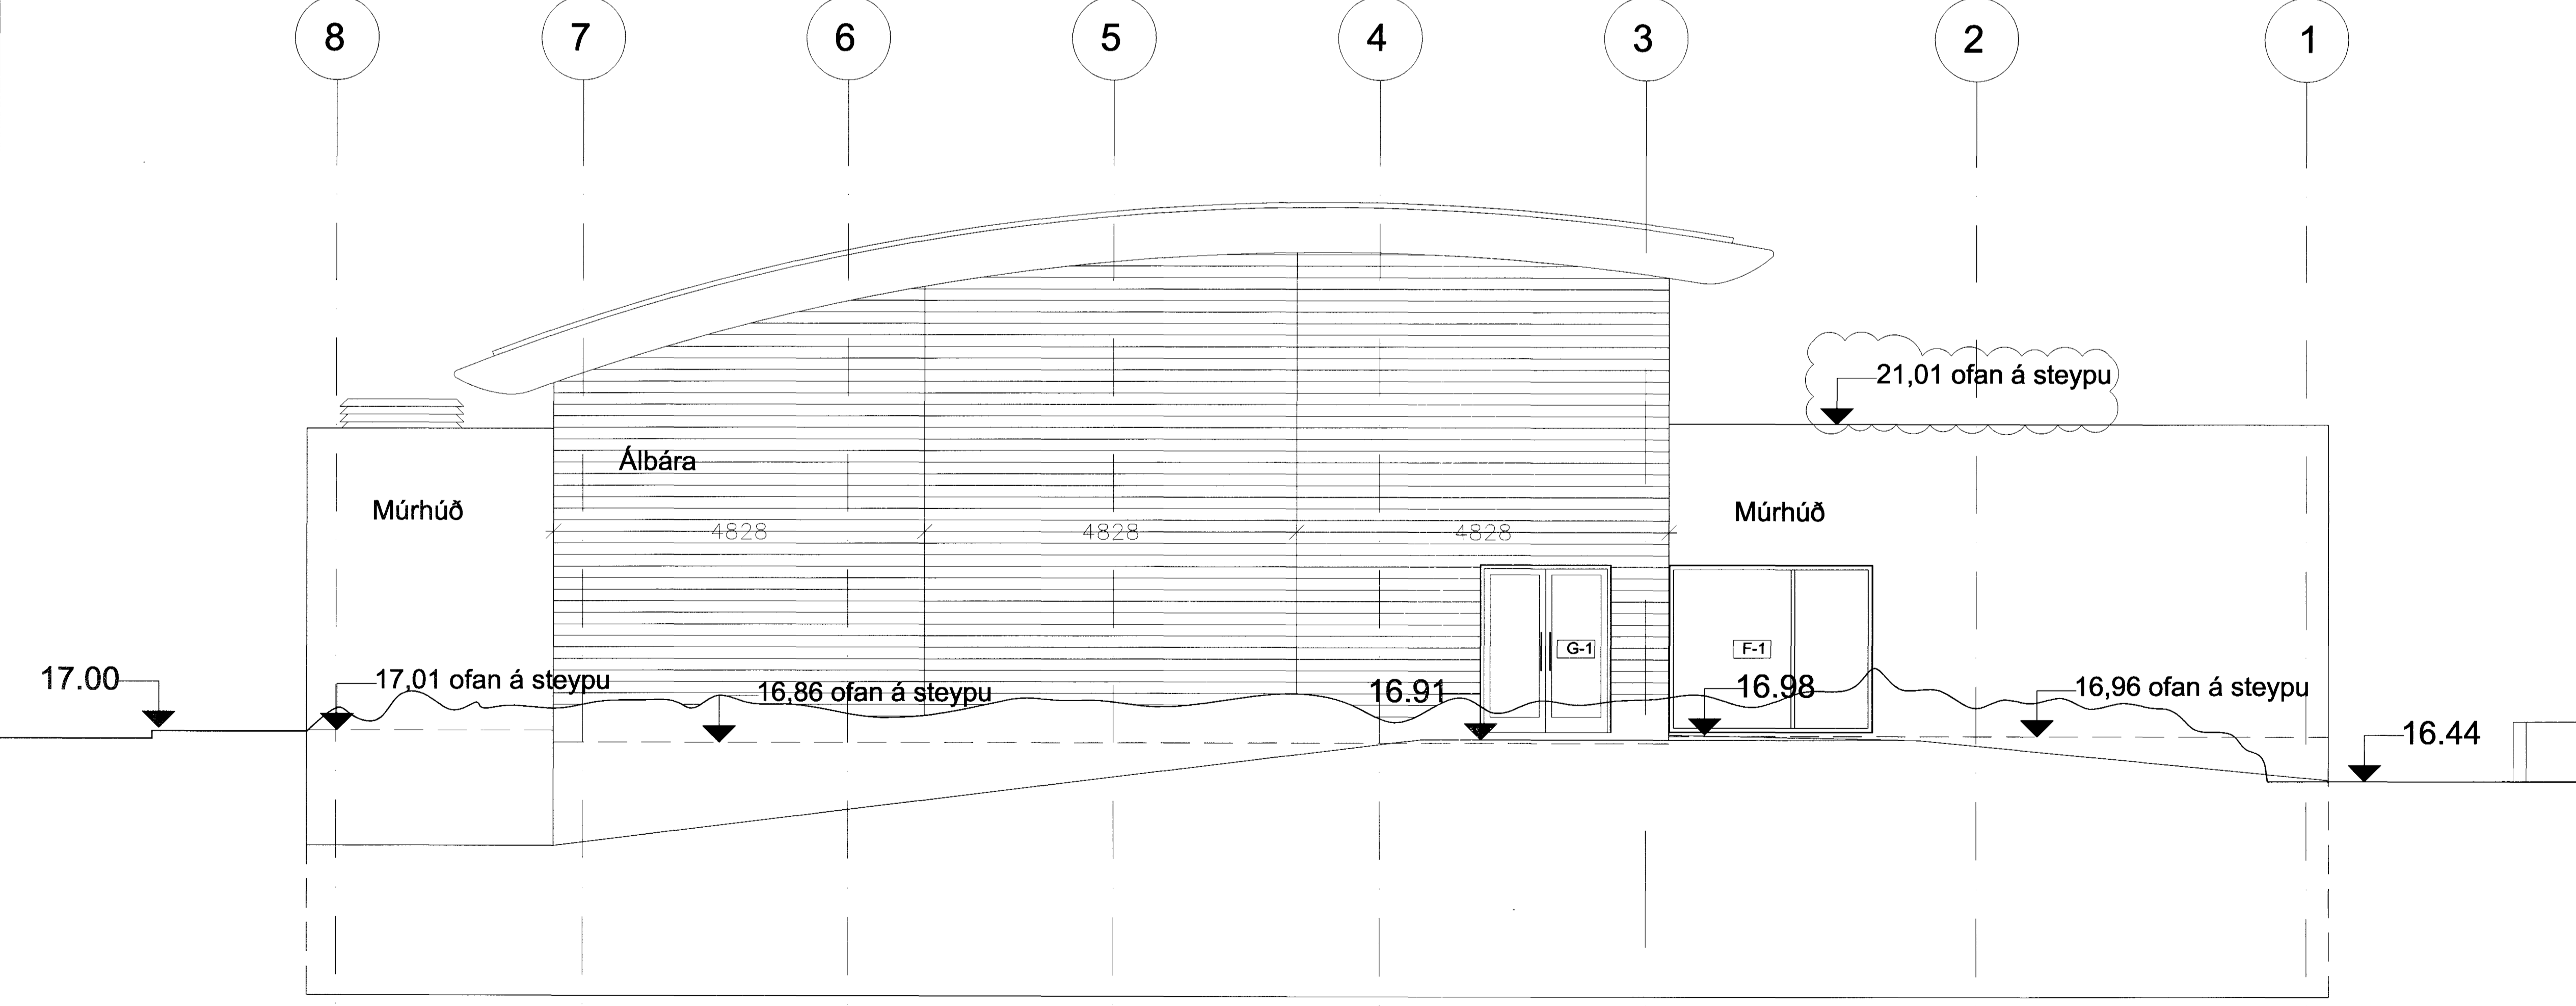


ÚTLIT TIL NORÐAUSTUR

Byggingafultrúi Hafnarfjarðar  
 Afgreitt þann  
 20 MAI 2005

*Sigríður Elafel 071070-5069*

B 21.02.2005 Klótar (sjá ský)  
 A 25.11.2004 bogþaki lyft í samræmi v0 snú  
 BR DAGS BREYTING REKNI TEKNI

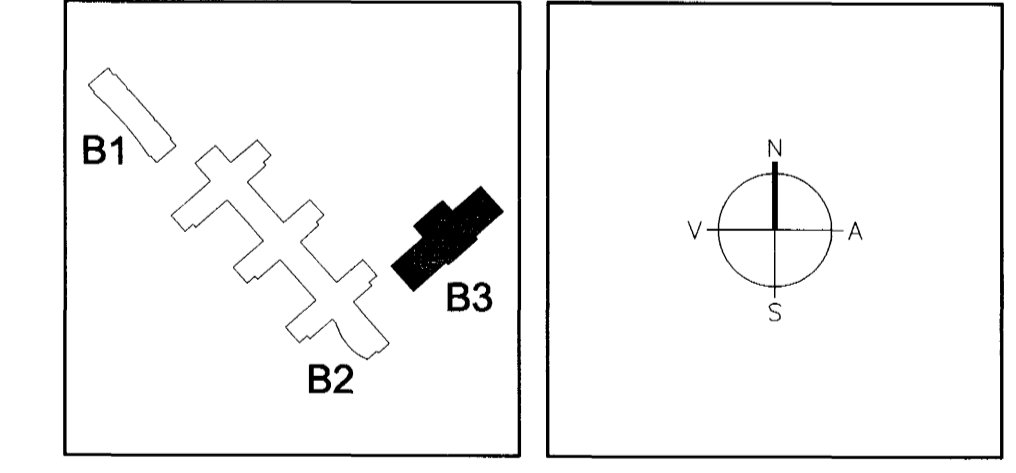

Á STOFUNNI  
 ARKITEKTAR  
 BERGSTADASTRÆTI 10, RVK. sími:551-1460, netfang:stofan@stofnun.is

FINNUR BJÖRGVINSSON  
 HILMAR ÞÓR BJÖRNSSON  
 SIGRÍÐUR ÓLAFSDÓTTIR

LANDMÖTUN  
 HAFNARFJARDAR  
 EINAR E. SÆMUNDSEN  
 INGIBJÖRG KRISTJÁNSDÓTTIR  
 MARGRÉT SIGURDARDÓTTIR

VSÓ  
 VÍSÓ RÁÐGJÖF  
 BORGARTÚNI 20, 105 REYKJAVÍK, Sími 565-9000, Símaþrá 565-9010, Netfang: vs@vs.is

SÓLVANGSVEGUR 4  
 LÆKJARSKÓLI - ÍÞRÓTTAHÚSNÆÐI

ÚTLIT TIL SUÐVESTURS OG NORÐAUSTUR  
 HANNAÐ/TEKNI: SÓ  
 ATH: SAMÞYKKT  
 KT: 66569-1399  
 REYKJAVÍK 23.09.2004

KVAFRDI 1:50  
 VERNIR  
 04-25

TEKNI NR.  
 A-VU-001

BR