


Byggingaútlit frá Hafnarjarðar
Algreitt þann
20. MAÍ 2005
Sigridur Elafsdóttir 071070-5069

B 21.02.2005 Kötur og niðurbrotun kröfnings (sjá ský)
A 25.11.2004 Þeki lyti í samsetni við and
BR DAGS BREYTING
TEKNI

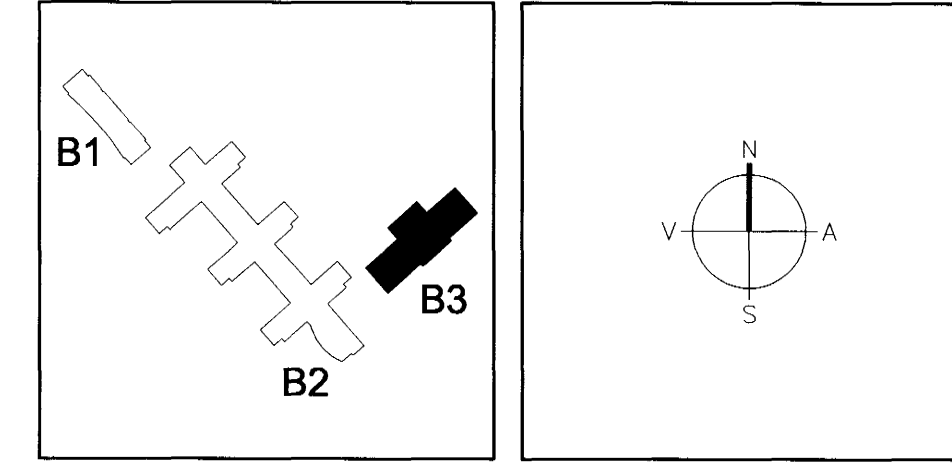

Á STOFUNNI
ARKITEKTAR
BERGSTADASTRÆTI 10, RVK. sími 551-1460, netfang stofna@stofunni.is

FINNUR BJÖRGVINSSON
HILMAR ÞÓR BJÖRNSSON
SIGRÍÐUR ÓLAFSDÓTTIR

LANDMÖTUN
VSD RÁÐGJÖF
BORGARTÚNI 20, 105 HÍKJAVÍK, sími 565-9000, Símsími 565-6010, NETFANG vso@vso.is

SÓLVANGSVEGUR 4
LÆKJARSKÓLI - ÍPRÓTTAÐÚSNÆÐI
ÚTLIT TIL NORÐVESTUR OG SUÐAUSTUR

HANNAÐ/TEKNI: SO
ATH.
SAMÞYKKT
KT: 600589-1399
REYKJAVÍK 23.06.2004

KVARNR: 1:50
VERÐNR:
04-25

TEKNI: NR
A-VU-003

BR
B