



Frágangur glerveggjar í sunlaugarsal  
Lóðrétt snið

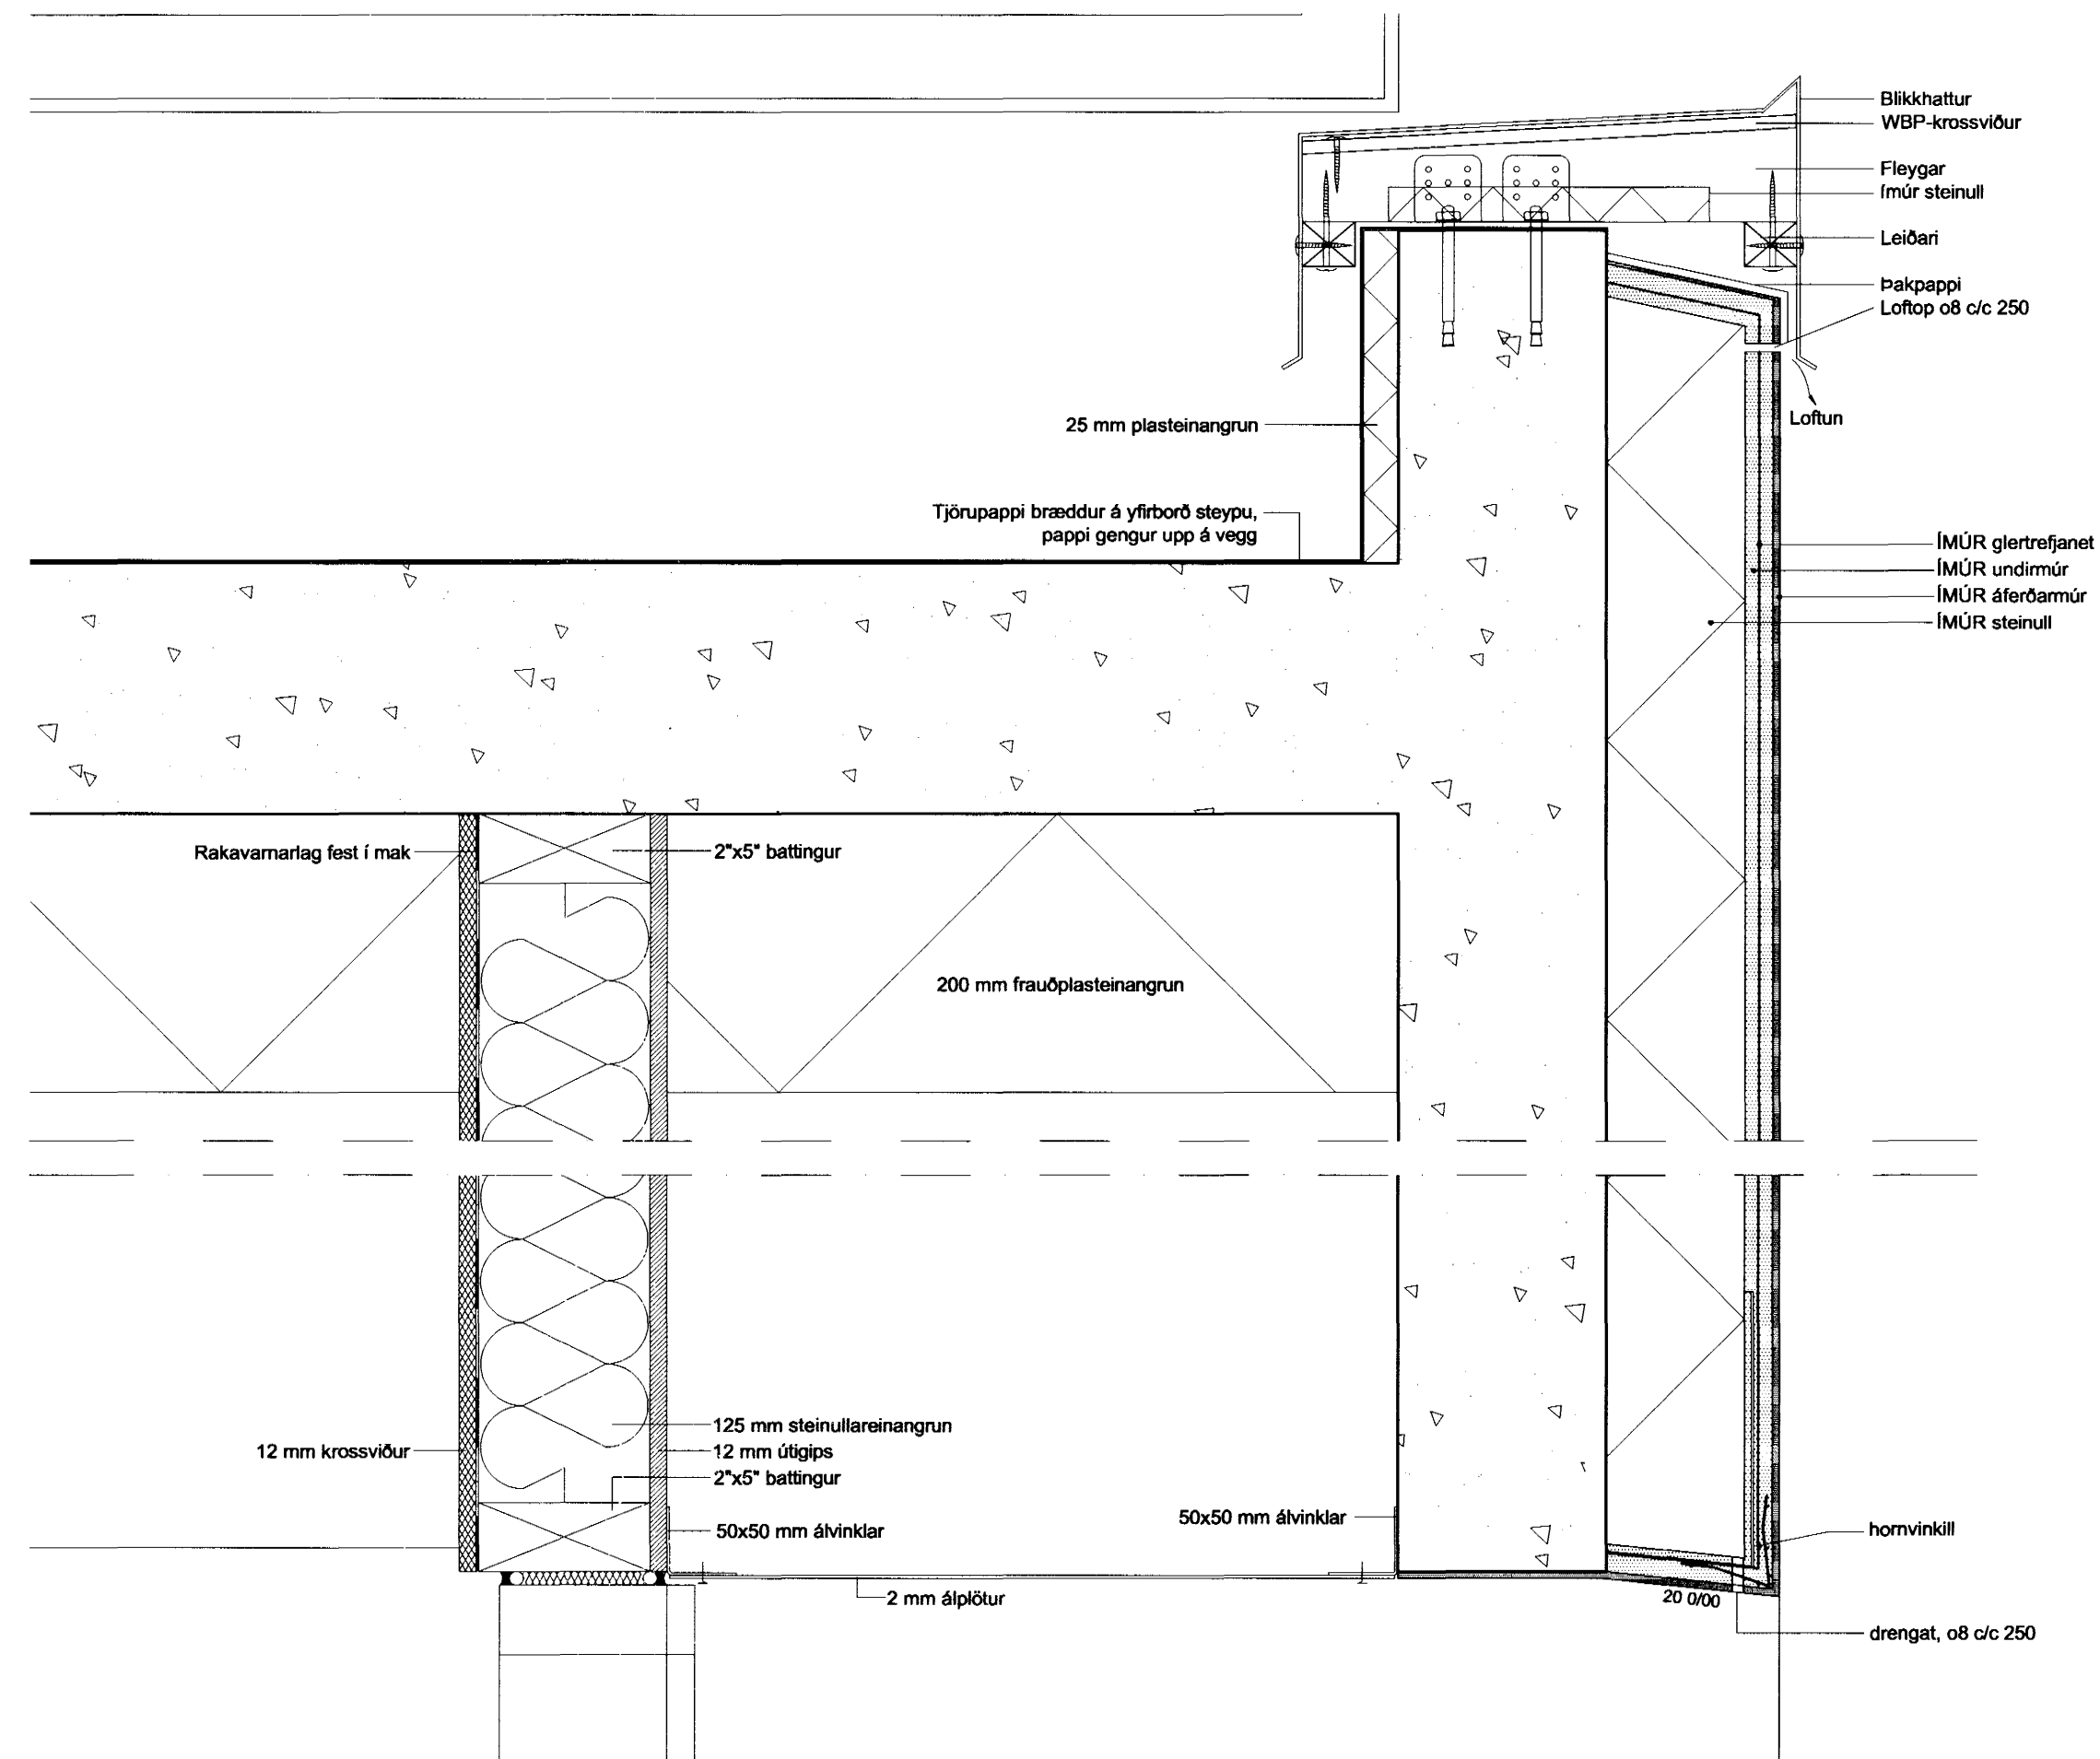



Frágangur útveggja á vindgátt  
lóðrétt snið

ATH! fylgja skal  
leiðbeiningum framleiðenda  
við allan frágang veggja og  
glugga.

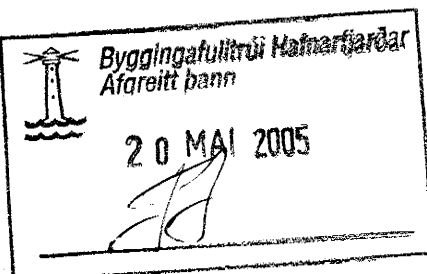


*Ágústur Ólafsson* 071070-5069

B: 21.02.2005 Breyting á deilum  
A: 26.11.2004 Frágangur undir gluggaprófilum í sundlaugarsal tveggja: SJÁ SKÝ + viðbótunupplýsingar  
BR: DAGS BREYTING REBN TEKN

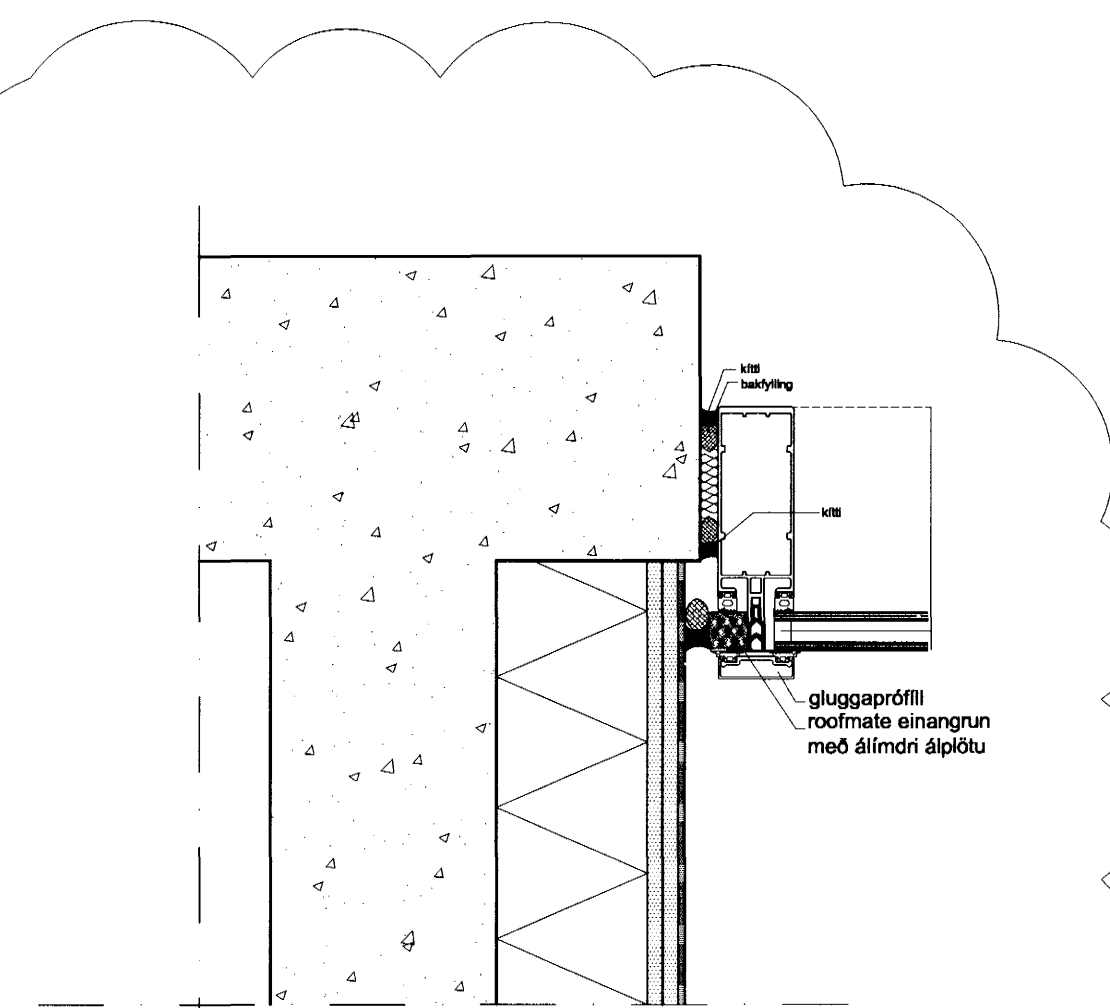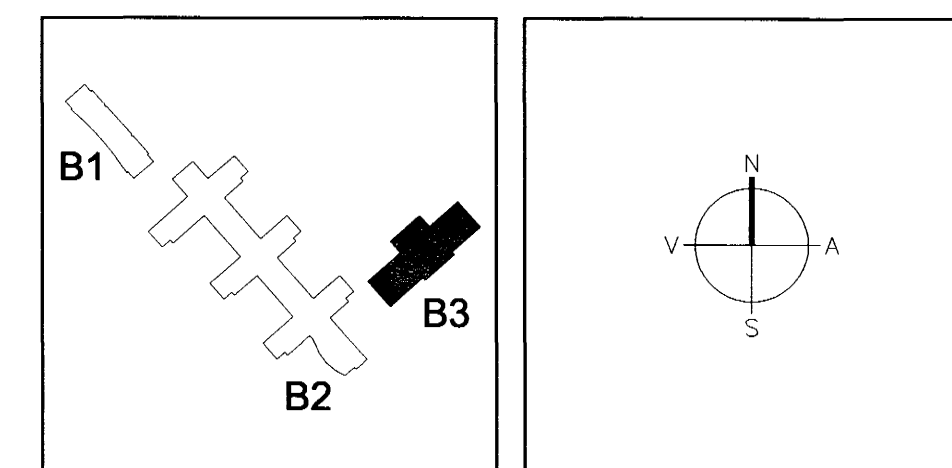

Samskeyti glerveggjar við útvegg vindgáttar  
Lárétt snið

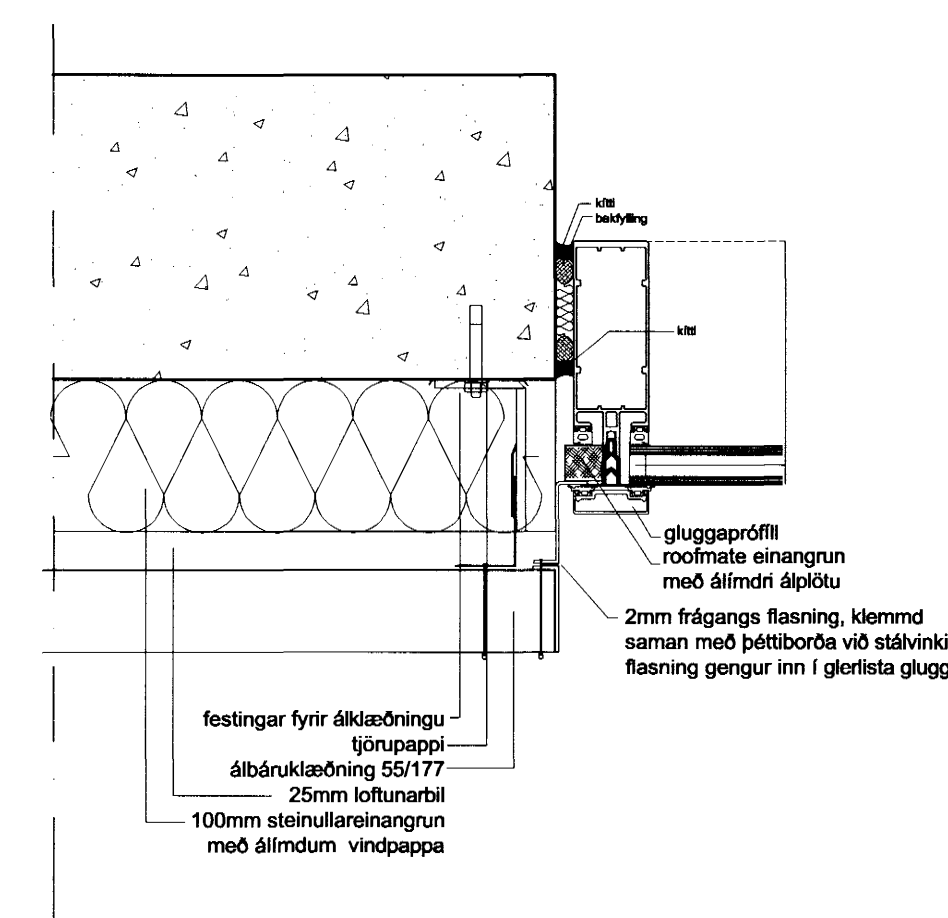

Frágangur glerveggjar í sunlaugarsal  
Lárétt snið

Á STOFUNNI  
ARKITEKTAR

FINNUR BJÖRGVINSSON  
HILMAR ÞÓR BJÖRNSSON  
SIGRÍÐUR ÓLAFSDÓTTIR

BERGSTADASTRÆTI 10, RVK. sími: 551-1460, netfang: stofan@stofunni.is

EINAR E. SÆMUNDSEN  
INGIBJÖRG KRISTJÁNSDÓTTIR  
MARGRÉT SIGURDARDÓTTIR

LANDMÖTUN  
NETFANGSGIÐ: 220 KOPAVOGUR - Síma: 504 5300 FAX: 504 5300 - NETFANG: landmotun.is

VSÓ  
VSÓ RÁÐGJÖF

BORGARTÓPI 20, 105 REYKJAVÍK, Sími: 585-9000, SímiRex: 585-9010, NETFANG: vsa@vs.is

SÓLVANGSVEGUR 4  
LÆKJARSKÓLI - ÍÞRÓTTAÐÚSNÆÐI

GLERVEGGUR OG VINDGÁTT

Deili

KVARNI: 1:5

VERUR: 04-25

HANNAÐ/TEKNI: 50

ATH: SAMÞYKKT

KT: 66058-1399

REYKJAVÍK: 23.09.2004

BR: A-VD-005

B