

SKÝRINGAR

STÁLVIRKI

ALLT STÁL SKAL VERA S235 Í SAMRÆMI VIÐ EN 10027-1 OG EN 10025 ALLIR STÁLHLUTIR SKULU SANDBLÁSNIÐ OG GRUNNADIR ÖLL. RAFSUDUVINNA SKAL UNNIN AF SUDUMÖNNUM SEM HAFNA HÆFNISPRÓF SAMKVÆMT EN 287-1. SUDUEFNI SKAL UPPEFYLLA KRÓFUR BS 317.1 EÐA SAMBÆRILEGRA STAÐLA. ÞAÐ SKAL VALIÐ ÞANNIG AÐ FLÖTSTYRKUR OG BRÖTSTYRKUR ÞESS EFTIR SÖÐU SÉ A.M.K. JAFN STYRK GRUNNEFNISINS

TRÉVIRKI

UM TRÉVIRKI GILDIR STAÐALL UM TRÉVIRKI EUROCODE 5: FS EN 1995. FESTINGAR, SVO SEM NAGLAR, SKRÚFUR OG BOLTAR SKULU VERA HEITSINKHJÚÐAÐ. ALLIR STÁLBOLTAR SKULU VERA AF GÆÐAFLOKKI 8.8. UNDIR ALLA BOLTAAHUSA OG RÆR SEM LIGGJA AÐ TRÉ SKAL SETJA FEHYRNDAR SKIFUR MEÐ BREIDD 3d OG ÞYKKT 0,3. (d=ÞVERMÁL BOLTA). BURÐARVÍÐI SEM LIGGJA AÐ STEYPU EÐA VERÐA FYRIR VEDRUN SKAL GAGNVEDRA. ÞAR SEM TIMBUR LEGGST AÐ STEYPU KOMI ASFALTPAPPI Á MILLI.

BURÐUR Í GÖFLUM



FESTA SKAL REIM 50x150 NIÐUR Á STEYPTA NABBA MEÐ 600mm MILLIBILI MEÐ M12x135 MURBOLTUM. STÖÐIR SKULU VERA 50x150 7/600 SEM FESTIST Á REIM MEÐ BMF VINKLI 90 MEÐ STYRKINGU. NEGLING 2x5 STK 40/40 KAMBS. AÐ OFAN FESTAST STÖÐIR Á STÁLBITA VIÐ EYRU 50x140x6 SEM SKULU VERA MEÐ 600mm MILLIBILI MEÐ M12 BOLTA.

KLÆDNING

VARÐANDI FRÁGANG ÞAKS AÐ OFAN OG NEÐAN SVO OG EINANGRUN OG LOFTUN VÍSAST TIL TEIKNINGA ARKITEKTS.

MERKINGAR

- R** - MERKIR REIM Á VEGG 50x225 SEM FESTIST MEÐ M12x185 MURBOLTA c/c 800. MILLI REIMA OG VEGGJA KOMI PAPPÍ.
- F1** - MERKIR BITASKÓ NORMALGERÐ 51x135. NEGLING 4x5 STK. 40/40 KAMBS. (SJÁ TEIKN. B89)
- A** - MERKIR BMF 90 MEÐ STYRKINGU. NEGLING 2x6 STK. 40/40 KAMBS. (SJÁ TEIKN. B89)

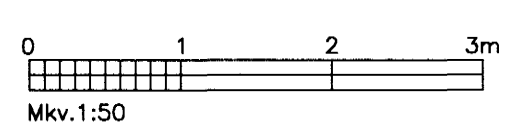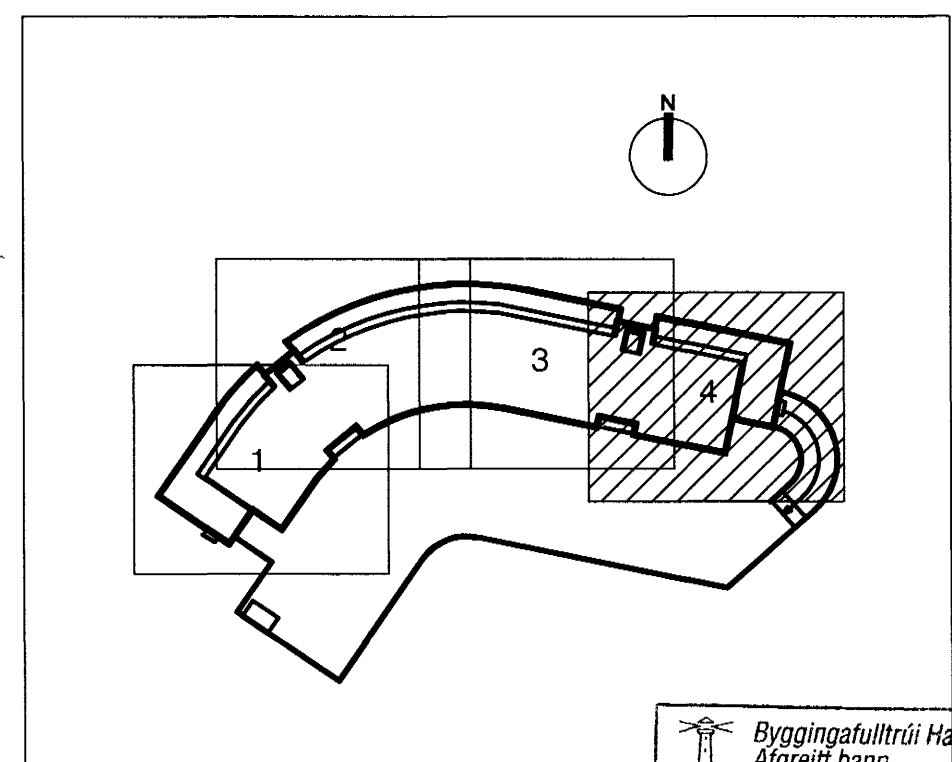

Byggingatulltrúi Hafnarfjarðar
Alvarralt þenn
19 MAI 2005
[Signature]

| | | | |
|---|----------|--|--------------|
| A | 28.04.05 | STÁLBITI IPE-400 LÁTINN GANGA YFIR BURÐARBITA (SKÝ)JUR | BG |
| ÖTG. | DAGS. | BREYTING: | HANNAÐ SAMP. |
| DALSHRAUN 1 | | BURÐARVIRKI | |
| HAFNARFIRÐI | | ÞAKVÍÐIR | |
| | | SVÆÐI 4 | |
| VSB VERKFRÆÐISTOFA | | Áritun lögg. hönnuða: | |
| | | Björn Gíslafsson, Kf.180550-4889 | |
| BEJARHRAUNI 20-220 HAFNARFJÖRDUR | | Hannað: BG | |
| Heimasíða: www.vsb.is • Netfang: vsb@vsb.is | | Teiknað: BG/JJR | |
| Sími: 585-8600 Fax 585-8610-KT:10796-2899 | | Máli: 1:50 | |
| | | Yfirfarið: BG | |
| | | Dags: 10.02.05 | |
| | | Nr: 03841-B85-A | |