
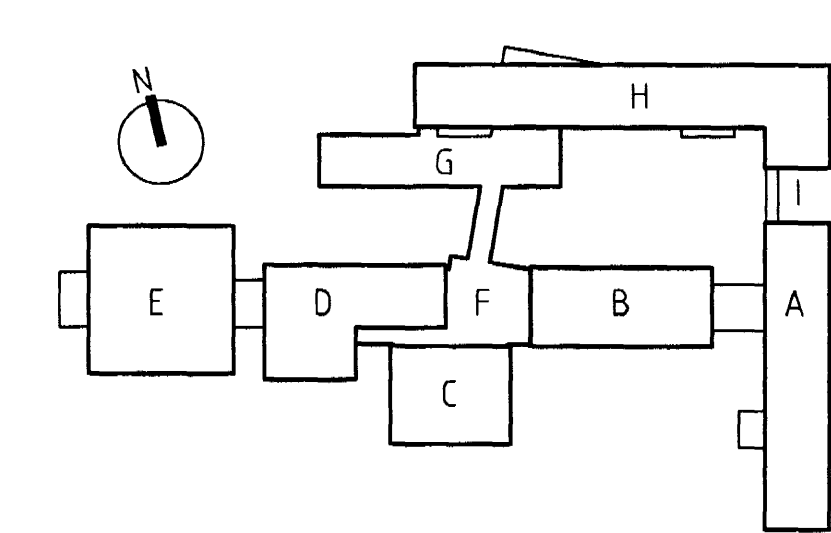


TAFLA T.O.G.1

SJÁ BL. NR. 02830-R016

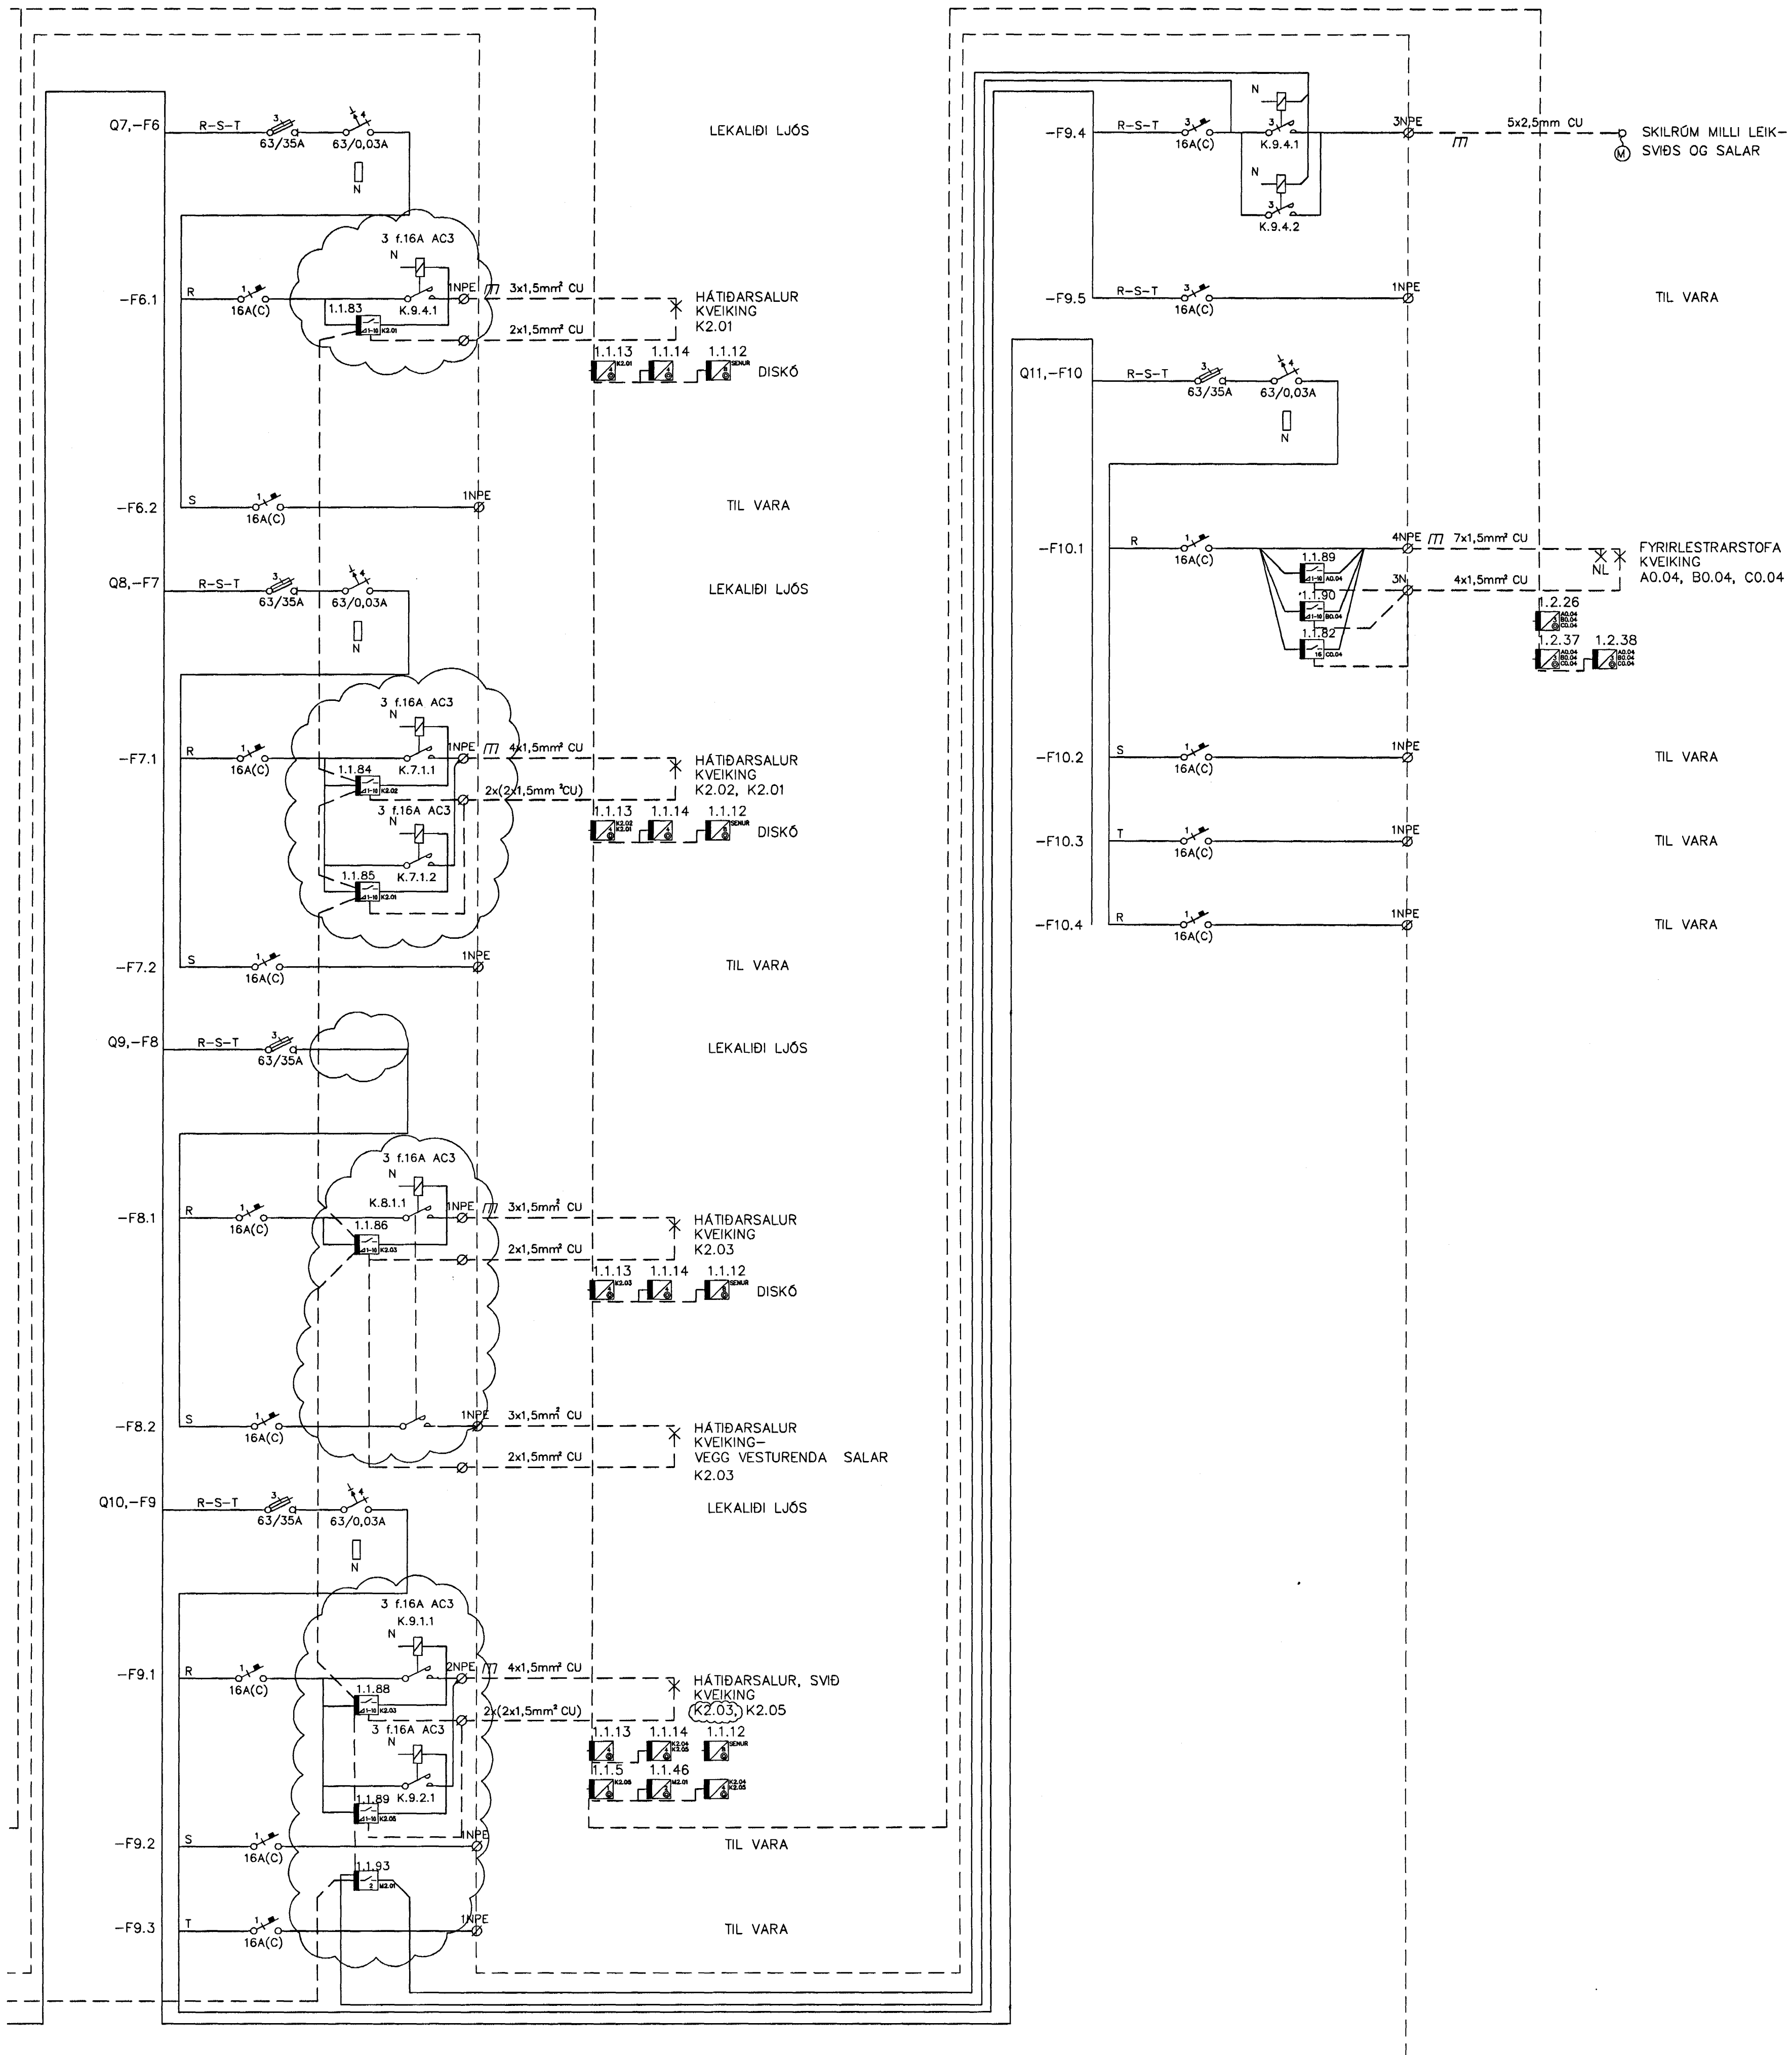

BATTERÍÐ
ARKITEKTAR

FASTEIGNAFÉLAG
HAFNARFJARDAR

Aðalhönnuður
Sigurður Einarsson
Kennitala 110557-2789

Samykkt þann
25 MAI 2005

C	01.07.04	BREYTING Á INSTABUSAKTORUM	BSG	KGI
B	16.04.04	SNERTUR Í ROFALÍÐUM	BSG	KGI
A	16.01.04	FJÓLGUN GREINA, EIB ROFALÍÐI OG ROFAR	BSG	KGI
ÚTG.	DAGS.	BREYTING	HANNAD	SAMP.

HRAUNTINGA 7, VÍÐISTADASKÓLI VIÐBYGGING		RAFORKUVIRKI EINLÍNUNYND DREIFITAFLA T.O.G.1	
V S B VERKFRÆDISTOFA		Áritun lögg. hönnuða: Örn Guðmundsson	Kr. 110457-2789 KGI Byggingafræðingur Hafnarfjörður
Hannað:	BSG	Teiknað:	BSG
Máli:	1:50	Yfirfarid:	
Dags:	14.03.2003	Nr:	02830-R017-C

SJÁ BL. NR. 02830-R016