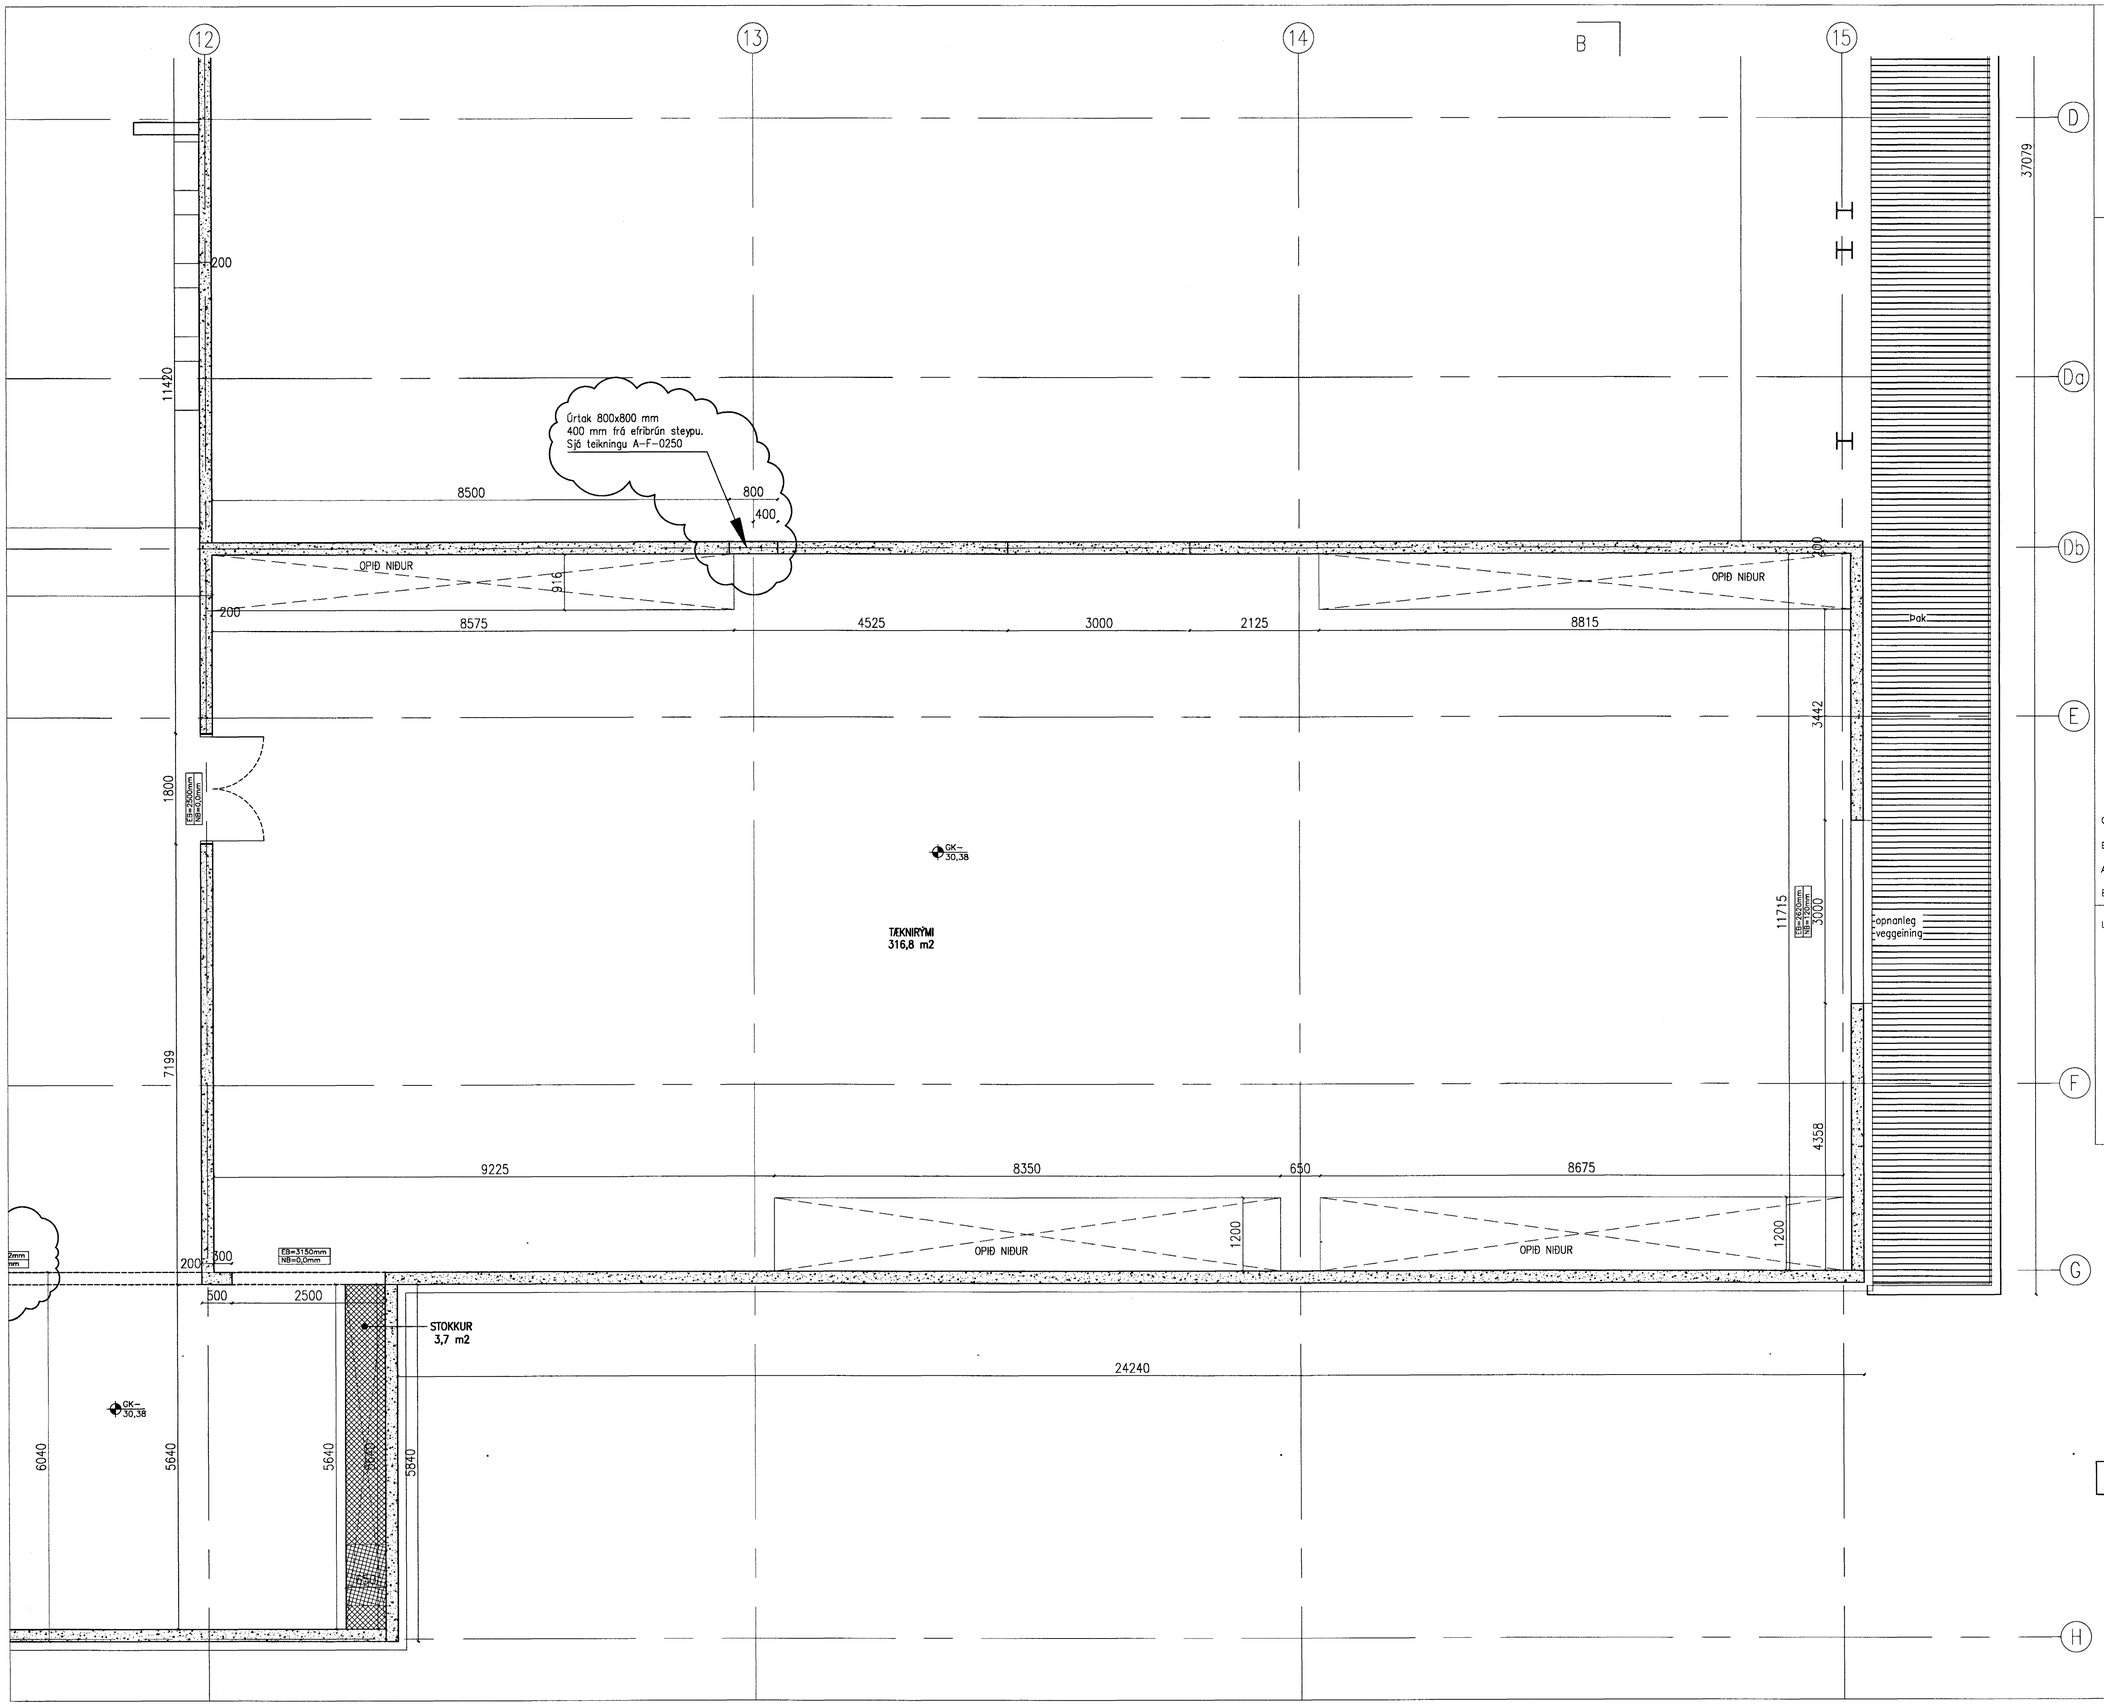

C:	Sjá breytingarský	15.11.2004.
B:	Sjá breytingarský	03.11.2004.
A:	Sjá breytingarský / Kótar	30.09.2004.
BREYTINGAR:		DAGS:

LYKILMYND:

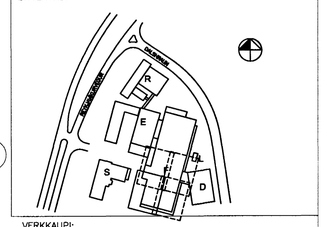

VERKKAUPI:

actavis

REYKJAVÍKURVEGUR 78
BYGGINGARHLUTI: F-VERKSMIÐJA
MATSHLUTI: 223-1528 / 07

Byggingafulltrúi Hafnarfjarðar
Afgreitt þann
24 MAI 2005

VERKTEIKNING
GRUNNMYND 2 HÆÐAR
MODUL D-H og 12-16

VERK:	DELT-0416	DAGS:	09.09.2004.
KVARDI:	1:50	TEIKNAÐ:	ÞMM
SKRÁ:	A-0213.dwg		

ÚTI INNI

ARKITEKTAR

ÞINGHOLTSSTRÆTI 27 101 REYKJAVÍK
SÍMAR 5527660 & 5627660 FAX 5527661
NETFANG ui@ui.is
VEFFANG http://www.ui.is
BALDUR Ó. SVAVARSSON ARKITEKTAR FAÍ
120357-5149
JÓN ÞÓR ÞORVALDSSON ARKITEKTAR FAÍ
021256-7579

TEIKNINGANR: A-0213 BREYTING: C

S:\A-verkefni\Delt 0416\A-F-VERKSMIÐJA\1-TEIKNINGAR\A-F-0213.dwg, 16.11.2004 07:16:44, A1