


SKÝRINGAR:  
 HK = Hrákóti.  
 FK = Frögengin kóti.  
 NB = Kóti í neðri brún.  
 EB = Kóti í efri brún.  
 NF = Niðurfali.  
 BSL = Brunaslanga.

C:  
 B:  
 A: Sjá breytingarský. 30.09.2004.  
 BREYTINGAR: DAGS:

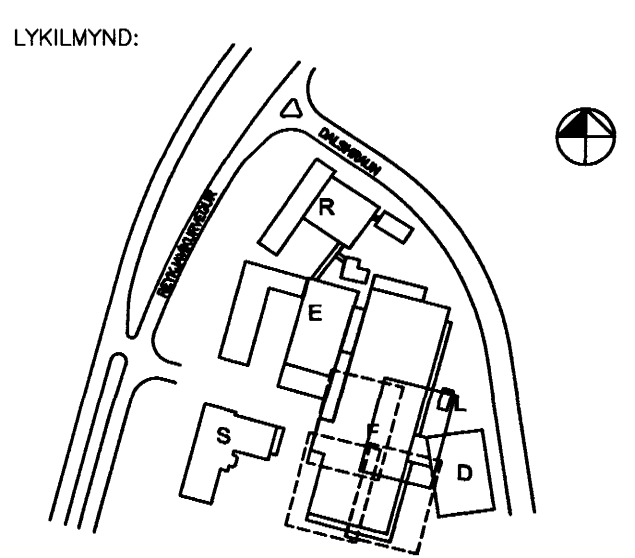

VERKKAUPI:

REYKJAVÍKURVEGUR 78  
 BYGGINGARHLUTI: F-VERKSMÍÐJA  
 MATSHLUTI: 223-1528 / 07

Byggingafultrúi Halmarfjarðar  
 Algrætt þann  
**24 MAÍ 2005**

VERKTEIKNING  
 GRUNNMYND 2 HÆÐAR  
 MODUL 9-13 og A-Da

VERK: DELT-0416 DAGS: 09.09.2004.  
 KVARDI: 1:50 TEIKNAD: PMM  
 SKRÁ: A-F-0211.dwg

**ÚTI INNI**

**ARKITEKTAR**

HINGHOLTSSTRÆTI 27 101 REYKJAVÍK  
 SMAR 5527660 & 5527660 FAX 5527661  
 NETFANG u@ui.is  
 VEFANG http://www.ui.is

BALDUR Ó. SVAVARSSON ARKITEKTAR FA  
 120357-5149

JÓN ÞÓR ÞORVALDSSON ARKITEKTAR FA  
 021256-7579

TEIKNINGARNR: **A-F-0211** BREYTING: **A**