


SKYRINGAR:  
 HK = Hrókóti.  
 FK = Fróegingin kóti.  
 NB = Kóti í neðri brún.  
 EB = Kóti í efri brún.  
 NF = Niðurfall.  
 BSL = Brunaslanga.

D: BREYTINGARSKÝ 15.11.2004.  
 C: Sjá breytingarský. 25.10.2004.  
 B: Sjá breytingarský og hæðarkóta. 30.09.2004.  
 A: Sjá breytingarský. 17.09.2004.  
 BREYTINGAR: DAGS:

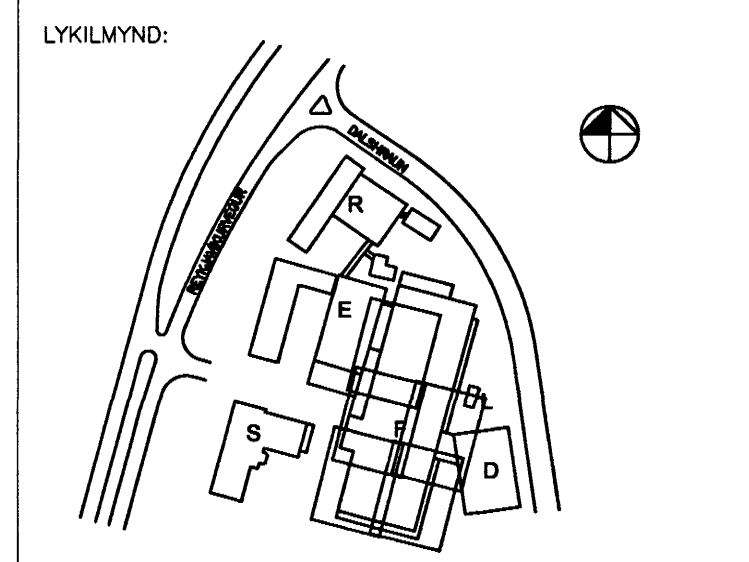

VERKKAUPI:

REYKJAVÍKURVEGUR 78  
 BYGGINGARHLUTI: F-VERKSMIÐJÁ  
 MATSHLUTI: 223-152B / 07

VERKTEIKNING  
 GRUNNMYND 1 HÆÐAR  
 MODUL 9-13 og D-H

VERK: DELT-0416 DAGS: 09.09.2004.  
 KVARDI: 1:50 TEIKNAD: PMM  
 SKRÁ: A-F-0205.dwg

24 MAI 2005

ÚTI INNI

ARKITEKTAR

ÞINGHOLTSSTRÆTI 27 101 REYKJAVÍK  
 Símar 5527680 & 5627660 FAX 5527661  
 Netfang: u@u.is  
 Veffang: http://www.u.is

BALDUR Ó. SVAVARSSON ARKITEKTAR FAI  
 120357-5149

JÓN ÞÓR ÞORVALDSSON ARKITEKTAR FAI  
 021256-7579

TEIKNINGANR: **A-F-0205** BREYTING: **D**