


F: Málsetningar á úrtökum.	08.12.2004.
E: BREYTINGARSKÝ	15.11.2004.
D: BREYTINGARSKÝ	03.11.2004.
C: Sjá breytingarský, Gáthurðir.	25.10.2004.
B: Heðarkötur og dyroop.	30.09.2004.
A: Sjá breytingarský.	17.09.2004.
BREYTINGAR:	DAGS:

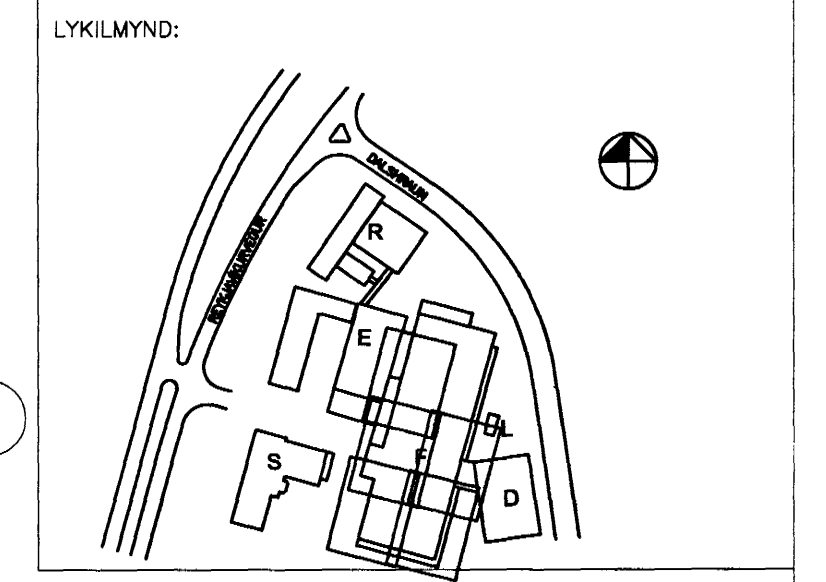

VERKKAUPI:

REYKJAVÍKURVEGUR 78  
 BYGGINGARHLUTI: F-VERKSMÍÐJA  
 MATSHLUTI: 223-1528 / 07

Byggingahluturinn Plánerfjarða  
 Alfreitt bann  
 24 MAI 2005

VERKTEIKNING  
 GRUNNMÝND 1 HÉÐAR  
 MÓDUL D-H og 12-16

VERK: DELT-0416 DAGS: 09.09.2004.  
 KVARDI: 1:50 TEIKNAD: PMM  
 SKRÁ: A-0203.dwg

**ÚTI INNI**

**ARKITEKTAR**

HINGHOLTSTRÉTI 27 101 REYKJAVÍK  
 Símar 5527660 & 5627661 FAX 5527661  
 NETFANG ul@ui.is  
 VEFANG http://www.ui.is

BALDUR Ó. SVAVARSSON ARKITEKTAR FAI  
 120357-5149

JÓN ÞÓR ÞORVALDSSON ARKITEKTAR FAI  
 021256-7579

TEIKNINGANR: **A-F-0203** BREYTING: **F**