


SKÝRINGAR:
 HK = Hrákóti.
 FK = Frágengin kóti.
 NB = Kóti í neðri brún.
 EB = Kóti í efri brún.
 NF = Niðurfall.
 BSL = Brunaslanga.

C: Sjá breytingarský. 25.10.2004.
 B: Sjá breytingarský/Hæðarkótar/MODUL X. 30.09.2004.
 A: Sjá breytingarský 17.09.2004.
 BREYTINGAR: DAGS:

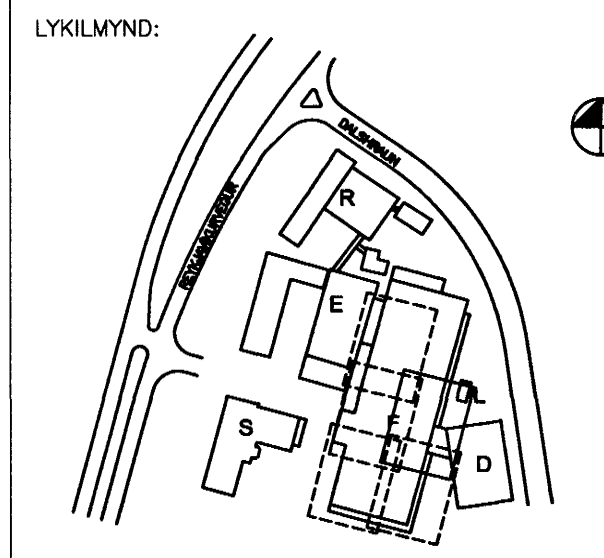

VERKKAUPI:

actavis

REYKJAVÍKURVEGUR 7B
 BYGGINGARHLUTI: F-VERKSMÍÐJA
 MATSHLUTI: 223-152B / 07

VERKTEIKNING
 GRUNNMYND 1 HÆÐAR
 MODUL 9-13 og A-Da

VERK: DELT-0416 DAGS: 09.09.2004.
 KVARDI: 1:50 TEIKNAD: DMM
 SKRÁ: A-F-0201.dwg

ÚTI INNI

ARKITEKTAR

HINGHOLTSSTRÉTI 27 101 REYKJAVÍK
 Símar 5527660 & 5627660 FAX 5527661
 netfang ui@ui.is
 veffang http://www.ui.is

BALDUR Ó. SIVARSSON ARKITEKTAR FAI
 120357-5149

JÓN ÞÓR ÞORVALDSSON ARKITEKTAR FAI
 021256-7579

TEIKNINGANR: **A-F-0201** BREYTING: **C**