


SKÝRINGAR:  
 HK = Hrákötí.  
 FK = Frágengin kötti.  
 NB = Kötti í neðri brún.  
 EB = Kötti í efri brún.  
 NF = Niðurfall.  
 BSL= Brunslanga.

F: Málsetningar á úrtökum.	08.12.2004.
E: BREYTINGARSKÝ	15.11.2004.
D: BREYTINGARSKÝ	03.11.2004.
C: Sjá breytingarský og hurðaupnanir.	25.10.2004.
B: Sjá breytingarský./ Kötur.	30.09.2004.
A: Sjá breytingarský.	17.09.2004.
BREYTINGAR:	DAGS:

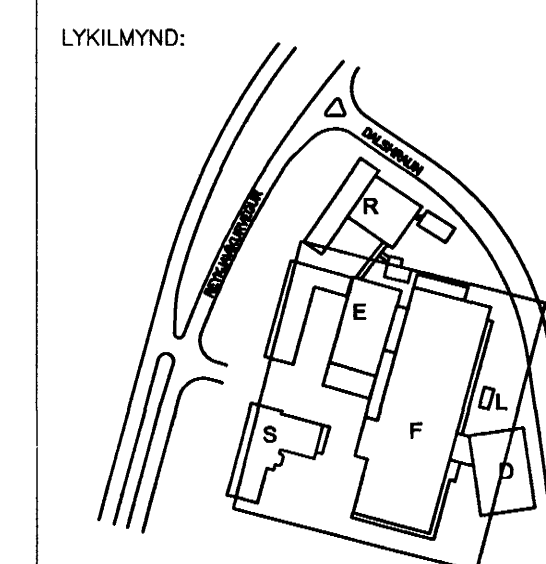

VERKKAUPI:



REYKJAVÍKURVEGUR 7B

BYGGINGARHLUTI: F-VERKSMÍÐJA  
 MATSHLUTI: 223-1528 / 07

Byggingafultrúi Hafnarjarðar  
 Algjætt bann

24 MAJ 2005

VERKTEIKNING  
 YFIRLITSMYND

VERK: DELT-0416 DAGS: 09.09.2004.  
 KVARDI: 1:200 TEIKNAD: PMM  
 SKRÁ: A-F-0200.dwg

ÚTI INNI

ARKITEKTAR

ÞINGHOLTSSTRÉTI 27 101 REYKJAVÍK  
 SMAR 5527660 & 5627660 FAX 5527661  
 NETFANG u@u.is  
 VEFANG http://www.u.is

BALDUR Ó. SVAVARSSON ARKITEKTAR FAI  
 120357-5149

JÓN ÞÓR ÞORVALDSSON ARKITEKTAR FAI  
 021256-7579

TEIKNINGANR: **A-F-0200** BREYTING: **F**