


GRUNNMYND 1.HÆÐ 1:50


5mm PEH-PIPUR
PIPUR (AD BRUNNI)

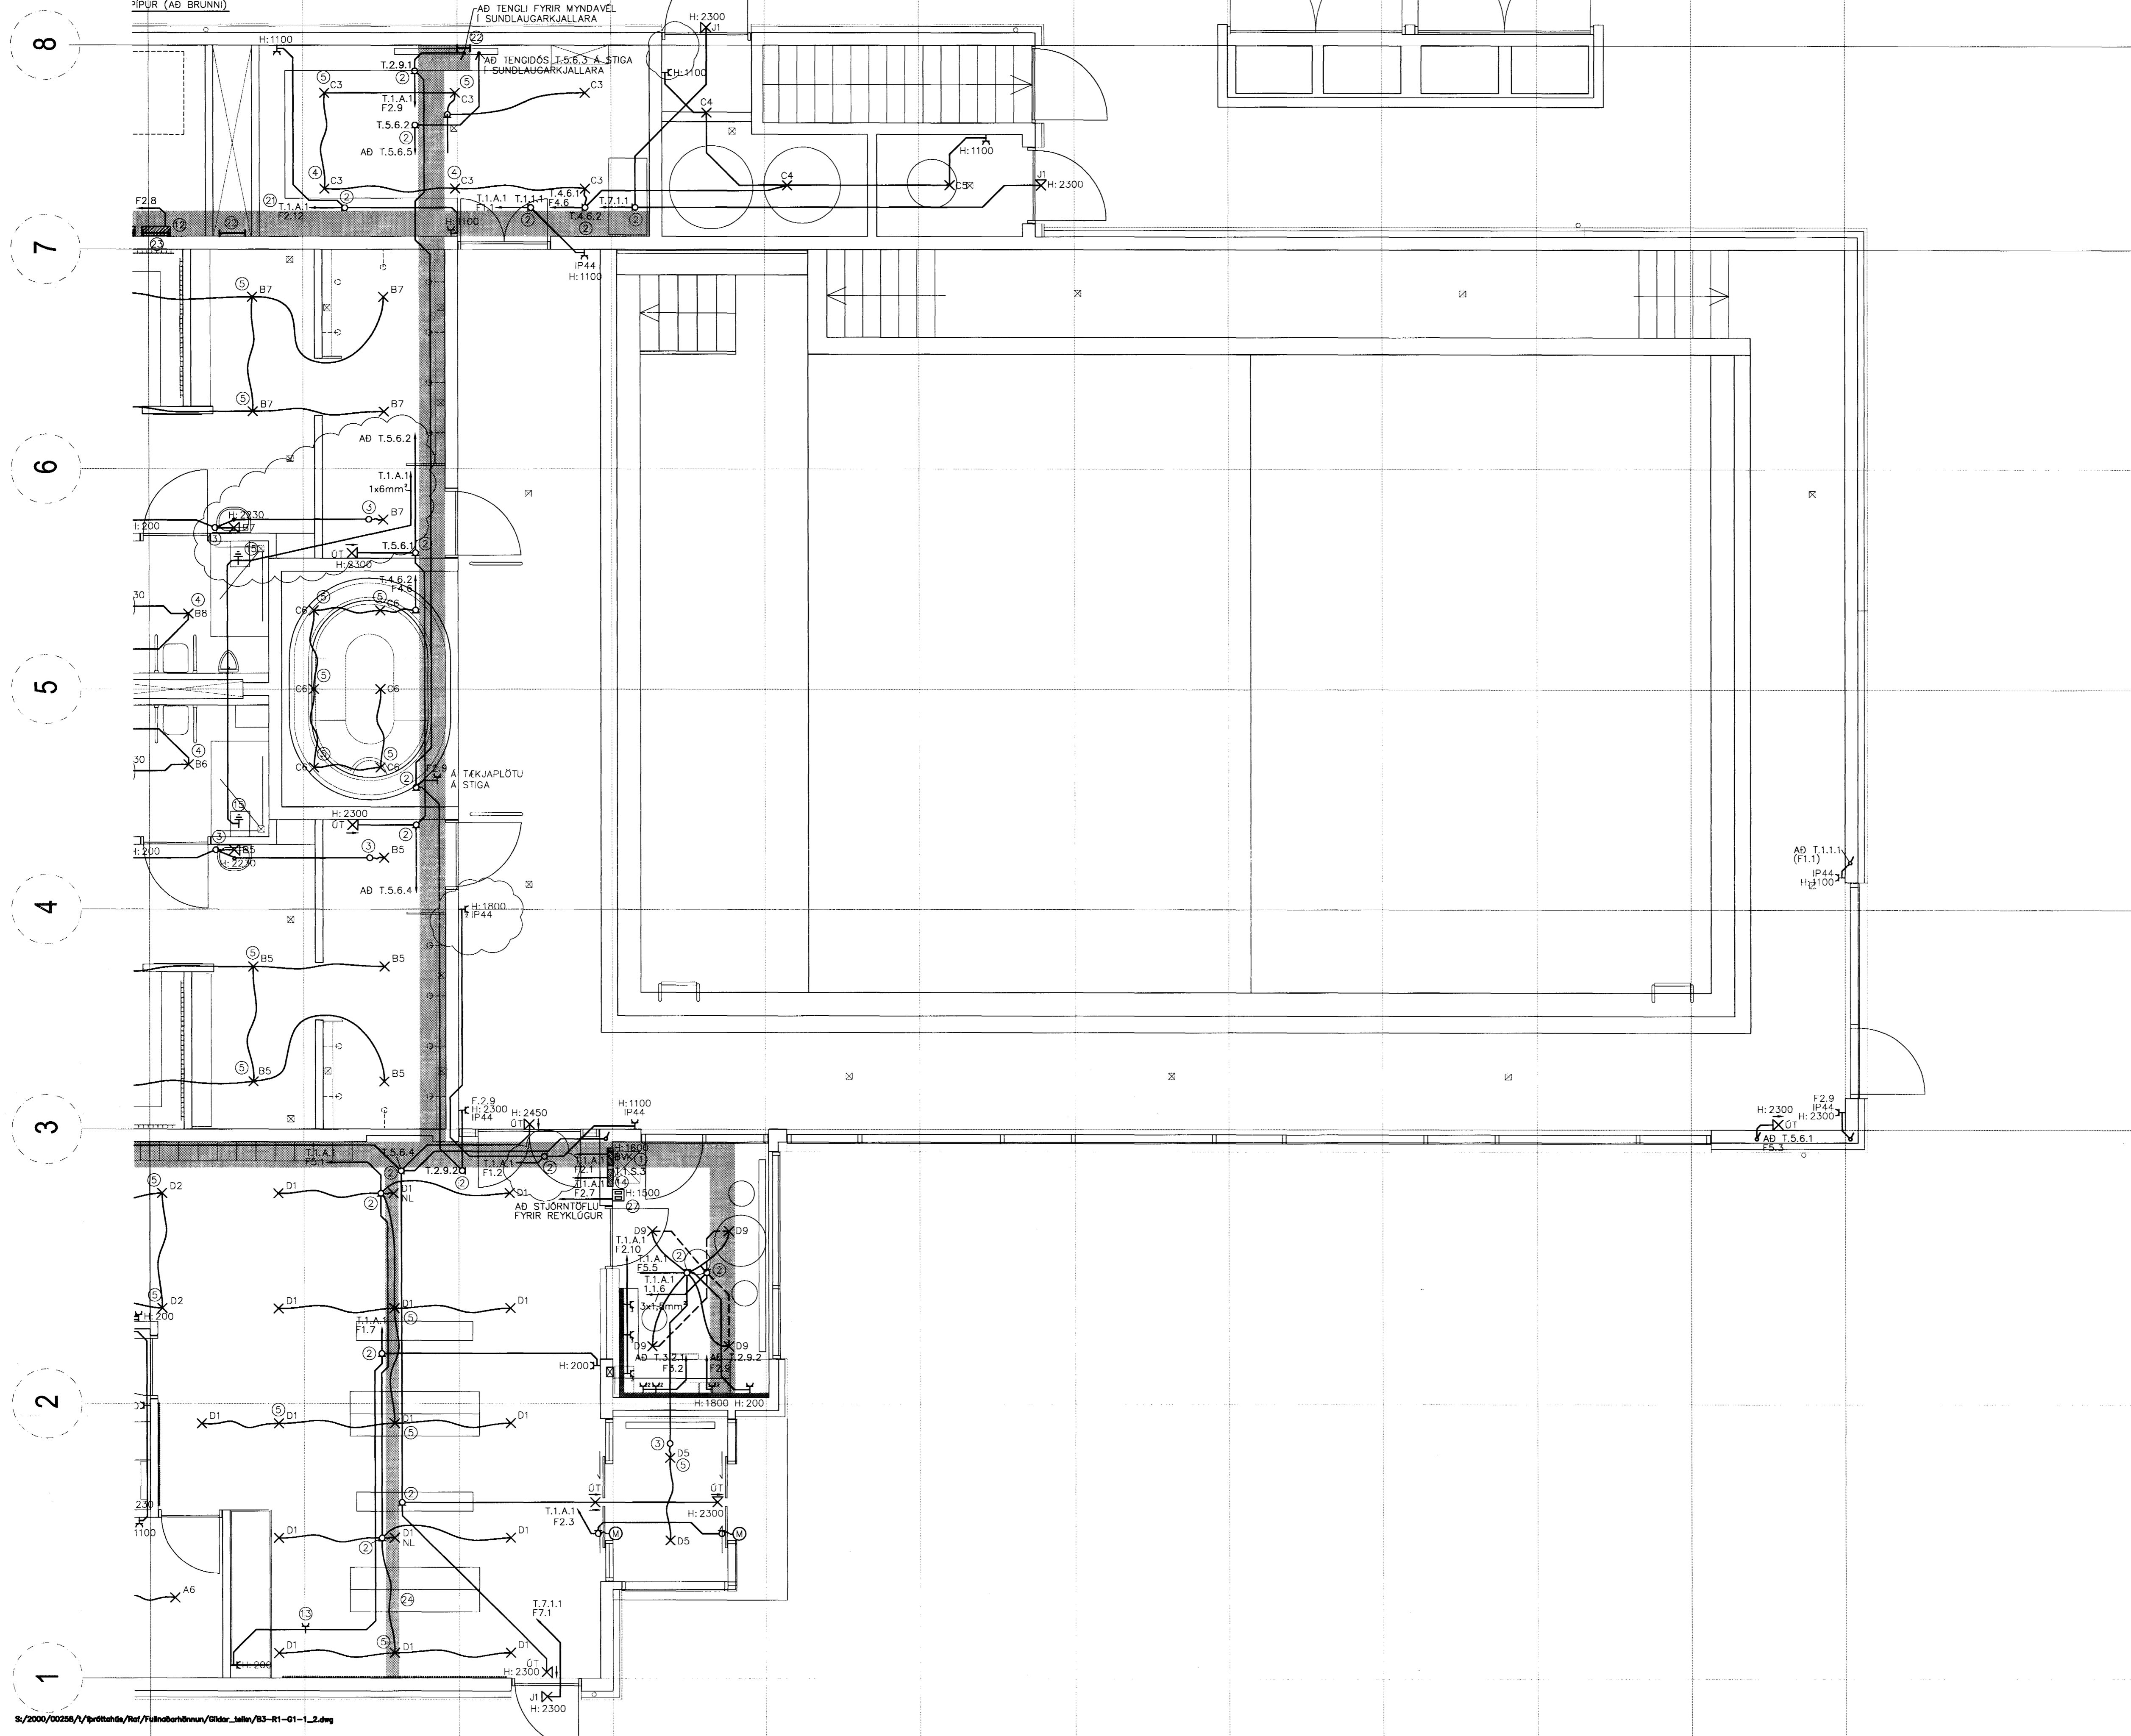

TILVÍSANIR:
ALMENNAR SKÝRINGAR SJÁ BL. NR. B3-R0-A-1

SE 011570.5069

A 28.02.05 TÍMAR BREYTINGAR		J	LL
BR	DAGS	BREYTING	REKNI
			TEKNI

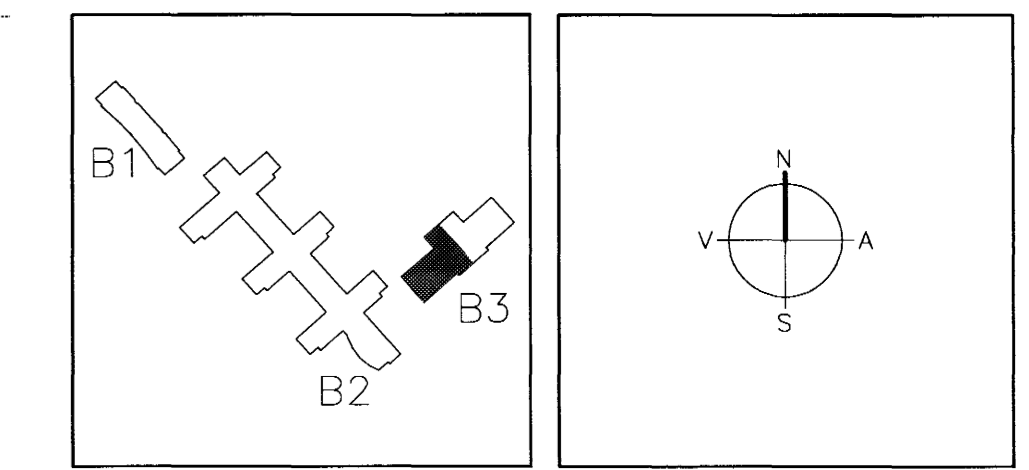

ARKITEKTAR
BERGSTADASTRÆTI 10, RVK
Sími: 551-1460, netfang:arkitekti@ishof.is

FINNUR BJÖRGVINSSON
HILMAR ÞÓR BJÖRNSSON
SIGRÍÐUR ÓLAFSDÓTTIR

Landmótun
EINAR E. SÆMUNDSEN
INGIBJÖRG KRISTJÁNSDÓTTIR
MARGRÉT SIGURDARDÓTTIR

Samþykkt þann
24 MAI 2005

Byggingarfulltrúiinn í Hafnarfirði
Eh. Sigurbjartur Halldórsson

VSÓ RÁÐGJÖF
HORGHATTI 20, 105 REYKJAVÍK, SÍMI 593-9000, SMÍRFT 360-9010, NETFANG vs@vs.is

SÓLVANGSVEGUR 4
LÆKJARSKÓLI - ÍPÓTTAHÚSNÆÐI

RAFORKLIVIRKI LÆSPENNA GRUNNMYND 1. HÆÐ	MANNA/TEKNI ATH. 11 SAMÞYKKT KT. <i>Su</i>	J/JL Simon Unndóttir
ÁVARÐI 1:50 VERKFR.	TEKNI NR. REYKJAVÍK	J/JL 110896-7789 28.11.2004
00258	B3-R1-G1-2	BR.

S:/2000/00258/1/lyftishata/raf/Pilnaekbirtunur/Gidur_1altn/B3-R1-G1-1.2.dwg