

ATHUGASEMDIR – LÁGSPENNA/SMÁSPENNA:

ALLAR LAGNIR ERU HULDAR OG IDREGNAR Í 20mm PLASTPIPUR, NEMA ANNAD SÉ TEKID FRAM Á TEIKNINGU.
ALLAR LAGNIR Í KJALLARA Í LOFTUM ERU UTANLIGGJANDI JÄRN/STÁL/AL-PIPUAGNIR.
HEDIR TENGLA FRÁ FULLFRÁGENGU GÖLFI ERU 200mm, NEMA ANNAD KOMI FRAM Á TEIKNINGU.
HEDIR TENGLA Í ELDHÓSI OG Á SALERNUM ERU 1100mm, NEMA ANNAD KOMI FRAM Á TEIKNINGU.
ALLIR TENGLAR Í ELDHÓSI Á 1. HÆD EIGA AD VERA AF VARNARFLOKKI IP44, MED LOKI.
ALLIR ROFAR Í ELDHÓSI Á 1. HÆD EIGA AD VERA AF VARNARFLOKKI IP44.
HÆD TENGLA VID ROFA SÉ Í SÖMU HÆD OG ROFINN.
HEDIR ROFA FRÁ FULLFRÁGENGU GÖLFI ERU 1100mm, NEMA ANNAD KOMI FRAM Á TEIKNINGU.
ÖLL MÁL ERU GEFIN UPP Í mm OG ER ALLTAF MIDAD VID FULLFRÁGENGD GÖLF EDA VEGGI.
ÖLL MÁL MIDAST VID MIDJA DÓS, MEMA ANNAD SÉ TEKID FRAM.
VISAÐ ER TIL SÉRTEIKNINGA ARKITEKTS VARDANDI NÁKVEMAR STAÐSETNINGAR Á BÓNADI OG INNRETTINGUM.
GREINAR ERU EKKI SÝNDAR Í ÖLLUM TILFELNUM AD TÖFLU, EN ERU ÞÁ MERKTAR VÍÐKOMANDI TÖFLU.
MÁLSTRAUMUR ROFA OG TENGLA SKAL VERA MINNST 10 A.
MÁLMLHUTA LAGNA, STRENGSTIGA, LAMPA OG RAFBÓNADAR SKAL JARDBINDA VANDLEGA.
ÞESSAR ATHUGASEMDIR EIGA VID EF ANNAD KEMUR EKKI FRAM Á TEIKNINGU.

SKÝRINGAR LÁGSPENNA:

- 1 BVK, STJÓRNSTÖÐ BRUNAVÍÐVÖRUNARKERFIS
2 TENGIDÓS MED TOGFESTUNIPPLUM, FEST Á TÆKJAPLÖTU Á STRENGSTIGA
3 ROFADÓS MED SKRÖFUDU LOKI OG TOGFESTUNIPPLI, Á STEYPTA PLÖTU FYRIR OFAN NIDURTEKID LOFT.
4 ROFADÓS MED SKRÖFUDU LOKI OG TOGFESTUNIPPLI FYRIR LAMPA, Á STEYPTA PLÖTU FYRIR OFAN NIDURTEKID LOFT
5 GESIS DREIFITENGI (1 INN-3 ÓT/1 INN-5 ÓT) MED FESTINGU Á STRENGSTIGA EDA LOFT FYRIR TENGINGU Á LÖMPUM
6 ADALTAFLA T.1.A.1 – INNTAK HITAVEITU SUDURNESJA
7 FJARSKIPTALAGNASKÁPUR T.1.S.1 – INNTAK LANDSIMANS
8 GREINATAFLA T.2.G.1
9 R/T RENNA Á VEGG
10 SMÁSPENNUSKÁPUR T.1.S.2, TENGISKÁPUR FYRIR LOFTNETSKERFI, SKÓLABJÖLLU- OG KLUKKUKERFI, MYNDAVÉLAEFTIRLITSKERFI
11 IVK, STJÓRNSTÖÐ INNBROTAVÍÐVÖRUNARKERFIS
12 STJÓRNÓNADUR FYRIR REYKLÖGUR Í ÍÐRÓTTASAL
13 RAFMAGNSTENGILL Í ROFADÓS NEDAN Á STEYPTAPLÖTU FYRIR OFAN NIDURTEKID LOFT, FYRIR SKJÁ VEGNA UPPLÝSINGAKERFIS
14 SMÁSPENNUTAFLA T.1.S.3 – HLJÓDKERFI
15 TAFLA FYRIR HÖSSTJÓRNARKERFI T.O.H.1
16 TAFLA FYRIR HÖSSTJÓRNARKERFI T.1.H.1
17 TAFLA FYRIR HÖSSTJÓRNARKERFI T.2.H.1
18 INSTABUS MILLULIDI Í DÓS FYRIR STJÓRNUN Á OPANLEGUM GLUGGUM
19 TENGIDÓS FYRIR TENGINGU Á MÓTOR FYRIR OPANLEGA GLUGGA
20 MÓTOR FYRIR OPANLEGA GLUGGA
21 LÁRÉTTUR STRENGSTIGI 400mm MED SKILRÓMI TIL AD ADSKILJA LÁGSPENNU- OG SMÁSPENNULAGNIR
22 LÓDRÉTTUR STRENGSTIGI 400mm MILLI HEDA MED SKILRÓMI TIL AD ADSKILJA LÁGSPENNU- OG SMÁSPENNULAGNIR
23 LÓDRÉTTUR STRENGSTIGI FYRIR LAGNIR AD TÖFLUM
24 LÁRÉTTUR STRENGSTIGI 200mm MED SKILRÓMI TIL AD ADSKILJA LÁGSPENNU- OG SMÁSPENNULAGNIR
25 LÁRÉTTUR HEITGALVANHÓDADUR NETSTIGI 200mm MED SKILRÓMI TIL AD ADSKILJA LÁGSPENNU- OG SMÁSPENNULAGNIR
26 NEYDARLÝSINGARLAMPI MED STILLANLEGUM FESTINGUM NEDAN Á TÆKJAPLÖTU Á NETSTIGA
27 LYKILLESTUR ROPI TIL STJÓRNUNAR Á REYKLÖGUM
28 LAGNABAKKI H:7621mm FRÁ FULLFRÁGENGU GÖLFI, SJÁ NÁNAR SNID Á LAGNATEIKNINGU
29 LAGNABAKKI H:7586mm FRÁ FULLFRÁGENGU GÖLFI, SJÁ NÁNAR SNID Á LAGNATEIKNINGU
30 INNFELLDUR LAMPI Í VEGG, ÖRTAK: HxBxD=420x310x80mm. HÆD 400mm UNDIR LAMPA
31 SKJÁVARPI Á LOFT. TENGILL OFAN VID KERFISLOFT FYRIR SKJÁVARPA
32 TENGILL Á VEGG FYRIR TÖFLULÝSINGU.
33 STJÓRNÓNADUR FYRIR RAFDRIFIN KÖRFUBOLTASPJÓLD
34 RAFDRIFID KÖRFUBOLTASPJÓLD
35 TENGIDÓS Á STRENGBAKKA FYRIR SAMTENGINGU Á RAFDRIFNUM BÓNADI FYRIR KÖRFUBOLTASPJÓLD

LOFTNETSKERFI:

LOFTNETSTENGILL (ENDATENGILL), H:200mm NEMA ANNAD KOMI FRAM Á TEIKNINGU
T.O.S.3-T.O.S.5
SMÁSPENNUTÖFLUR, FYRIR SAMTENGINGU Á LOFTNETSKERFI

L 1 0 1
HLAUPANDI NÖMER TENGILS
HÆD HÖSSINS SEM TENGILL ER Á GERD TENGILS

D 1 0 1
HLAUPANDI NÖMER DEILIS
HÆD HÖSSINS SEM DEILIR ER Á GERD EININGAR

INNBROTAVÍÐVÖRUNARKERFI:

HREYFISKYNJARA H:2900mm
HLJÓDGAFI (SIRENA), H:2400mm
TALNABÖRD, H:1600mm, SETJA SKAL VEGGLJÓSDÓS FYRIR TALNABÖRD

STJÓRNSTÖÐ INNBROTAVÍÐVÖRUNARKERFIS
IVK H:1500mm UNDIR STÖÐ

L 1 0 1
HLAUPANDI NÖMER EININGAR
HÆD HÖSSINS SEM EINING ER Á HEITI EININGAR/KERFIS

SKÝRINGAR SMÁSPENNA:

- 1 BVK, STJÓRNSTÖÐ BRUNAVÍÐVÖRUNARKERFIS
2 UBVK, UNDIRSTÖÐ BRUNAVÍÐVÖRUNARKERFIS
3 INNGANGS/ÓTANGSDEILAR 4 ÁTTA/ÞÁTTA FYRIR LOFTNETSKERFI, FESTAST Á TÆKJAPLÖTU Á STRENGSTIGA
4 ADALTAFLA T.O.A.1
5 R/T RENNA Á VEGG
6 TENGIDÓS Á TÆKJAPLÖTU Á STIGA
7 FJARSKIPTALAGNASKÁPUR T.1.S.1, INNTAK SIMA
8 SMÁSPENNUSKÁPUR T.1.S.2, TENGISKÁPUR FYRIR LOFTNETSKERFI, SKÓLABJÖLLU- OG KLUKKUKERFI, MYNDAVÉLAEFTIRLITSKERFI
9 IVK, STJÓRNSTÖÐ INNBROTAVÍÐVÖRUNARKERFIS
10 FJARSKIPTALAGNATENGILL NEDAN Á STEYPTAPLÖTU FYRIR OFAN NIDURTEKID LOFT, FYRIR SKJÁ VEGNA UPPLÝSINGAKERFIS
11 STRENGUR 4X2X0,5MM2 FRÁ FJARSKIPTALAGNASKÁP T.1.S.1 AD SIMATENGINGU Í LYFTU
12 HLJÓDGAFI Í NIDURTEKNU LOFTI TENGT NEYDARHÖNÐPUM Í SUNDLAUGARSAL, TENGIST STJÓRNSTÖÐ IVK
13 HURDARSEGLAR/ HURDARPUMPA MED SEGLI, TENGIST STJÓRNSTÖÐ BVK
14 SMÁSPENNUTAFLA T.1.S.3 – HLJÓDKERFI
15 TAFLA FYRIR HÖSSTJÓRNARKERFI T.O.H.1
16 TAFLA FYRIR HÖSSTJÓRNARKERFI T.1.H.1
17 TAFLA FYRIR HÖSSTJÓRNARKERFI T.2.H.1
18 STOKKASKYNJARI Í LOFTRÉSISAMSTÆDU, TENGIST BVK
19 T.2.G.2 – STJÓRNATAFLA LYFTU, TENGIST STJÓRNSTÖÐ BVK OG SMÁSPENNUTÖFLU T.1.S.1, INNTAK SIMA
20 LÁRÉTTUR STRENGSTIGI 400mm MED SKILRÓMI TIL AD ADSKILJA LÁGSPENNU- OG SMÁSPENNULAGNIR
21 LÓDRÉTTUR STRENGSTIGI 400mm MILLI HEDA MED SKILRÓMI TIL AD ADSKILJA LÁGSPENNU- OG SMÁSPENNULAGNIR
22 LÓDRÉTTUR STRENGSTIGI FYRIR LAGNIR AD TÖFLUM
23 LÁRÉTTUR STRENGSTIGI 200mm MED SKILRÓMI TIL AD ADSKILJA LÁGSPENNU- OG SMÁSPENNULAGNIR
24 STJÓRNÓNADUR FYRIR REYKLÖGUR Í ÍÐRÓTTASAL
25 SKJÁVARPI

SKÝRINGAR LAMPAPLAN

- 1 FLÖRLAMPI 3x14W, T5 PERA, INNFELLDUR Í NIDURTEKID LOFT, MED TVÖFALDRI PARAB. DREIFINGU OG DIMMANLEGUR
2 FLÖRLAMPI 3x14W, T5 PERA, INNFELLDUR Í NIDURTEKID LOFT
3 FLÖRLAMPI 3x14W, T5 PERA, INNFELLDUR Í NIDURTEKID LOFT, MED TVÖFALDRI PARAB. DREIFINGU
4 STROKKALJÓÐS 1x26W MED RAFEINDASTRAUMFESTU, INNFELT Í NIDURTEKID LOFT
5 STROKKALJÓÐS 1x18W MED RAFEINDASTRAUMFESTU, INNFELT Í NIDURTEKID LOFT
6 FLÖRLAMPI 1x49W,T5 PERA, HANGANDI FRÁ LOFTI/Á LOFT/VEGG
7 FLÖRLAMPI 1x14W, T5 PERA, Á VEGG FYRIR OFAN SPEGLI
8 STROKKALJÓÐS 1x18W MED RAFEINDASTRAUMFESTU, INNFELT Í NIDURTEKID LOFT, ÓSAMHVERFA
9 FLÖRLAMPI 3x11W Á LOFT/VEGG, IP54
10 STROKKALJÓÐS 1x26W MED RAFEINDASTRAUMFESTU OG NEYDARLÝSINGARBÓNADI, INNFELT Í NIDURTEKID LOFT
11 ÓT-LAMPI, HANGANDI FRÁ LOFTI EDA VEGG, SILOGANDI MED VIDEIGANDI MERKJUM
12 ÓT-LAMPI, Á VEGG, SILOGANDI MED VIDEIGANDI MERKJUM
13 NEYDARLAMPI Á VEGG/LOFT
14 NEYDARLAMPI 1X9W Á LOFT, MED SJALFPRÓFUNDARBÓNADI
15 LAMPI 1x400W Á VEGG, FASTUR, IP65
16 LAMPI 1x400W Á VEGG, STILLANLEGUR,IP65
17 FLÖRLAMPI 4x49W, T PERA, HANGANDI EDA Á LOFT, MED SPARKHLIF
18 FLÖRLAMPI 1x18W, INNFELLDUR Í VEGG
19 FLÖRLAMPI 1x35W, T5 PERA, HANGANDI FRÁ LOFTI Í SÖMU HÆD OG NIDURTEKID LOFT
20 FLÖRLAMPI 1x21W, T5 PERA, HANGANDI FRÁ LOFTI Í SÖMU HÆD OG NIDURTEKID LOFT
21 FLÖRLAMPI 1x8W INNFELLDUR Í VEGG, IP65
22 NEYDARLAMPI Á STIGA, IP65
23 FLÖRLAMPI 1x35W,T5 PERA, Á LOFT EDA VEGG
24 STROKKALJÓÐS 1x26W, INNFELT Í NIDURTEKID LOFT IP54, MED LJÓSHLIF
25 FLÖRLAMPI 1x21W, T5 PERA, UNDIR ELDHÖSINNRETTINGU
26 FLÖRLAMPI 2x1x35W T5 PERA FESTIST Á KORTAUPPHENGI

FRÁGANGUR LAGNA GEGNUM BRUNASKILRÓM:

ÞAR SEM LAGNIR LIGGJA Í GEGNUM BRUNASKILRÓM SKAL ÞÉTTA MED EFTIRFARANDI HETTI:
- HOLRÓM Fyllt MED STEINULL, ÞÉTT MED ELDVARNAREFNI AF VÍÐURKENNDRI GERD.

INSTABUSKERFI:

- 1.1.10 VISTFANG INSTABUS BÓNADAR
ROFAÓTGANGSEINING, ÞAR SEM n TÁKNAR FJÓLDA SNERTA
ROFAEINING MED ÞRÝSTIROFUM, ÞAR SEM n TÁKNAR FJÓLDA ROFA
INFRARAUDUR HREYFISKYNJARI, ÞAR SEM n TÁKNAR KVEIKINGA FJÓLDA
INSTABUSVINSTABUSLUMMUR, DIMMER, ÞAR SEM n TÁKNAR KVEIKINGA FJÓLDA
INSTABUS GARDINULIDI
FUNK-INSTABUS BREYTI

BRUNAVÍÐVÖRUNARKERFI:

- REYKSKYNJARI JÓNISKUR, n TÁKNAR VISTFANG
REYKSKYNJARI OPTISKUR, n TÁKNAR VISTFANG
HITASKYNJARI, n TÁKNAR VISTFANG
BRUNAHANDBÓDI, H:1400mm, n TÁKNAR VISTFANG

BRUNABJALLA, H:2400mm

SKAMMHLAUPSEINANGRARI

HURDARSEGULL

LYKILROFI TIL STJÓRNUNAR Á REYKLÖGUM

BVK STJÓRNSTÖÐ BRUNAVÍÐVÖRUNARKERFIS

UBVK UNDIRSTÖÐ BRUNAVÍÐVÖRUNARKERFIS

B 1 0 1
HLAUPANDI NÖMER EININGAR
HÆD HÖSSINS SEM EINING ER Á HEITI EININGAR/KERFIS

FJARSKIPTALAGNAKERFI:

EINFALDUR FJARSKIPTALAGNATENGILL, CAT5e, RJ-45 H:200mm, NEMA ANNAD KOMI FRAM Á TEIKNINGU
TVÖFALDUR FJARSKIPTALAGNATENGILL, CAT5e, RJ-45 H:200mm, NEMA ANNAD KOMI FRAM Á TEIKNINGU
FJARSKIPTALAGNATENGILL FYRIR TÖLVUR


FJARSKIPTALAGNATENGILL, FYRIR SIMA

FJARSKIPTALAGNATENGILL, ÝMISLEGT

FJARSKIPTALAGNASKÁPUR 2000x600x600mm

T.1.S.1
HLAUPANDI NÖMER TENGILS
HÆD HÖSSINS SEM TENGILL ER Á GERD EININGAR
HLAUPANDI NÖMER TENGISKÁPS

T 1 0 1
HLAUPANDI NÖMER TENGILS
HÆD HÖSSINS SEM TENGILL ER Á GERD EININGAR
HLAUPANDI NÖMER TENGISKÁPS

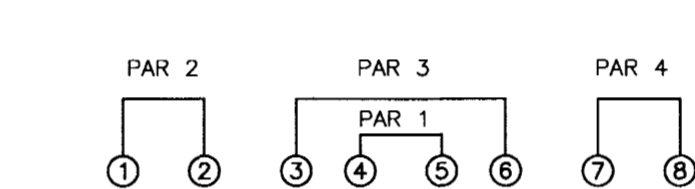

SKÓLAKLUKKU- OG BJÖLLUKERFI:

KLUKKA INNI, RAFDRIFIN TENGD VID STJÓRNSTÖÐ 300mm Í ÞVERMÁL, H:2700

KLUKKA ÓTI, RAFDRIFIN TENGD VID STJÓRNSTÖÐ 600mm Í ÞVERMÁL, H:6100

TENGIDÓS Á STIGA

K 1 0 2
HLAUPANDI NÖMER KLUKKU
HÆD HÖSSINS SEM KLUKKA ER Á GERD EININGAR/KERFIS (KLUKKA)

SK 1 0 2
HLAUPANDI NÖMER SKÓLABJÖLLU
HÆD HÖSSINS SEM SKÓLABJALLA ER Á GERD EININGAR/KERFIS (SKÓLABJALLA)

T 1 0 2
HLAUPANDI NÖMER Á TENGIDÓS
HÆD HÖSSINS SEM TENGIDÓS ER Á GERD EININGAR (TENGIDÓS)

HJ SK SKÓLABJALLA INNI Í ROFADÓS

230V AC
HJ SK SKÓLABJALLA Á VEGG ÓTI

SK SKÓLABJALLA

K KLUKKA

T TENGIDÓS

SKÓLABJALLA INNI Í ROFADÓS

SKÓLABJALLA Á VEGG ÓTI

SKÓLABJALLA

KLUKKA

T TENGIDÓS

EFTIRLITSMYNDAVÉLAKERFI:

EFTIRLITSMYNDAVÉL

UPPTÖKBÓNADUR

TÖLVA – SKJÁR

T.2.S.2

TENGISKÁPUR 19" (600x600x600mm)

E 1 0 3
HLAUPANDI NÖMER EFTIRLITSMYNDAVÉLAR
HÆD HÖSSINS SEM EFTIRLITSMYNDAVÉL ER Á GERD, HEITI EININGAR/KERFIS

E EFTIRLITSMYNDAVÉL

EFTIRLITSMYNDAVÉL

EFTIRLITSMYNDAVÉL

HLJÓDKERFI:

T.1.S.3 : SMÁSPENNUSKÁPUR FYRIR HLJÓDKERFI

T.1.A.1 : ADALTAFLA

STYRKSTILLUR-RÁSAVELJARI

CD-1 : CD-SPILARI

H 1-6 : HÁTALARAR Í NIDURTEKID LOFT


H 7-10 : HÁTALARAR Í ÍÐRÓTTASAL MED SPARKVÖRN

H 11-14 : HÁTALARAR Í SUNDLAUG RAKAÞÉTTIR

LOFTNET/MÓTTAKARI FYRIR HLJÓDNEMA


HLJÓDNEMI

TEIKNINGANÖMER – LYKILMYND

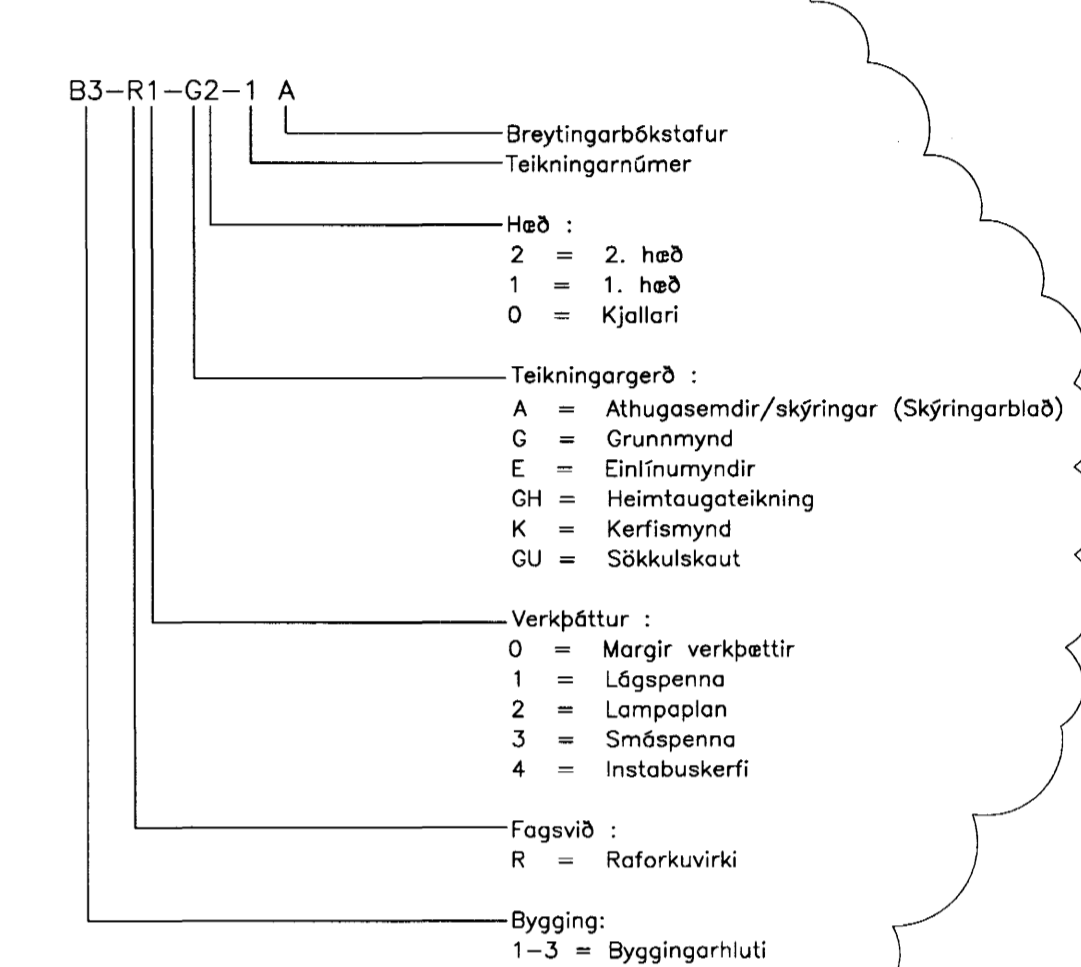

SC 01070.5069

Table with columns for date, time, and initials. Row 1: 28.02.05, 13.12.04, JJ, LL. Row 2: 13.12.04, HJÓDKERFI SKÝRINGAR, JJ, LL. Row 3: BR, DAGS, BREYTING, REKNI, TEKNI.

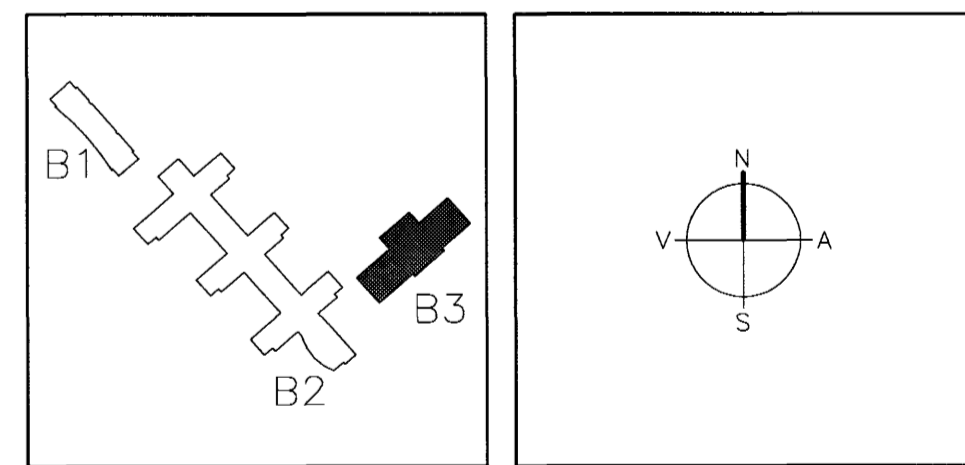

ARKITEKTAR BERGSSTAÐSTRÆTI 10, RVK sími:551-1460, netfang:arkitekt@ishof.is
FINNUR BJÖRGVINSSON HILMAR ÞÓR BJÖRNSSON SIGRÍÐUR ÓLAFSDÓTTIR

Sampykkt þann 24 MAI 2005

LANDMÖTUN. EINAR E. SÆMUNDSEN INGIBJÖRG KRISTJÁNSDÓTTIR MARGRÉT SIGURDÁRDÓTTIR
BYGGINGAFULLTRÚINN Í Hafnarfirði F.h. Sigurbjartur Halldórsson

VSÓ RÁÐGJÖF
BORGARTOWN 20, 105 REYKJAVÍK, Sími 565-9000, Símfrey 565-9010, Netfang vso@vso.is

SÓLVANGSVEGUR 4
LÆKJARSKÓLI - ÍÐRÓTTAHLÚSNÆÐI

RAFORKLIRKI LÁGSPENNA, SMÁSPENNA, LAMPAPLAN, INSTABUSKERFI, ATHUGASEMDIR OG SKÝRINGAR
HANNAD/TEKNI: JH/LL
ATH: Simon Unndósson
SAMBYGKT: 110856-7789
KT: 26.11.2004

KEYRDI: REYKJAVÍK 26.11.2004
VERKNI: TEKNI, NR. B3-R0-A-1
00258