


8
7
6
5
4
3
2
1

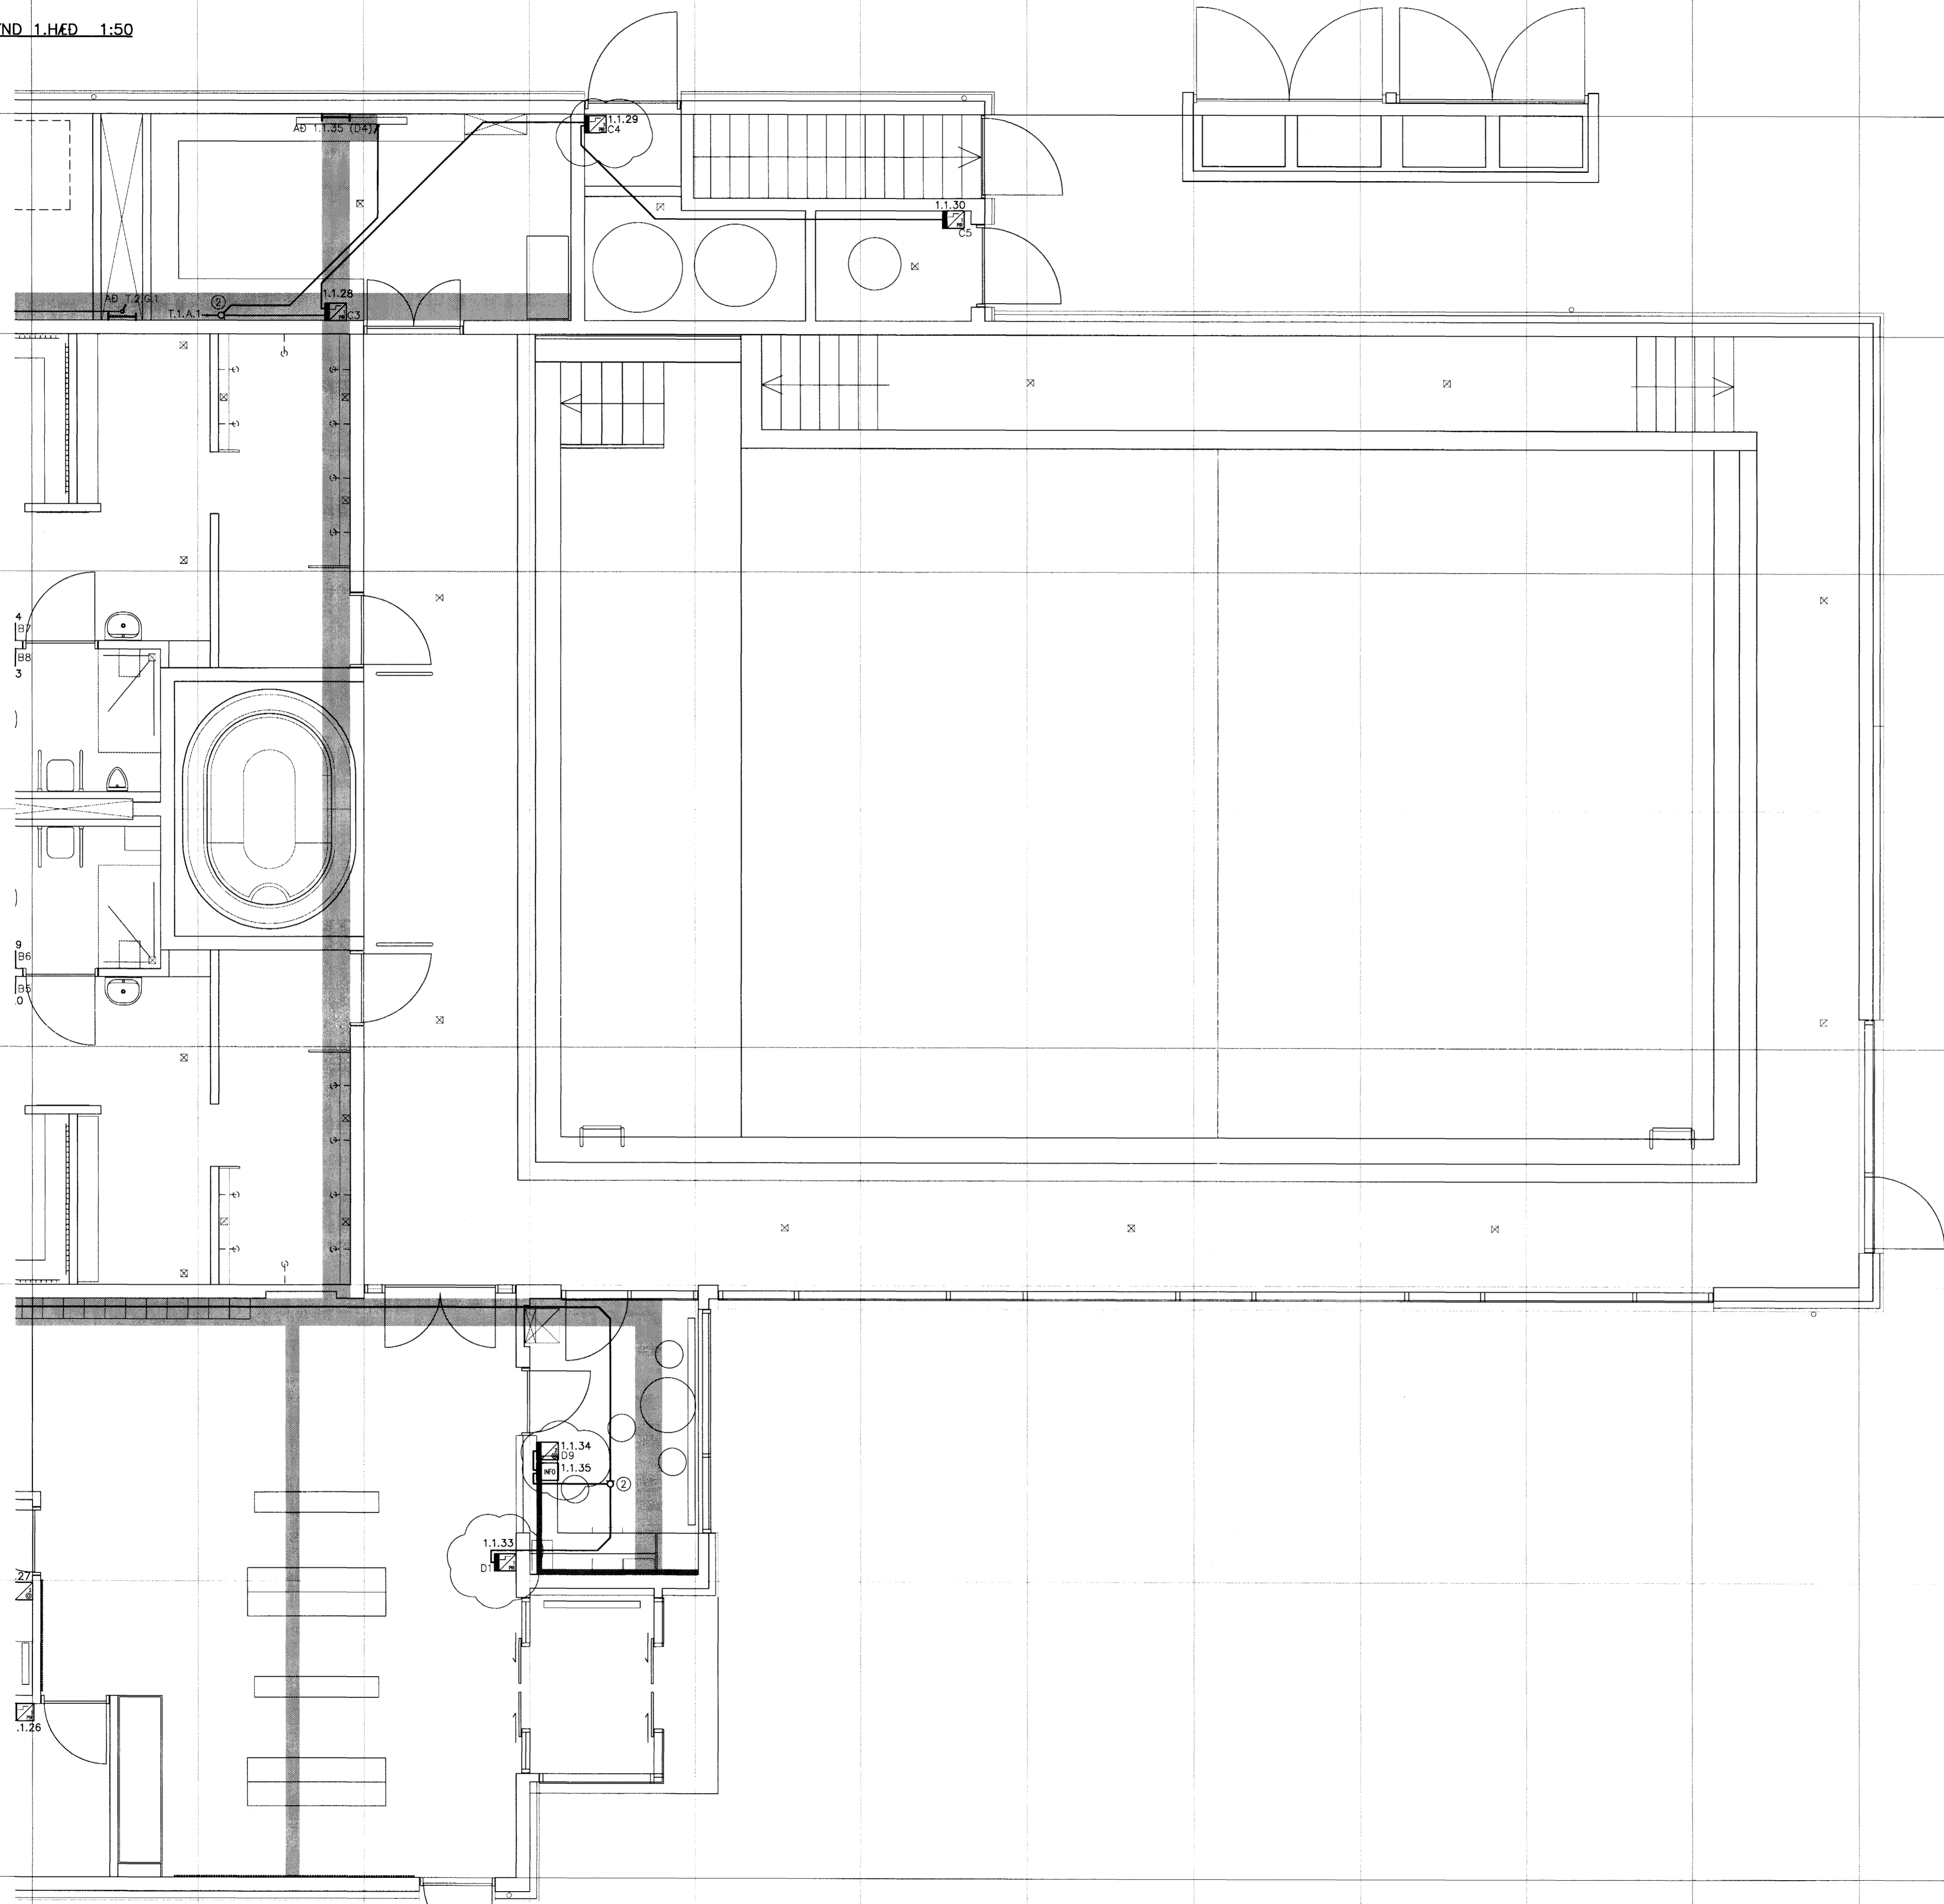


TILVÍSANIR:

ALMENNAR SKYRNINGAR SJÁ BL. NR. B3-R0-A-1

SE 071070-5069

A 28.02.05 KVÆÐINGAR		J	LL
BR	DAGS	BREYTING	REKNI TEKNI

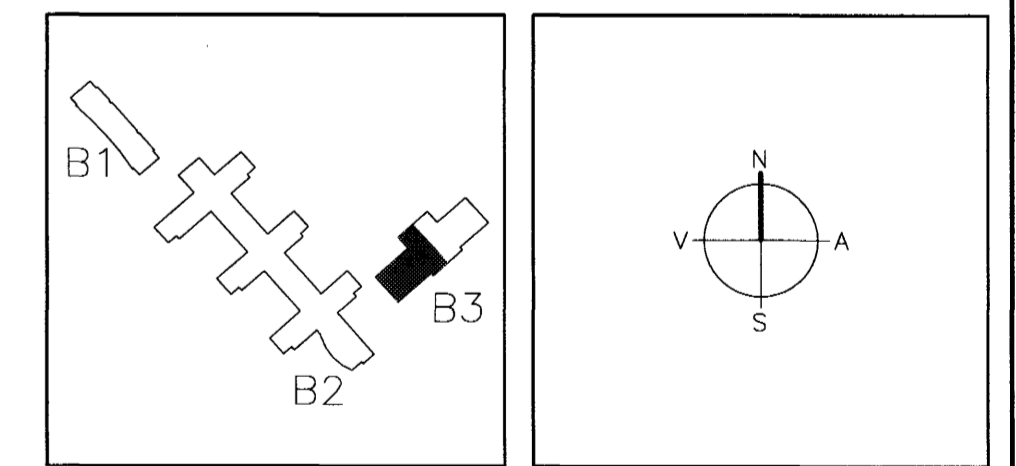

ARKITEKTAR
BERGSTADASTRÆTI 10, RVK
Sími: 591-1460, netfang:arkitekt@sholf.is

FINNUR BJÖRGVINSSON
HILMAR ÞÓR BJÖRNSSON
SIGRÍÐUR ÓLAFSDÓTTIR

Samykkkt bann

LANDMÖTUN
EINAR E. SÆMUNDSEN
INGIBJÖRG KRISTJÁNSDÓTTIR
MARGRÉT SIGURDARDÓTTIR

24 MAI 2005

Býgingafulltrúinn í Hafnarfirði
E.h. Sigurbjartur Halldórsson

VSÓ RÁÐGJÖF
BORGHATTI 20, 105 REYKJAVÍK, Sími 565-9000, Símafret 565-8010, Netfang vso@vso.is

SÓLVANGSVEGUR 4
LÆKJARSKÓLI - ÍÞRÓTTAHÚSNÆÐI

RAFORKUMIRKI
INSTABUSKERFI
GRUNNMYND 1. HÆÐ

HANNAO/TEKNI
ATH. 11
SAMYKKT
KT. Simon Unndósson

KVÆÐI 1:50
VERKNR. 00258

TEKNI. NR. B3-R4-G1-2

REYKJAVÍK 28.11.2004
BR. A