
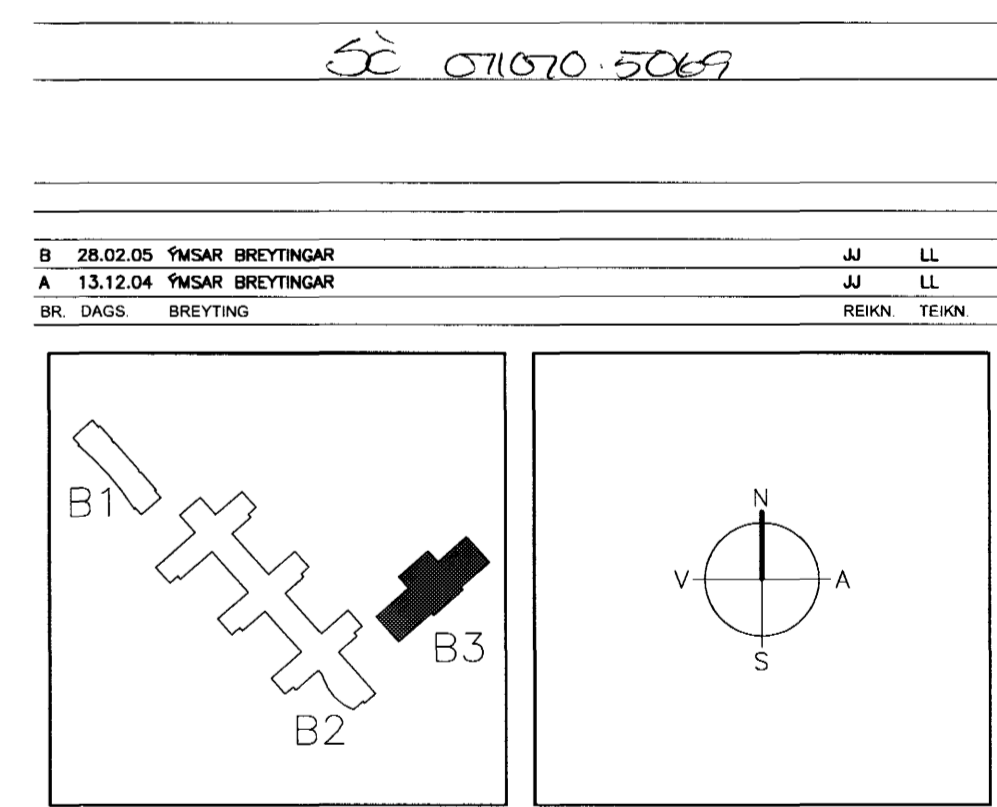


ADALTAFLA T.1.A.1

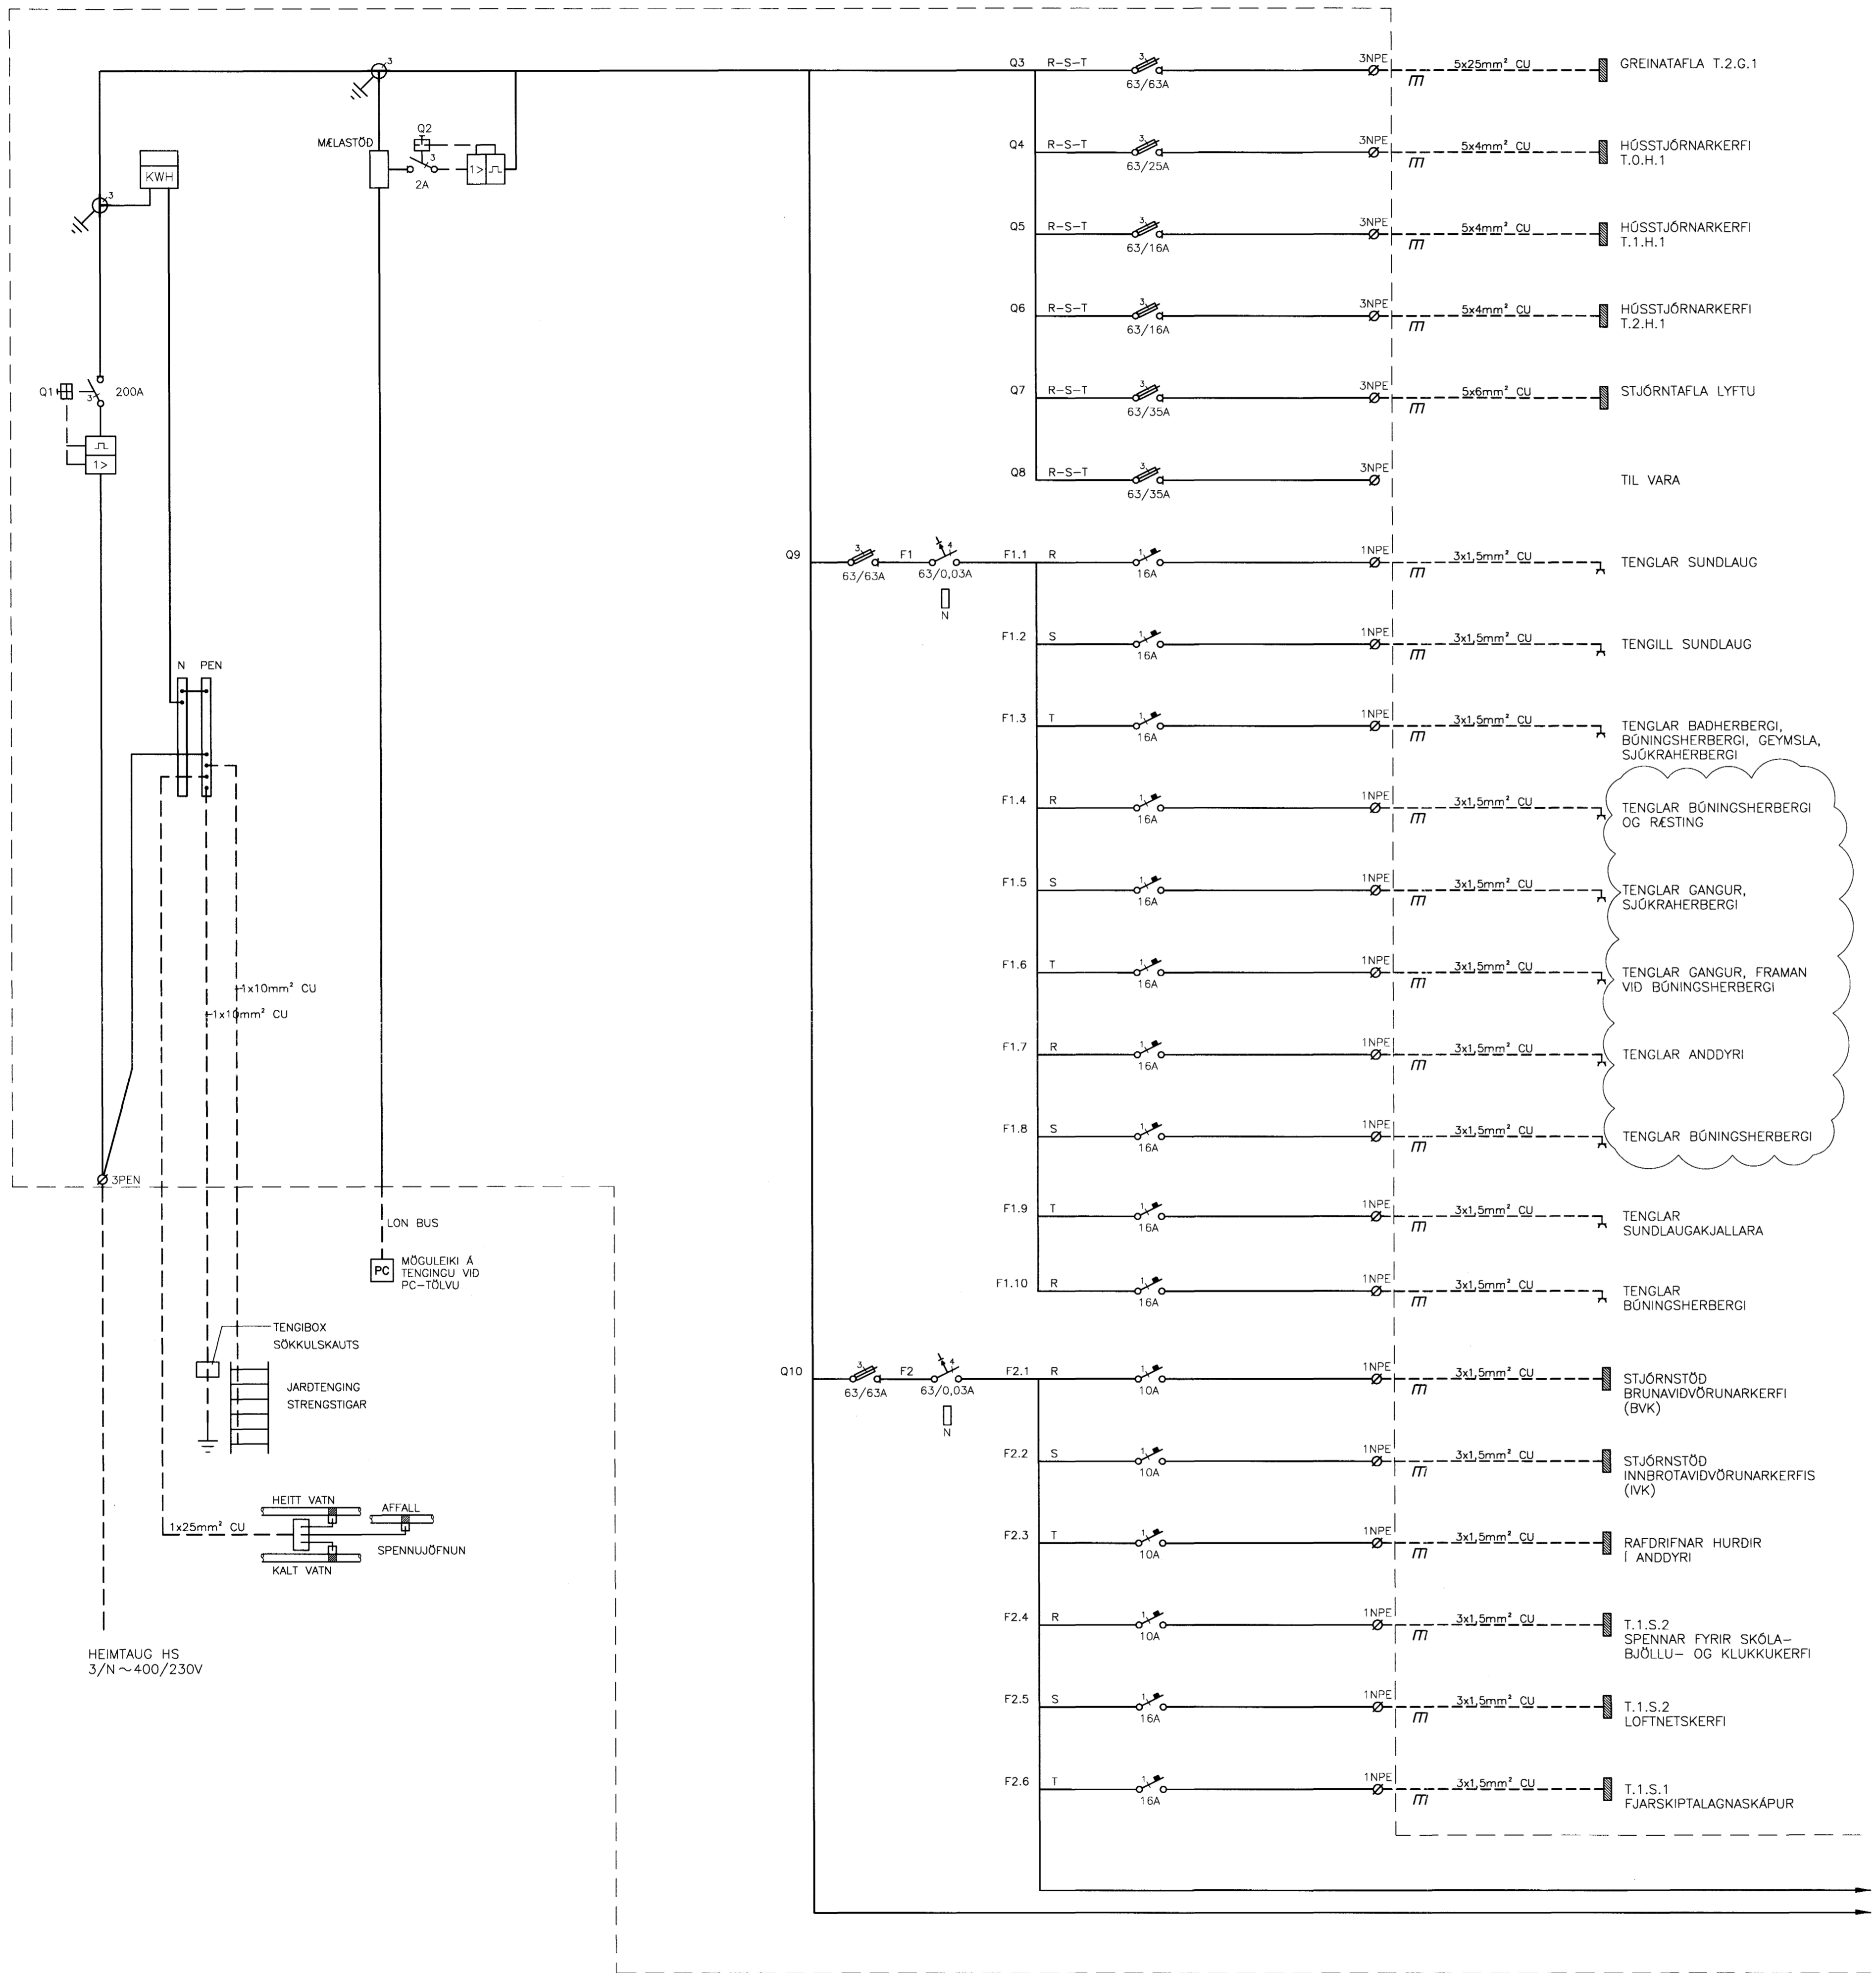

ARKITEKTAR  
BERGSTADASTRÆTI 10, RVK  
Sími: 551-1460, netfang:arkitekt@isholf.is

FINNUR BJÖRGVINSSON  
HILMAR ÞÓR BJÖRNSSON  
SIGRÍÐUR ÓLAFSDÓTTIR

Samþykkt þann  
24 MAI 2005

LANDMÖTUN  
EINAR E. SÆMUNDSEN  
INGIBJÖRG KRISTJÁNSDÓTTIR  
MARGRÉT SIGURDARDÓTTIR

Byggingufulltrúinn í Hafnarhöfði  
Eh. Sigurbjartur Hallgrímsson

**VSÓ RÁÐGJÖF**  
BORGHÖFÐI 20, 105 REYKJAVÍK, Sími 555-9000, Símafaxi 555-8010, Netfang: vs@vs.is

**SÓLVANGSVEGUR 4**  
LÆKJARSKÓLI - ÍÞRÓTTAÚSNÆÐI

RAFOFKLIVIRKI  
EINLIÐNUMYND  
ADALTAFLA T.1.A.1

TEKNI. NR. 11  
SAMBÝTT  
KT. 110856-7766

11.08.06-7766

26.11.2004

BR. 00258

TEKNI. NR. B3-R1-E1-1

BR. B