

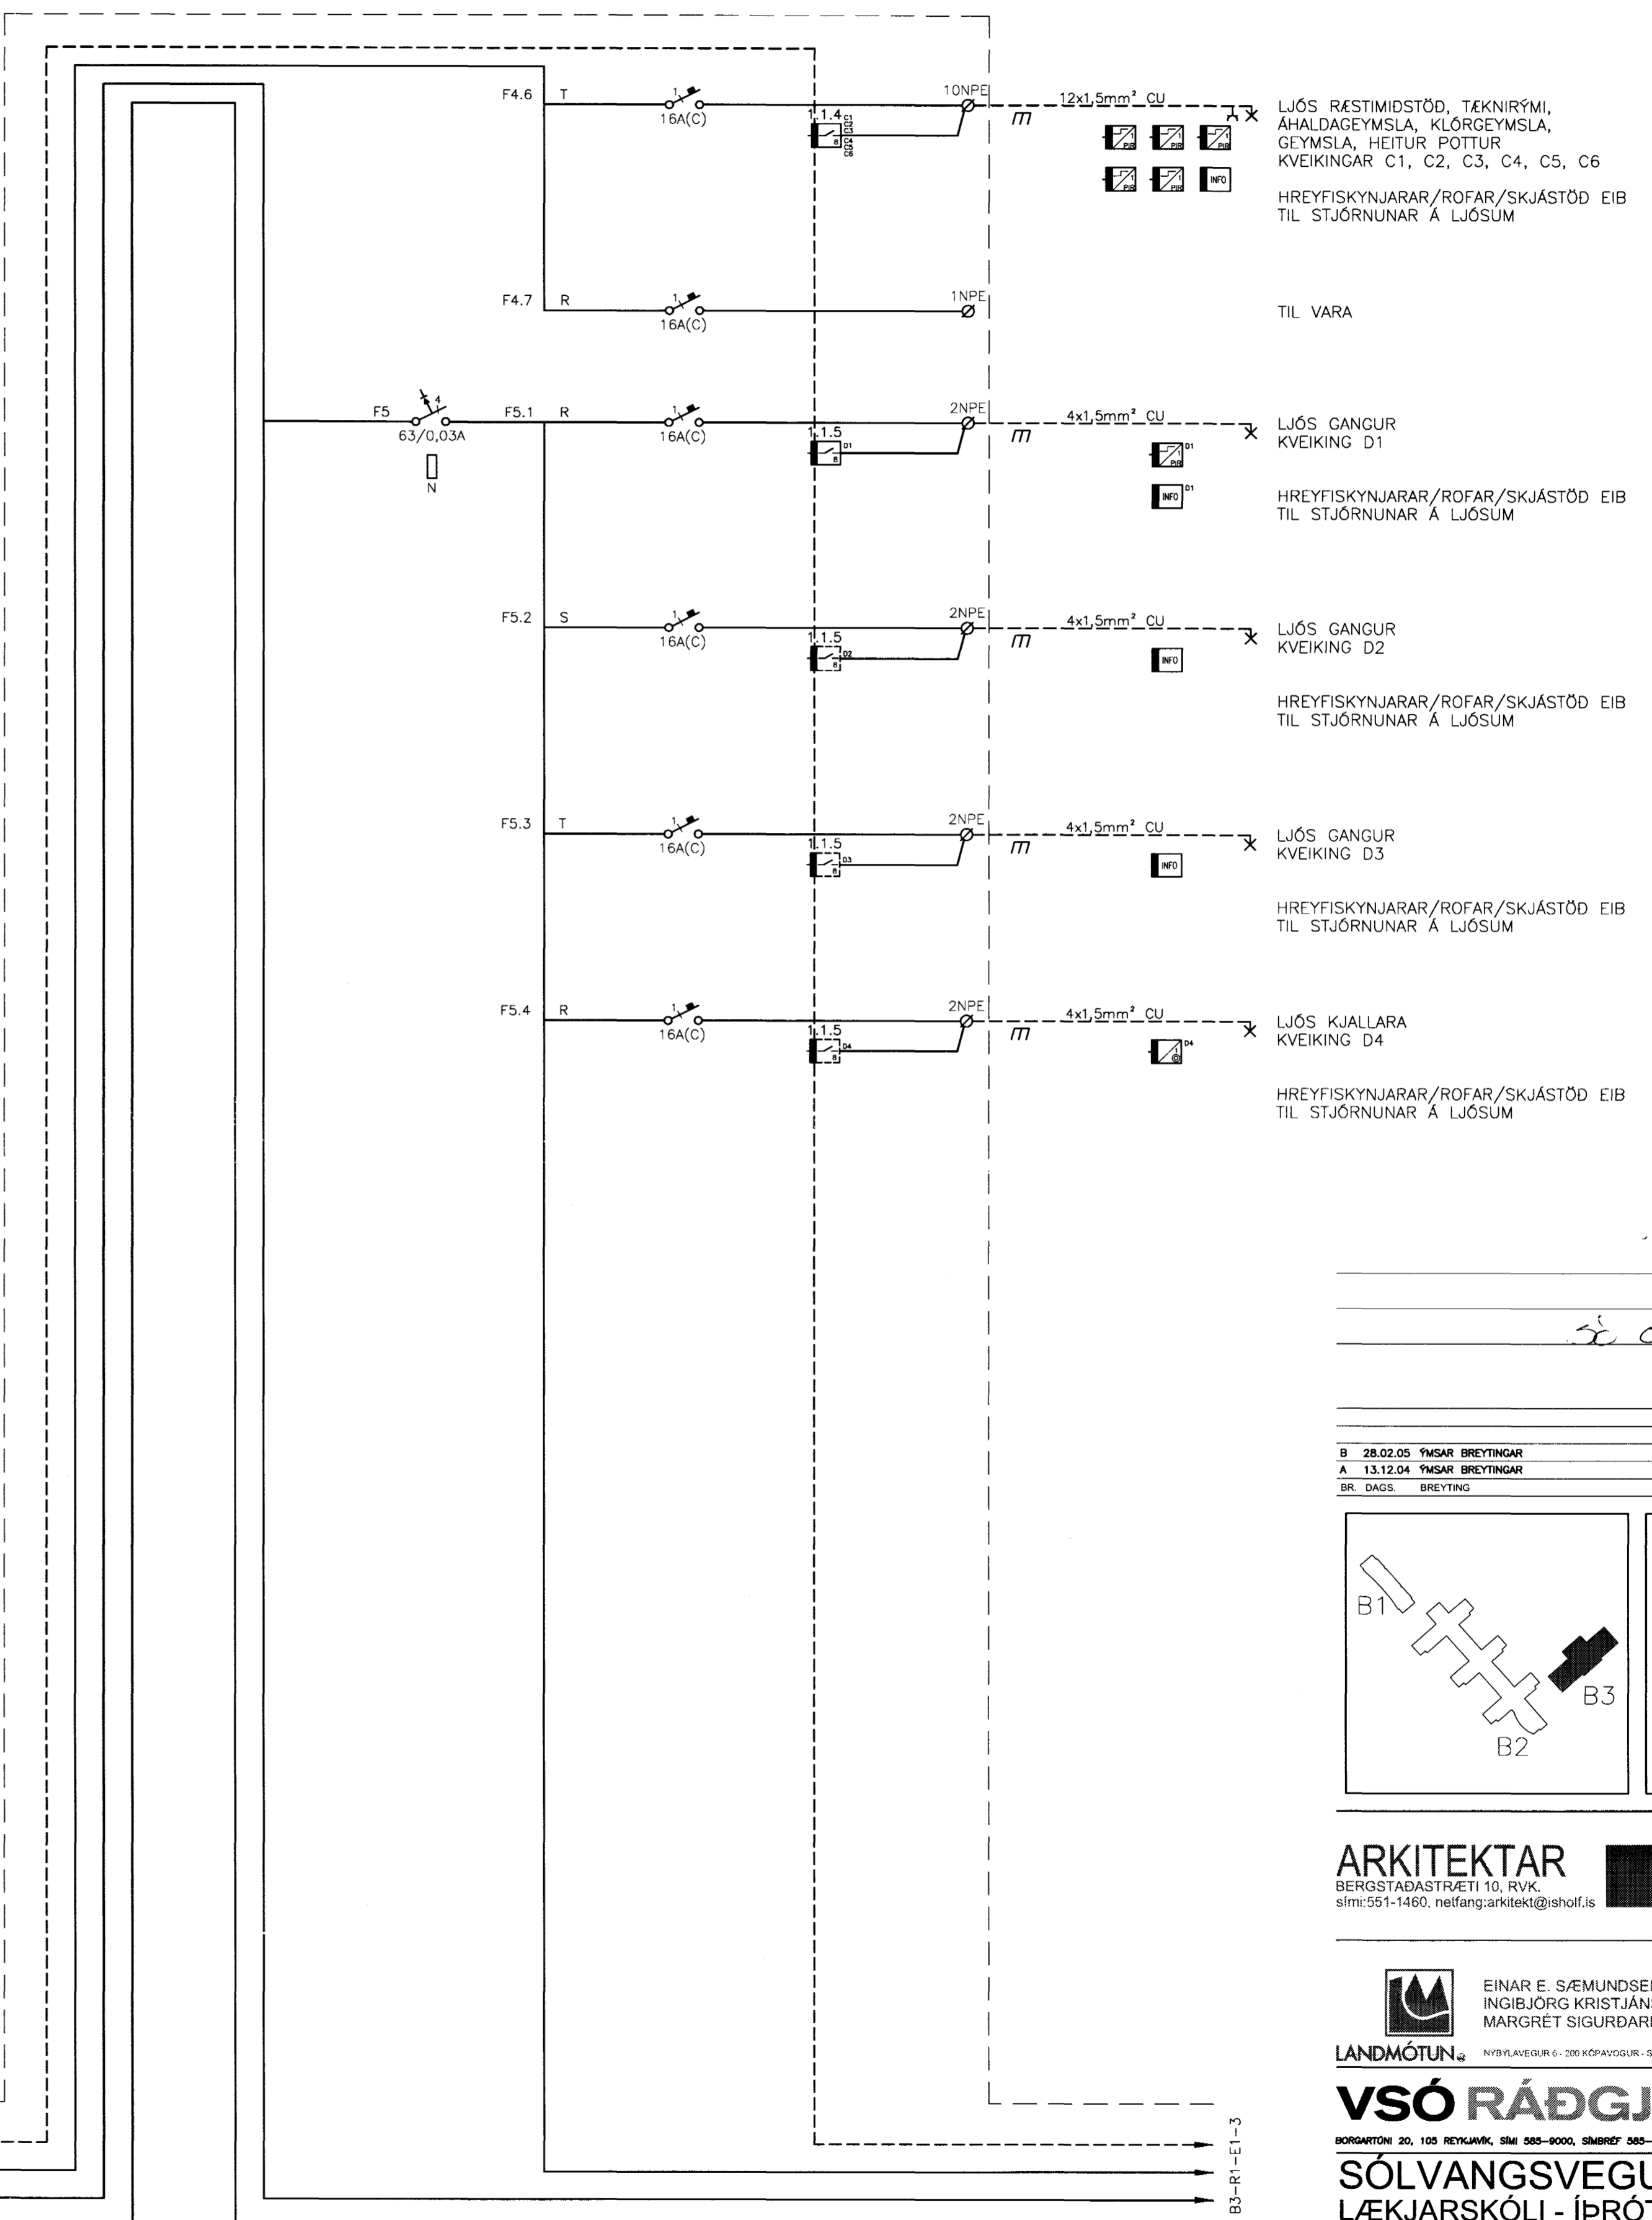


ADALTAFLA T.1.A.1

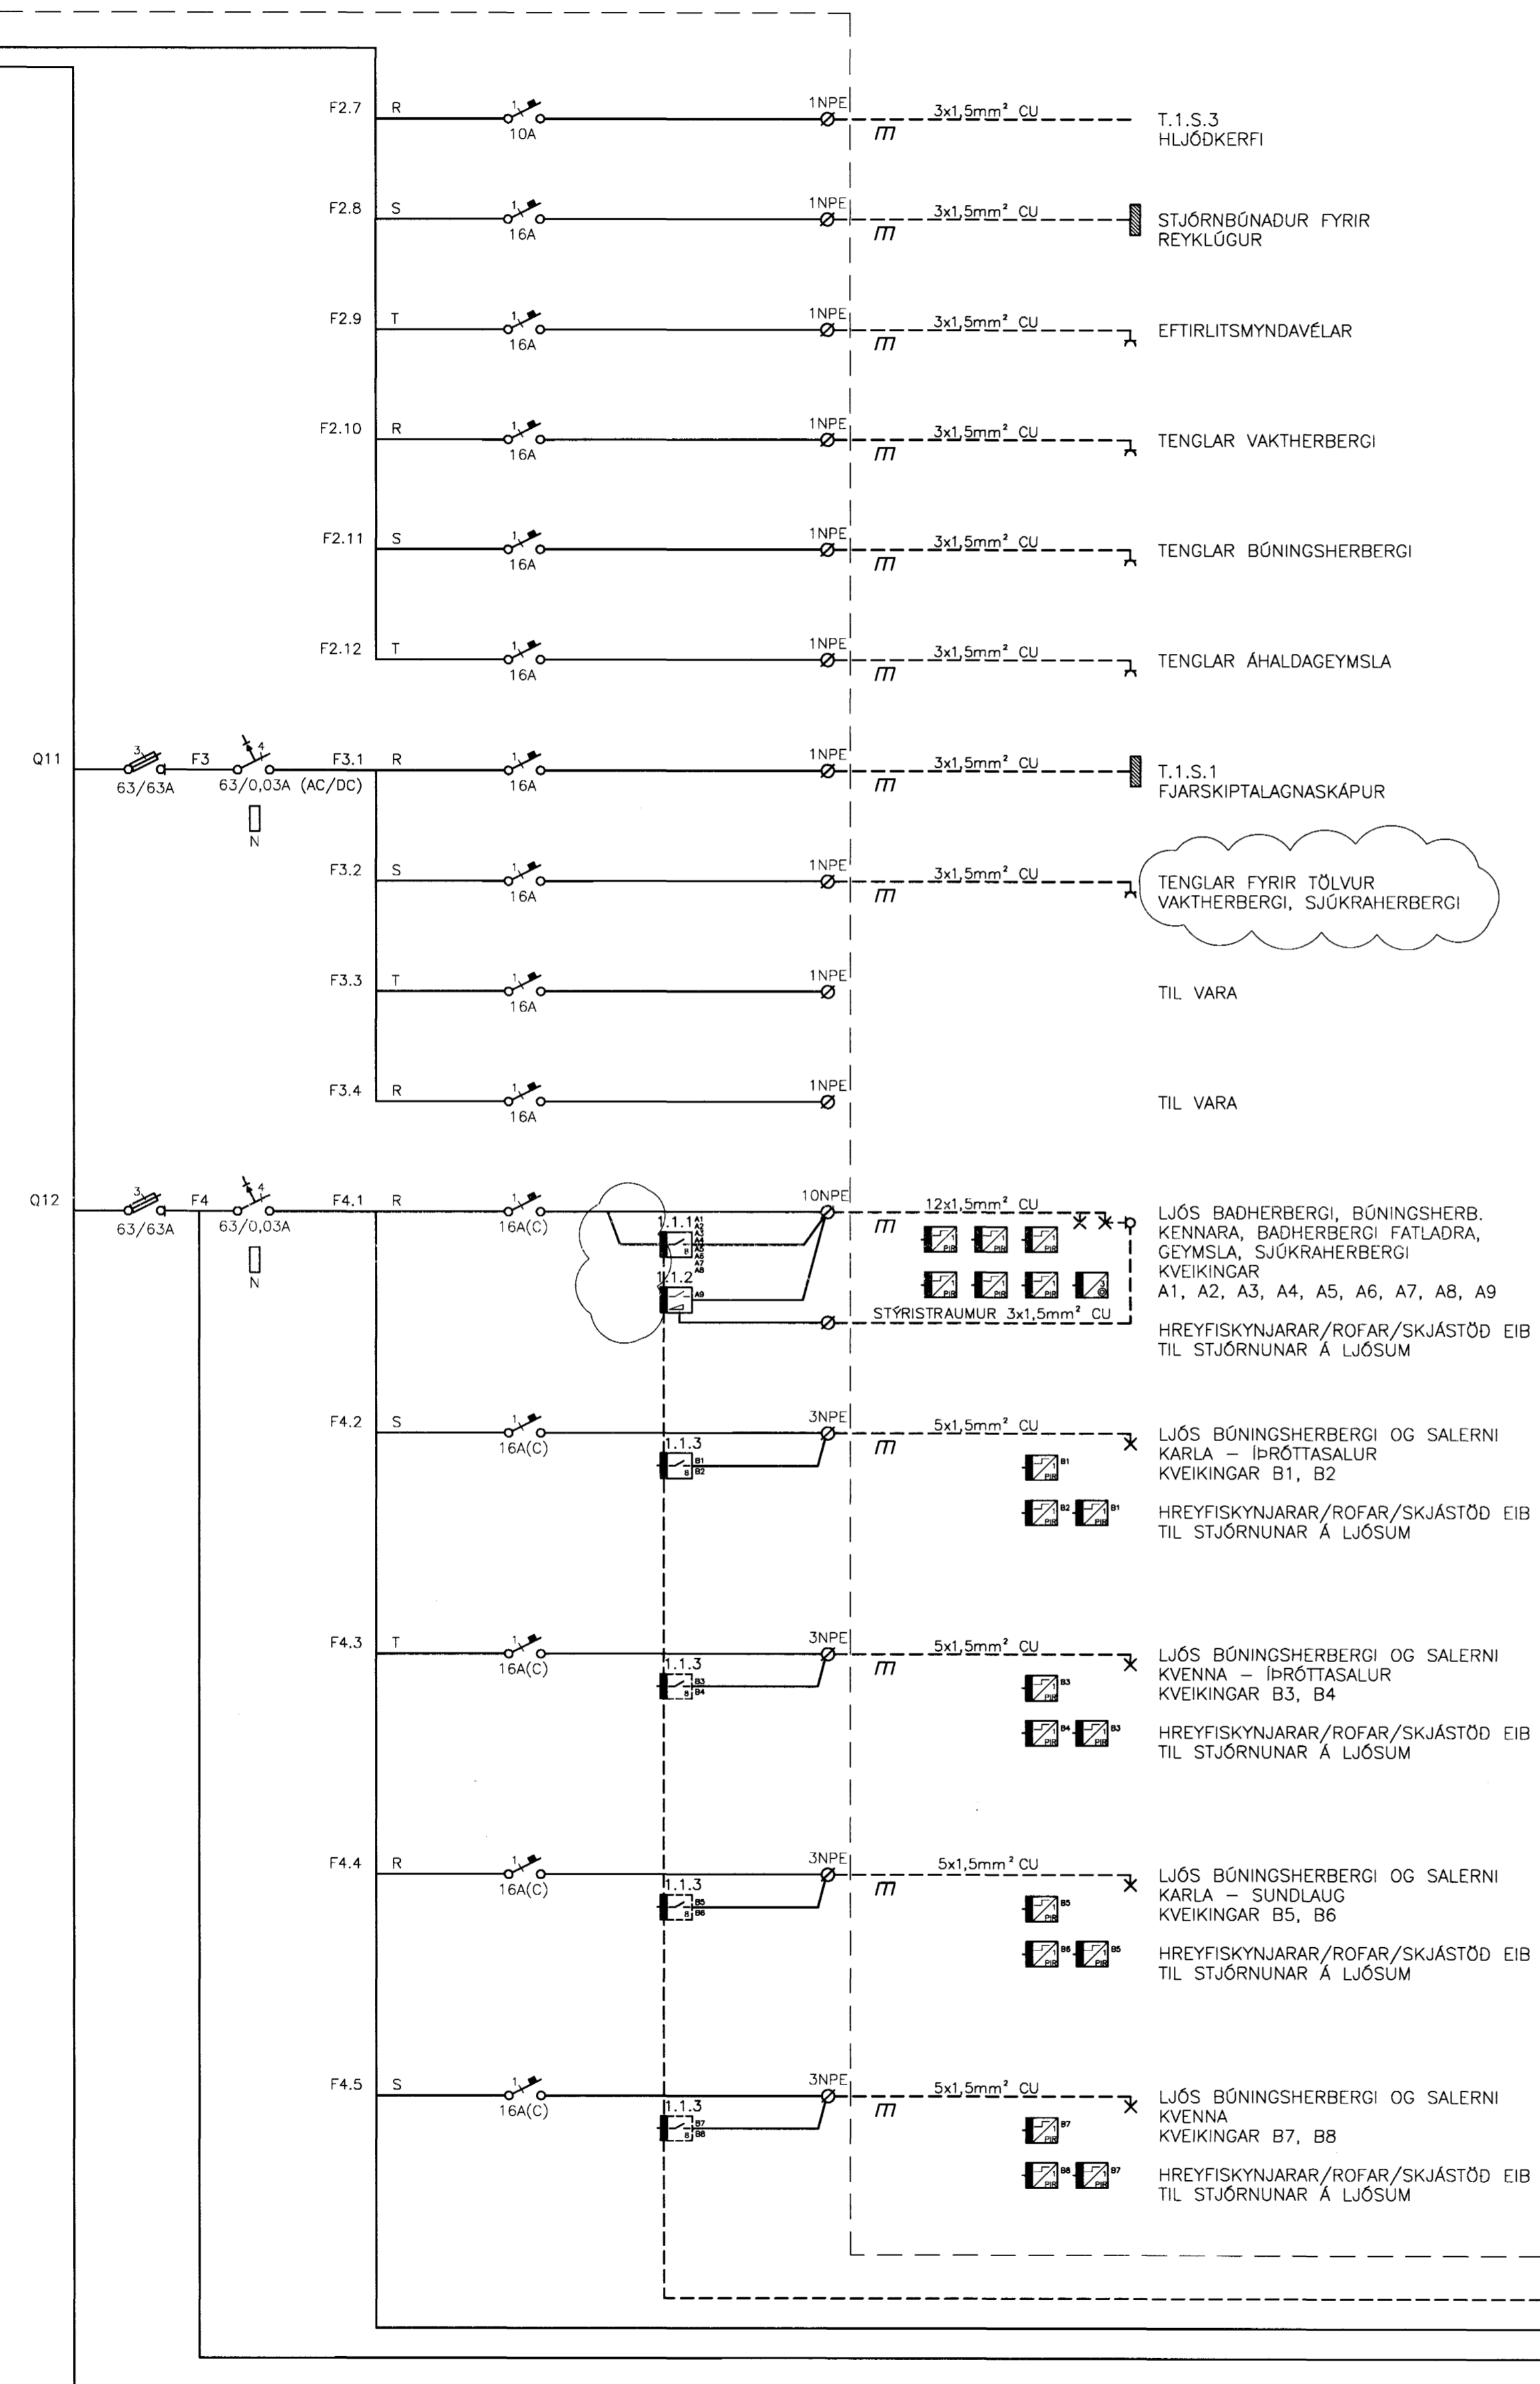

071070 5009

|    |          |                  |  |  |       |       |
|----|----------|------------------|--|--|-------|-------|
| B  | 28.02.05 | ÞMSAR BREYTINGAR |  |  | JJ    | LL    |
| A  | 13.12.04 | ÞMSAR BREYTINGAR |  |  | JJ    | LL    |
| BR | DAGS     | BREYTING         |  |  | REKNI | TEKNI |

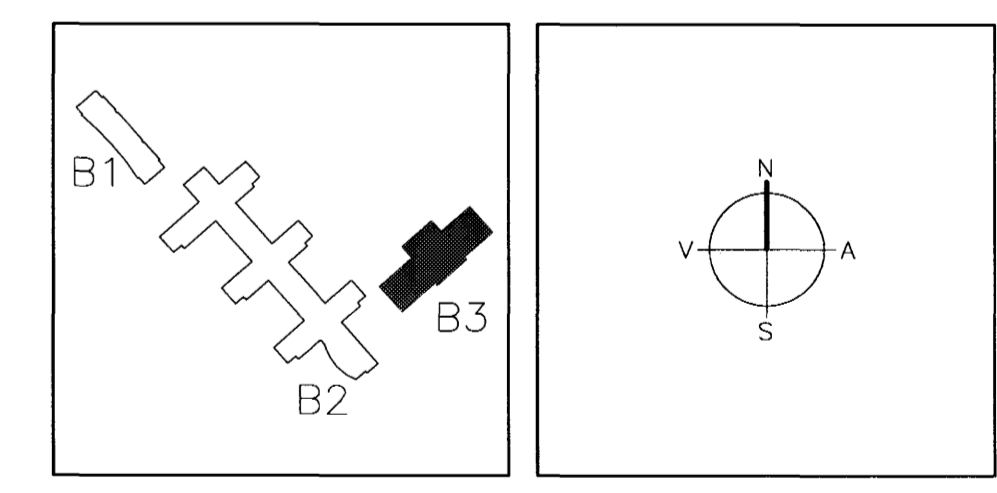

**ARKITEKTAR**  
 BERGSTADASTRÆTI 10, RVK.  
 sími: 551-1460, nefang: arkitekti@sholf.is

**FINNUR BJÖRGVINSSON**  
 HILMAR ÞÓR BJÖRNSSON  
 SIGRÍÐUR ÓLAFSDÓTTIR

**LANDMÓTUN**  
 EINAR E. SÆMUNDSEN  
 INGIBJÖRG KRISTJÁNSDÓTTIR  
 MARGRÉT SIGURDARDÓTTIR

**Sampykkt þann**  
**24 MAI 2005**

**VSÓ RÁÐGJÖF**  
 E. Sigurbjartur Halldórsson

**SÓLVANGSVEGUR 4**  
**LÆKJARSKÓLI - ÍÞRÓTTAHÚSNÆÐI**

RAFORKUMIRKI  
 EINLÍNUMYND  
 ADALTAFLA T.1.A.1

HANNAÐ/TEKNI  
 ATH.  
 SAMBYKKT  
 KT. Sa

110806-7786  
 26.11.2004

KVARDI  
 VERKNR.  
 00258

TEKNI. NR.  
 B3-R1-E1-2

BR.  
 B