



ADALTAFLA T.1.A.1

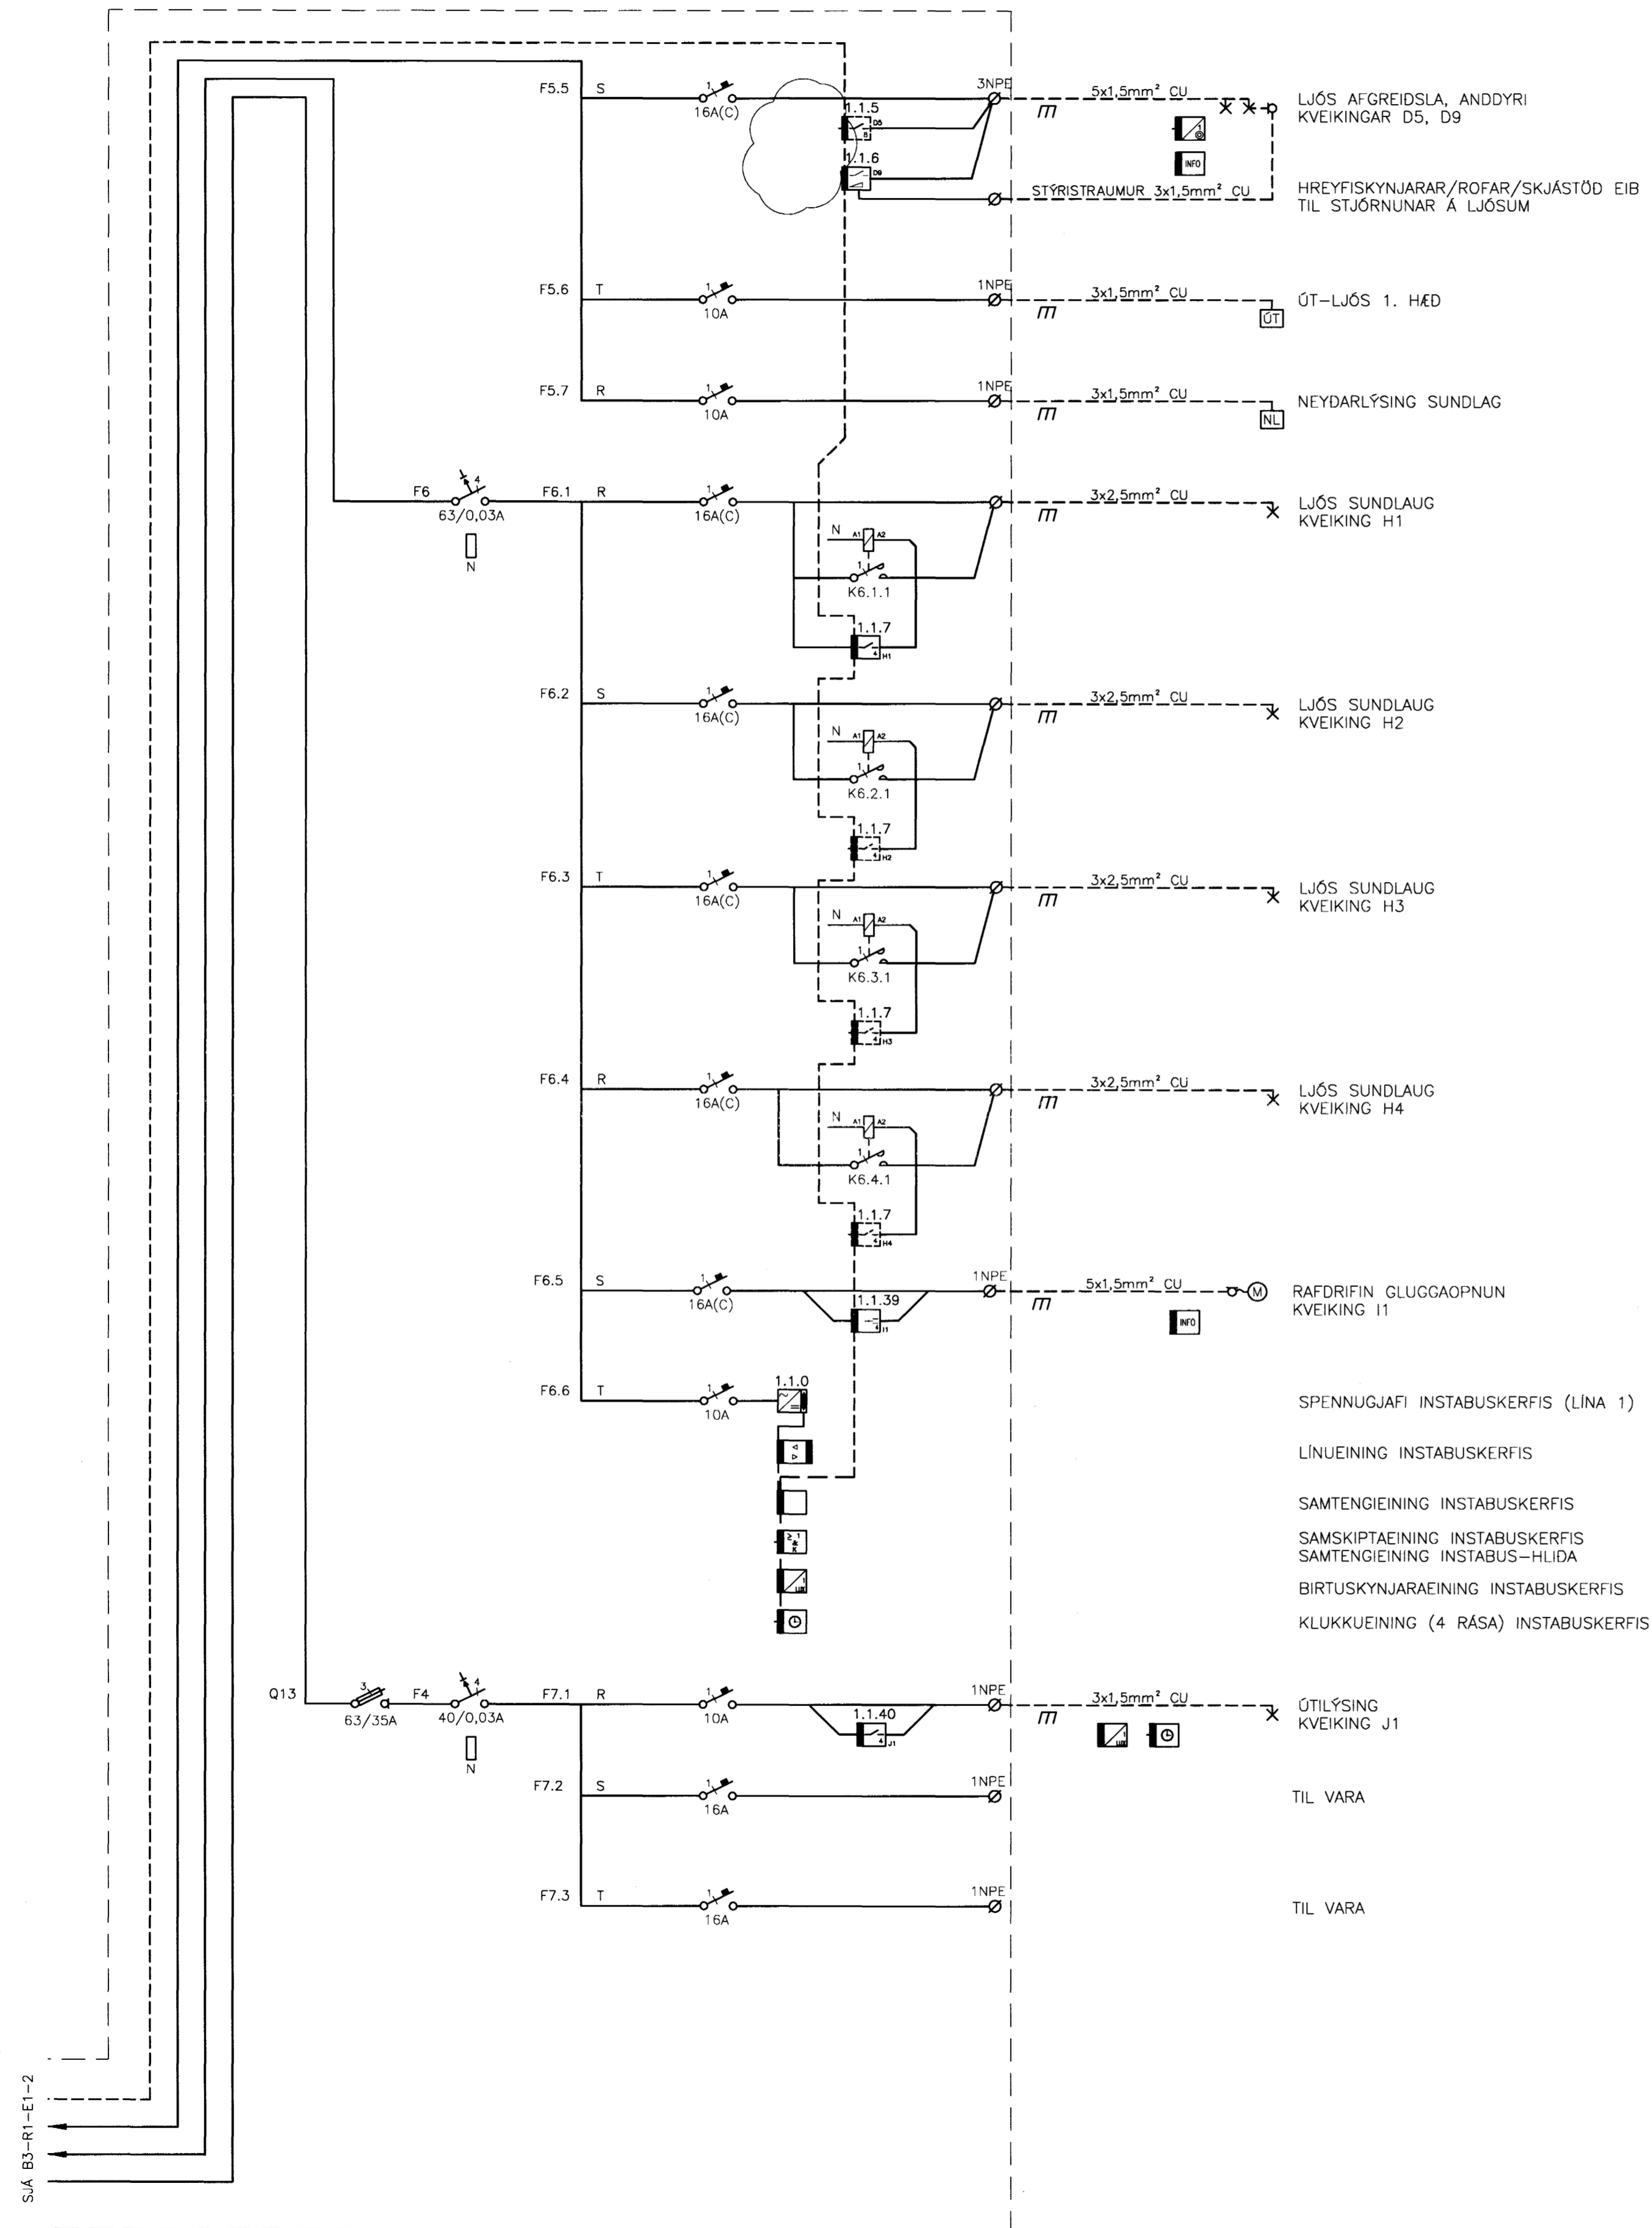

50 01070-5017

B	28.02.05	ÞMSAR BREYTINGAR	JJ	LL
A	13.12.04	ÞMSAR BREYTINGAR	JJ	LL
BR.	DAGS.	BREYTING	REKNI.	TEKNI.

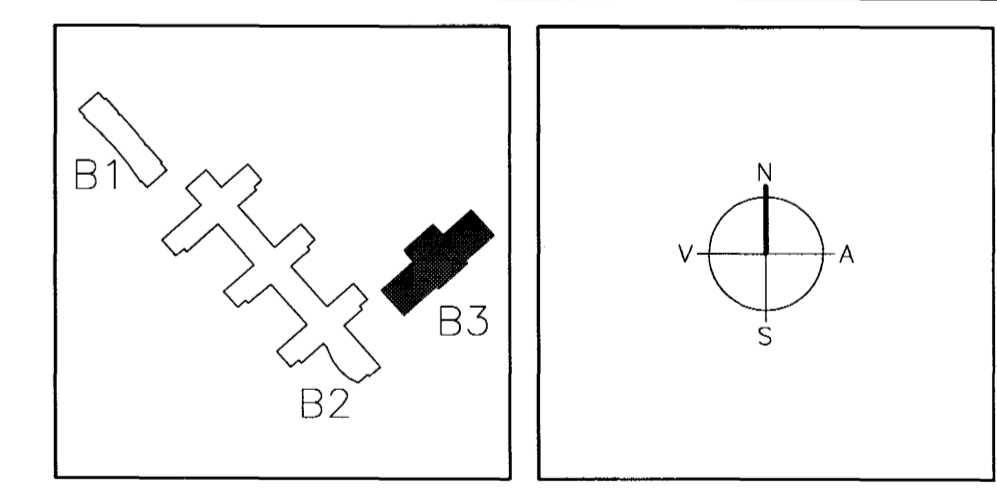

ARKITEKTAR
BERGSTADASTRÆTI 10, RVK.
Sími: 551-1460, meifang.arkitekti@sholf.is

FINNUR BJÖRGVINSSON
HILMAR ÞÓR BJÖRNSSON
SIGRÍÐUR ÓLAFSDÓTTIR

LANDMÓTUN
EINAR E. SÆMUNDSEN
INGIBJÖRG KRISTJÁNSDÓTTIR
MARGRÉT SIGURDARDÓTTIR

Samþykkt þann
24 MAI 2005

VSÓ RÁÐGJÖF
BYGGINGAFLURÐIÐ Í HAFAARFIRÐI
F.h. Sigurjarar Halldórsdóttur

BORGARTÚN 20, 103 REYKJAVÍK, SÍM 585-8000, SMÍÐRÉF 585-8010, NETFANG vop@vso.is

SÖLVANGSVEGUR 4
LÆKJARSKÓLI - ÍPRÓTTAHÚSNÆÐI

RAFORKVIRKI
EINLÍNUMYND
ADALTAFLA T.1.A.1

HANNAÐ/TEKNI
ATH.
SAMÞYKKT
KT.
110858-7786
26.11.2004

KVARDI
VERKNR.
00258

TEKNI. NR.
B3-R1-E1-3

BR.
B