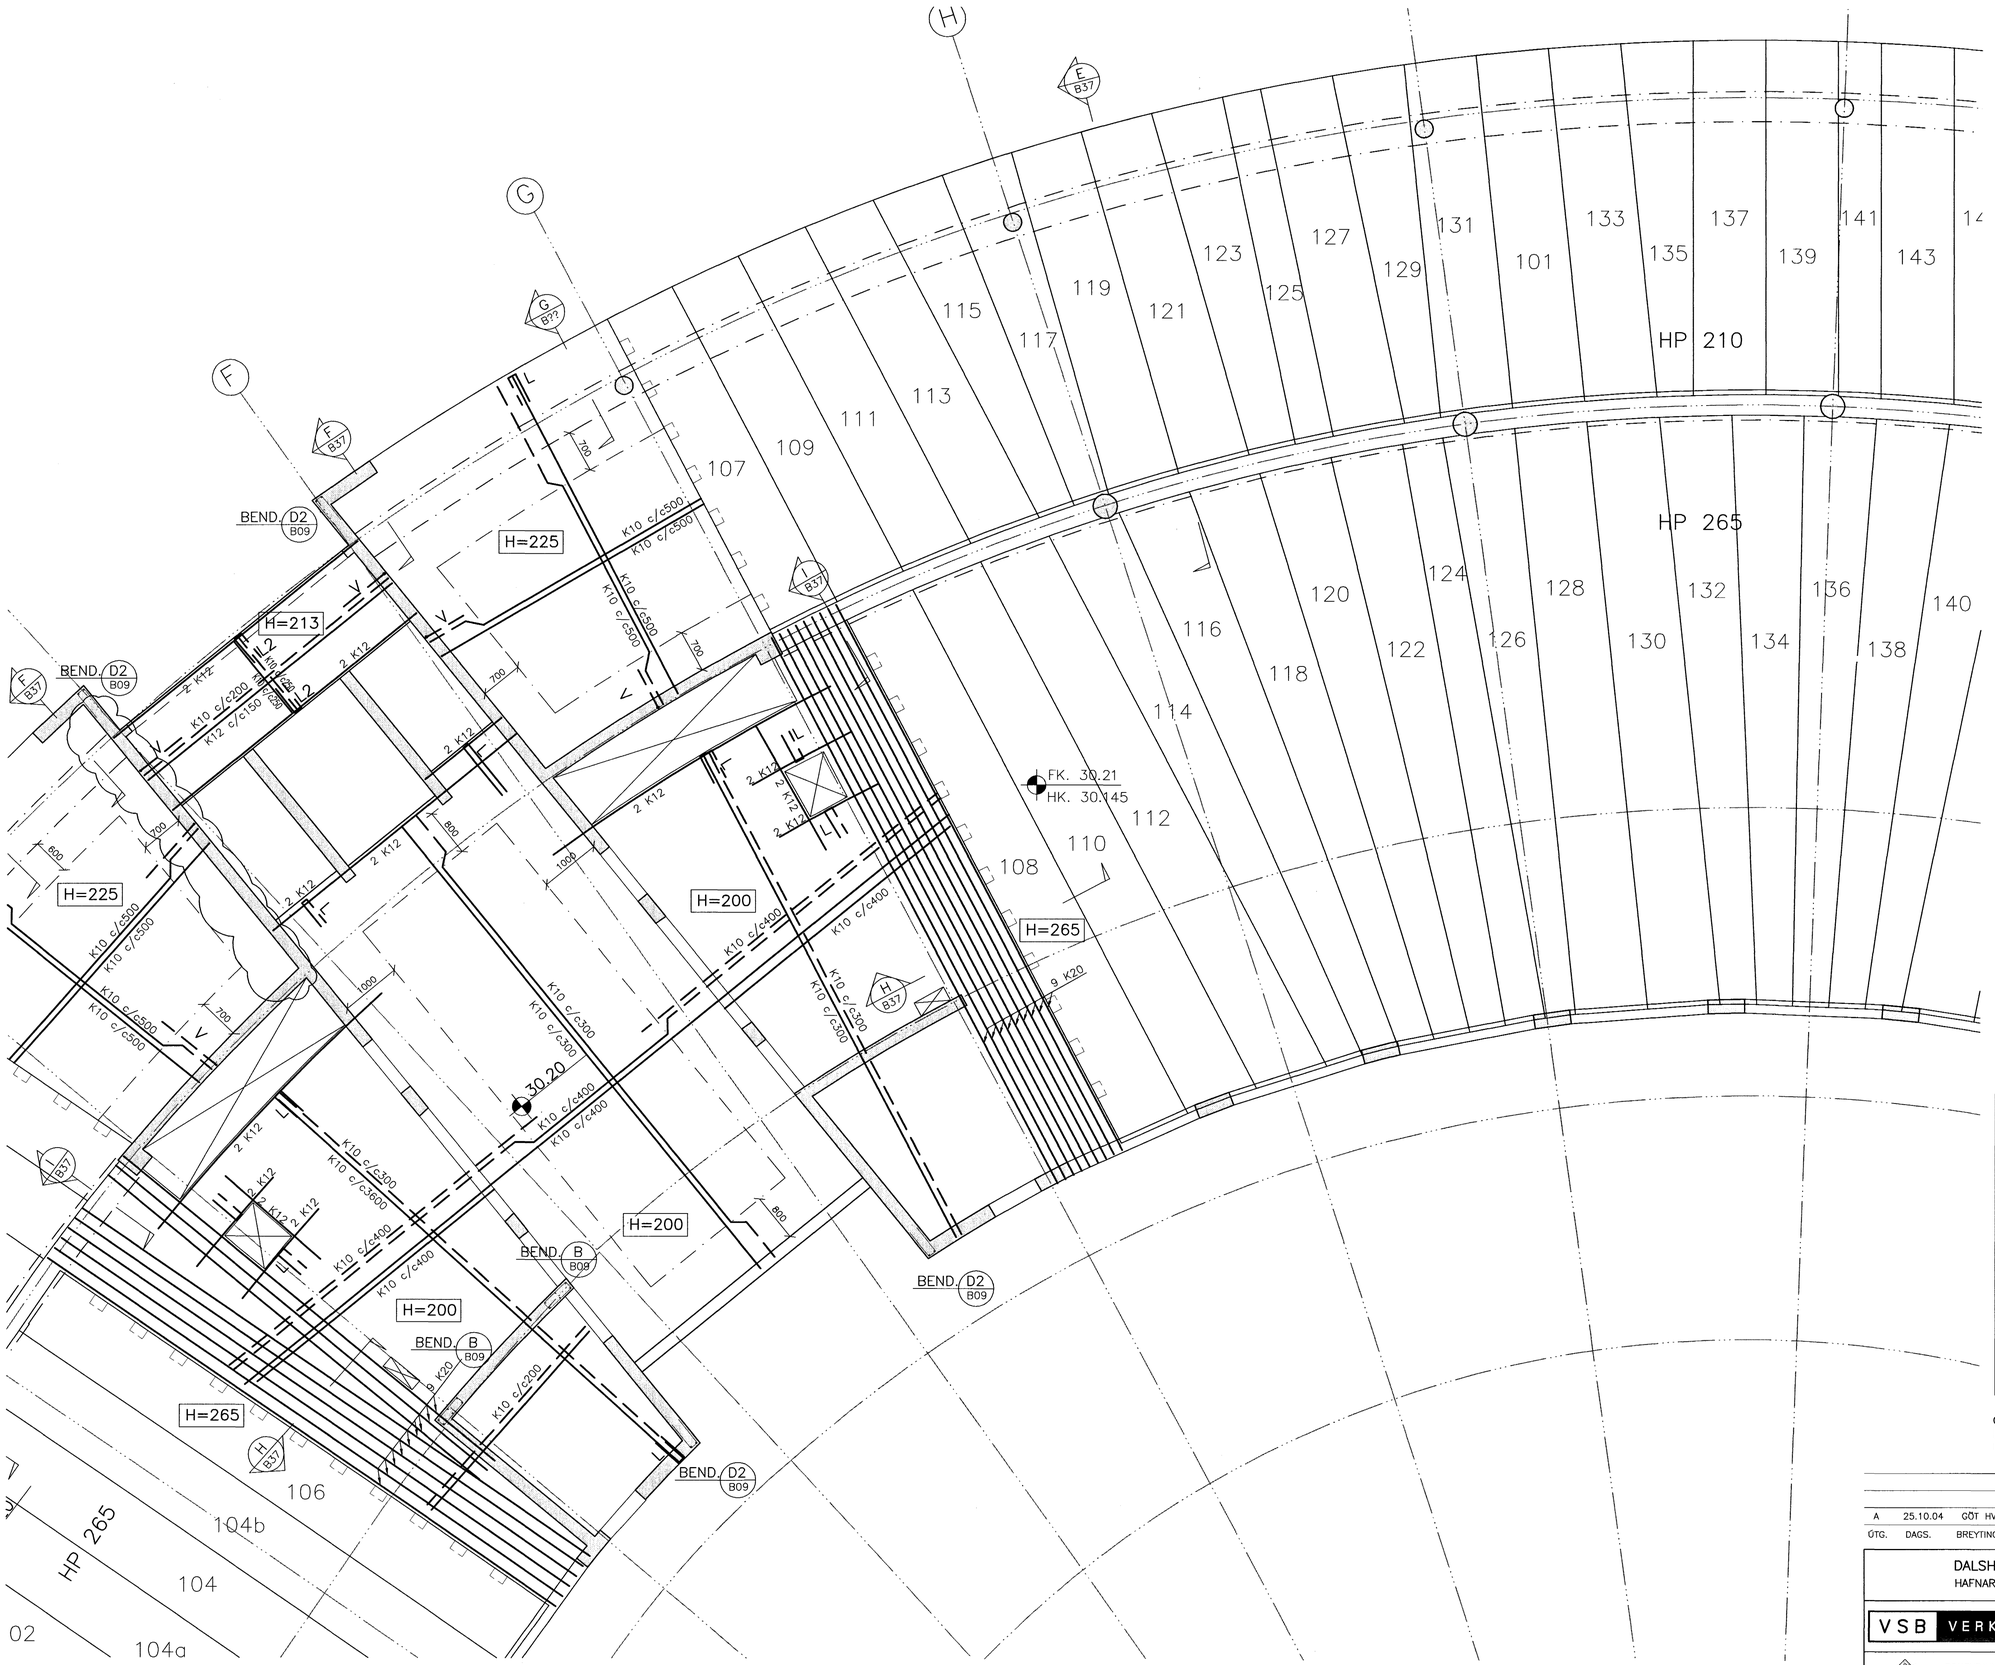

Samþykkt þann
24 MAÍ 2005
Byggingafulltrúinn í Hafnarfirði
F.h. Sigurbjartur Halldórsson

ÚTG.	DAGS.	BREYTING:	HANNAÐ	SAMÞ.
A	25.10.04	GÖT HVERFA (SKÝ), BENDINGAR Í VEGGJUM, NÚMER HOLPLATNA		

DALSHRAUN 1
HAFNARFIRÐI

BURÐARVIRKI
PLATA YFIR 1. HÆÐ
SVÆÐI 2

VSB VERKFRÆÐISTOFA

Áritun lögg. hönnuða:
Björn Gústafsson, Kt.:180550-4889.

BÆJARHRAUNI 20•220 HAFNARFJÖRÐUR
Heimasíða: www.vsb.is • Netfang: vsb@vsb.is
Sími585-8600 Fax 585-8610•Kt:710796-2899

FRV

Hannað:	BG	Teiknað:	BG/JJR
Mál:	1:50	Yfirfarið:	BG
Dags:	21.10.04	Nr:	03841-B34-A