


ATH: Framleiðandi skal staðfesta á staðnum.

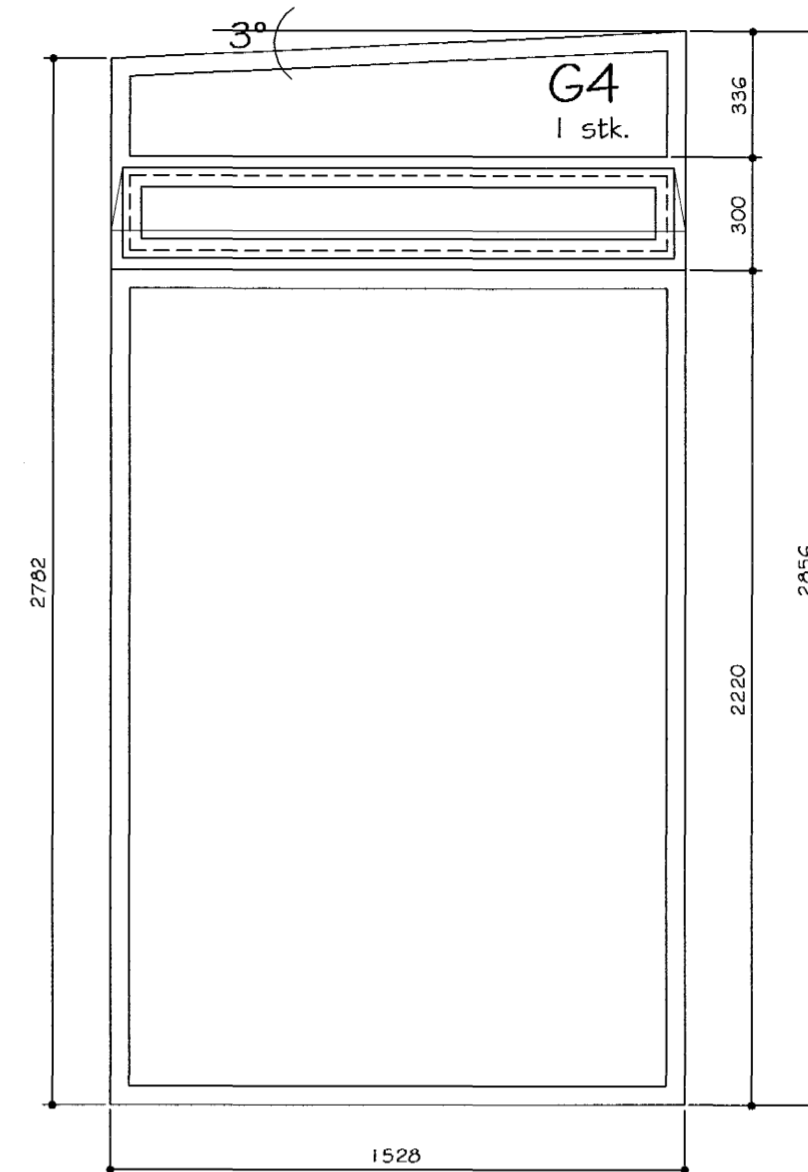

FRAMLEIÐSLULÝSING:

Allir karmar skulu vera úr gagnvarinni furu eða sambærilegu efni.
Öll oppnanleg fög skulu vera úr gagnvörðu oregon pine eða sambærilegu efni.

Innkeyrsluhurð fyrir bílageymslu er verksmíðjuframleidd hurð.

Framleiðandi á gluggum og hurðum skal bera ábyrgð á að allar málsettningar séu staðfestar á staðnum áður en smíði hefst, einnig skal hann samræma fjölda á hurðum og gluggum við núgildandi aðaluppdrætti.

Gluggakarmar skulu uppfylla kröfu í byggingarreglugerð, varðandi svignun þ.e.a.s. 1/300 eða mest 8mm.

Allir byggingarhlutar sem framleiddir eru í verksmíðju eða verkstæði skulu bera vottun skv. gr. 120 í byggingarreglugerð.

Öll málsettning er í mm.

Dags: 01.06.2004

Breytingar: Útveggir verða úr forsteyptum einingum frá einingarverk-smíðju, einingar skulu bera vottun skv. gr. 120 í byggingarreglugerð.

Breytingar: Pak verður úr hefðbundnum sperrum sem samþykkið er á krossvið og þakpappa af viðurkenndri tegund.

24 MAI 2004

Dags: 30.11.2004

Byggingafulltrúinn í Hafnarfirði
E.h. Sigurbjartur Halldórsson

Breytingar: Ný viðbygging (forstofa) 27.1 m². Útveggir verða úr léttu byggingarefni.

Fylgja skal leiðbeiningum á Rb-blaði (ísetning fyrir glugga) á gluggum og hurðum í útveggi.

HEITI: EINBÝLISHÚS VIÐ FURUVELLI 38, 220 HF.
HANNAD: HÓMEIRA GHARAVI FORGEIR FORGEIRSSON
DAGS: 23.03.05 MKV.: 20 TEIKN.NR.: 05/07 VERKEFNI NR.: 040184
SAMPYKKT: KENNITALA: 240657-5469
BYGGINGAR OG SKIPULAGSHÖNNUN ehf. kt: 501000-2050 vsk: 77344
SUÐURLANDSBRAUT 10, 108 RVK. S: 588-8890 teknistofan@talnet.is