


SNEIDING B-B

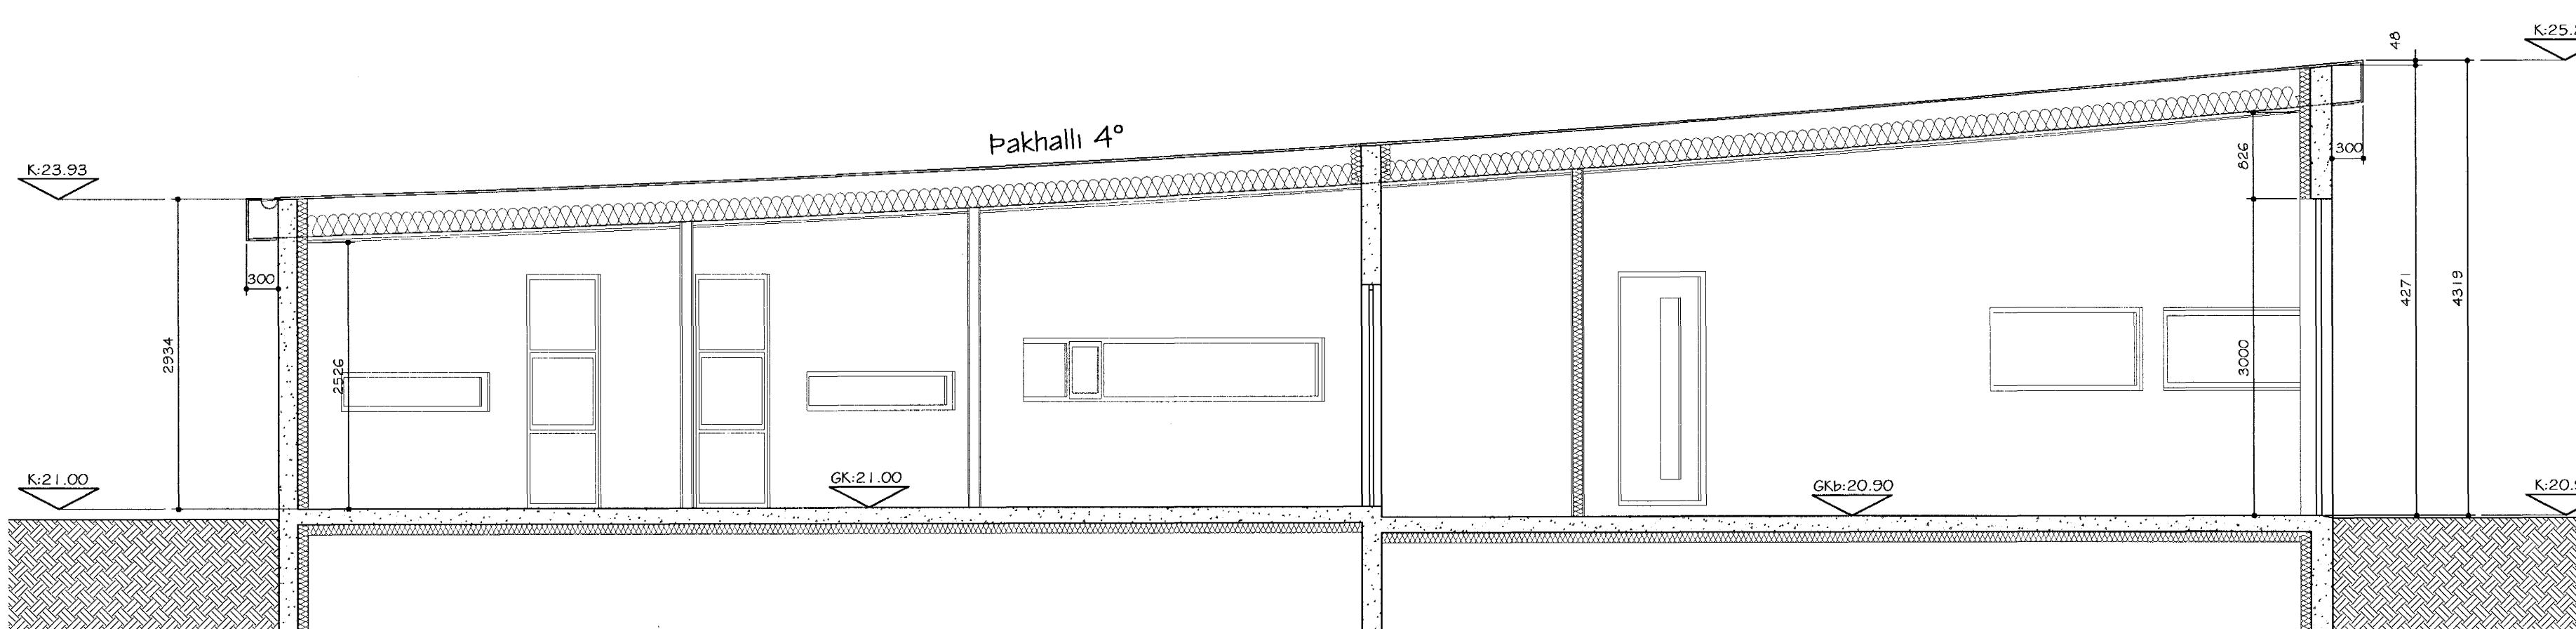

SNEIDING A-A

BYGGINGARLÝSING:

Allar eftirtaldir byggingarhlutar skulu uppfylla viðeigandi kröfur í byggingarreglugerð og reglugerð um eldvarmr.

Allir byggingarhlutar sem framleiddir eru í verksmíðju eða verkstæði skulu bera vottun skv. gr. 120 í byggingarreglugerð.

Húsið er 300,5 m² einbýlishús á 1 hæð með innbyggðri bílageymslu. Húsið er úr járnþrenti steinsteypu.

Þakið er einhalla úr hefðbundnum sperrum, klæddar með 18mm vatnsþolnum krossvið og þakpappa af viðurkenndri tegund. Þakhallinn er 4° og einangrað með 200mm þakull / steinull með áfostum vindpappa.

Útveggir eru úr járnþrenti steinsteypu.

Aðalgólf og gólf í bílageymslu er úr steinsteypu. Á baðh. og þvottahúsi skulu vera gólfniðurföll og skal yfirborð þeirra vera vatnspétt skv. 80,4-90gr. í byggingarreglugerð. Í bílageymslu skal vera gólfniðurfall.

Allir gluggar skulu vera úr gagnvarðri furi eða varanlegu efni (Áli). Allar hurðir skulu vera úr gagnvarðri furi eða varanlegu efni (Áli). Öll oppnanleg fög skulu vera úr oregon pine eða varanlegu efni (Áli). Allt gler skal vera k-gler skv. 180,3 gr. í byggingarreglugerð.

Frágangur lóðar í lóðarmörkum skal vera í samráði við nágranna, sjá sjá teikn. 03.

Heitur pottur verður staðsettur í vesturhlíð lóðar. Á heitum potti skal vera læsanlegt lok.

Frárennsli hitaveitu skal fara í regnvatnslögn og hámarkshítastig þess 20° C.

Hirðing sörps fer fram við austurhlíð hússins.

Allir berandi byggingarhlutar skulu vera a.m.k. REI60 eða REI90 skv. 103.gr. nema annað sé tekið fram á teikningum. Allir veggfletir og loft íbúðar skulu vera í a.m.k.flokk 2. Í bílageymslu skal loftaklæðin vera í flokk 1. Veggir skulu vera REI60, og hurð á milli þvottah. og bílageymslu skal vera EIC530. Handslökktvitæki af viðurkenndri gerð skal vera staðsett á áberandi stað skv. 113,8gr. byggingarreglugerð Reykskynjarar skulu vera í íbúðinni og staðsettir á viðeigandi stöðum. Í eldhúsi skal vera eldvarmarteppi af viðurkenndi gerð og staðsett á áberandi stað.

Björgunarop skulu vera í öllum svefnherbergum skv. 103,1Ogr., fjöldi og staerð þeirra skal vera skv. byggingarreglugerð.

Öll uppgefin mál eru í mm.

Dags: 01.06.2004

Breytingar: Útveggir verða úr forsteypum einingum frá einingarverksmíðju, einingar skulu bera vottun skv.gr 120 í byggingarreglugerð.

Breytingar: Þak verður úr hefðbundnum sperrum sem klæðast með krossvið og þakpappa af viðurkenndri tegund. Samþykkt þann

24 MAI 2005

Dags: 30.11.2004

Breytingar: Ný viðbygging (forstofa) 27,1 m². Síðuleggið verða úr léttu byggingarefni.

HENT: EINBÝLISHÚS VIÐ FURUVELLIR 38, 220 HF.

HANAD: HÓMEIRA GHARAVI

PORGEIR PORGEIRSSON

DAGS: 23.03.05 MKV: 1:50 TEKN.NR.: 0404184

SAMÞYKKT: KENNITALA: 240657-5469

BYGGINGAR OG SÍNUFLAGSHÖNNUN ehf. kt:501000-2050 vsk:77344

SUDURLANDSBRAUT 10, 108 RVK. S:588-8890 teknistofan@talnet.is