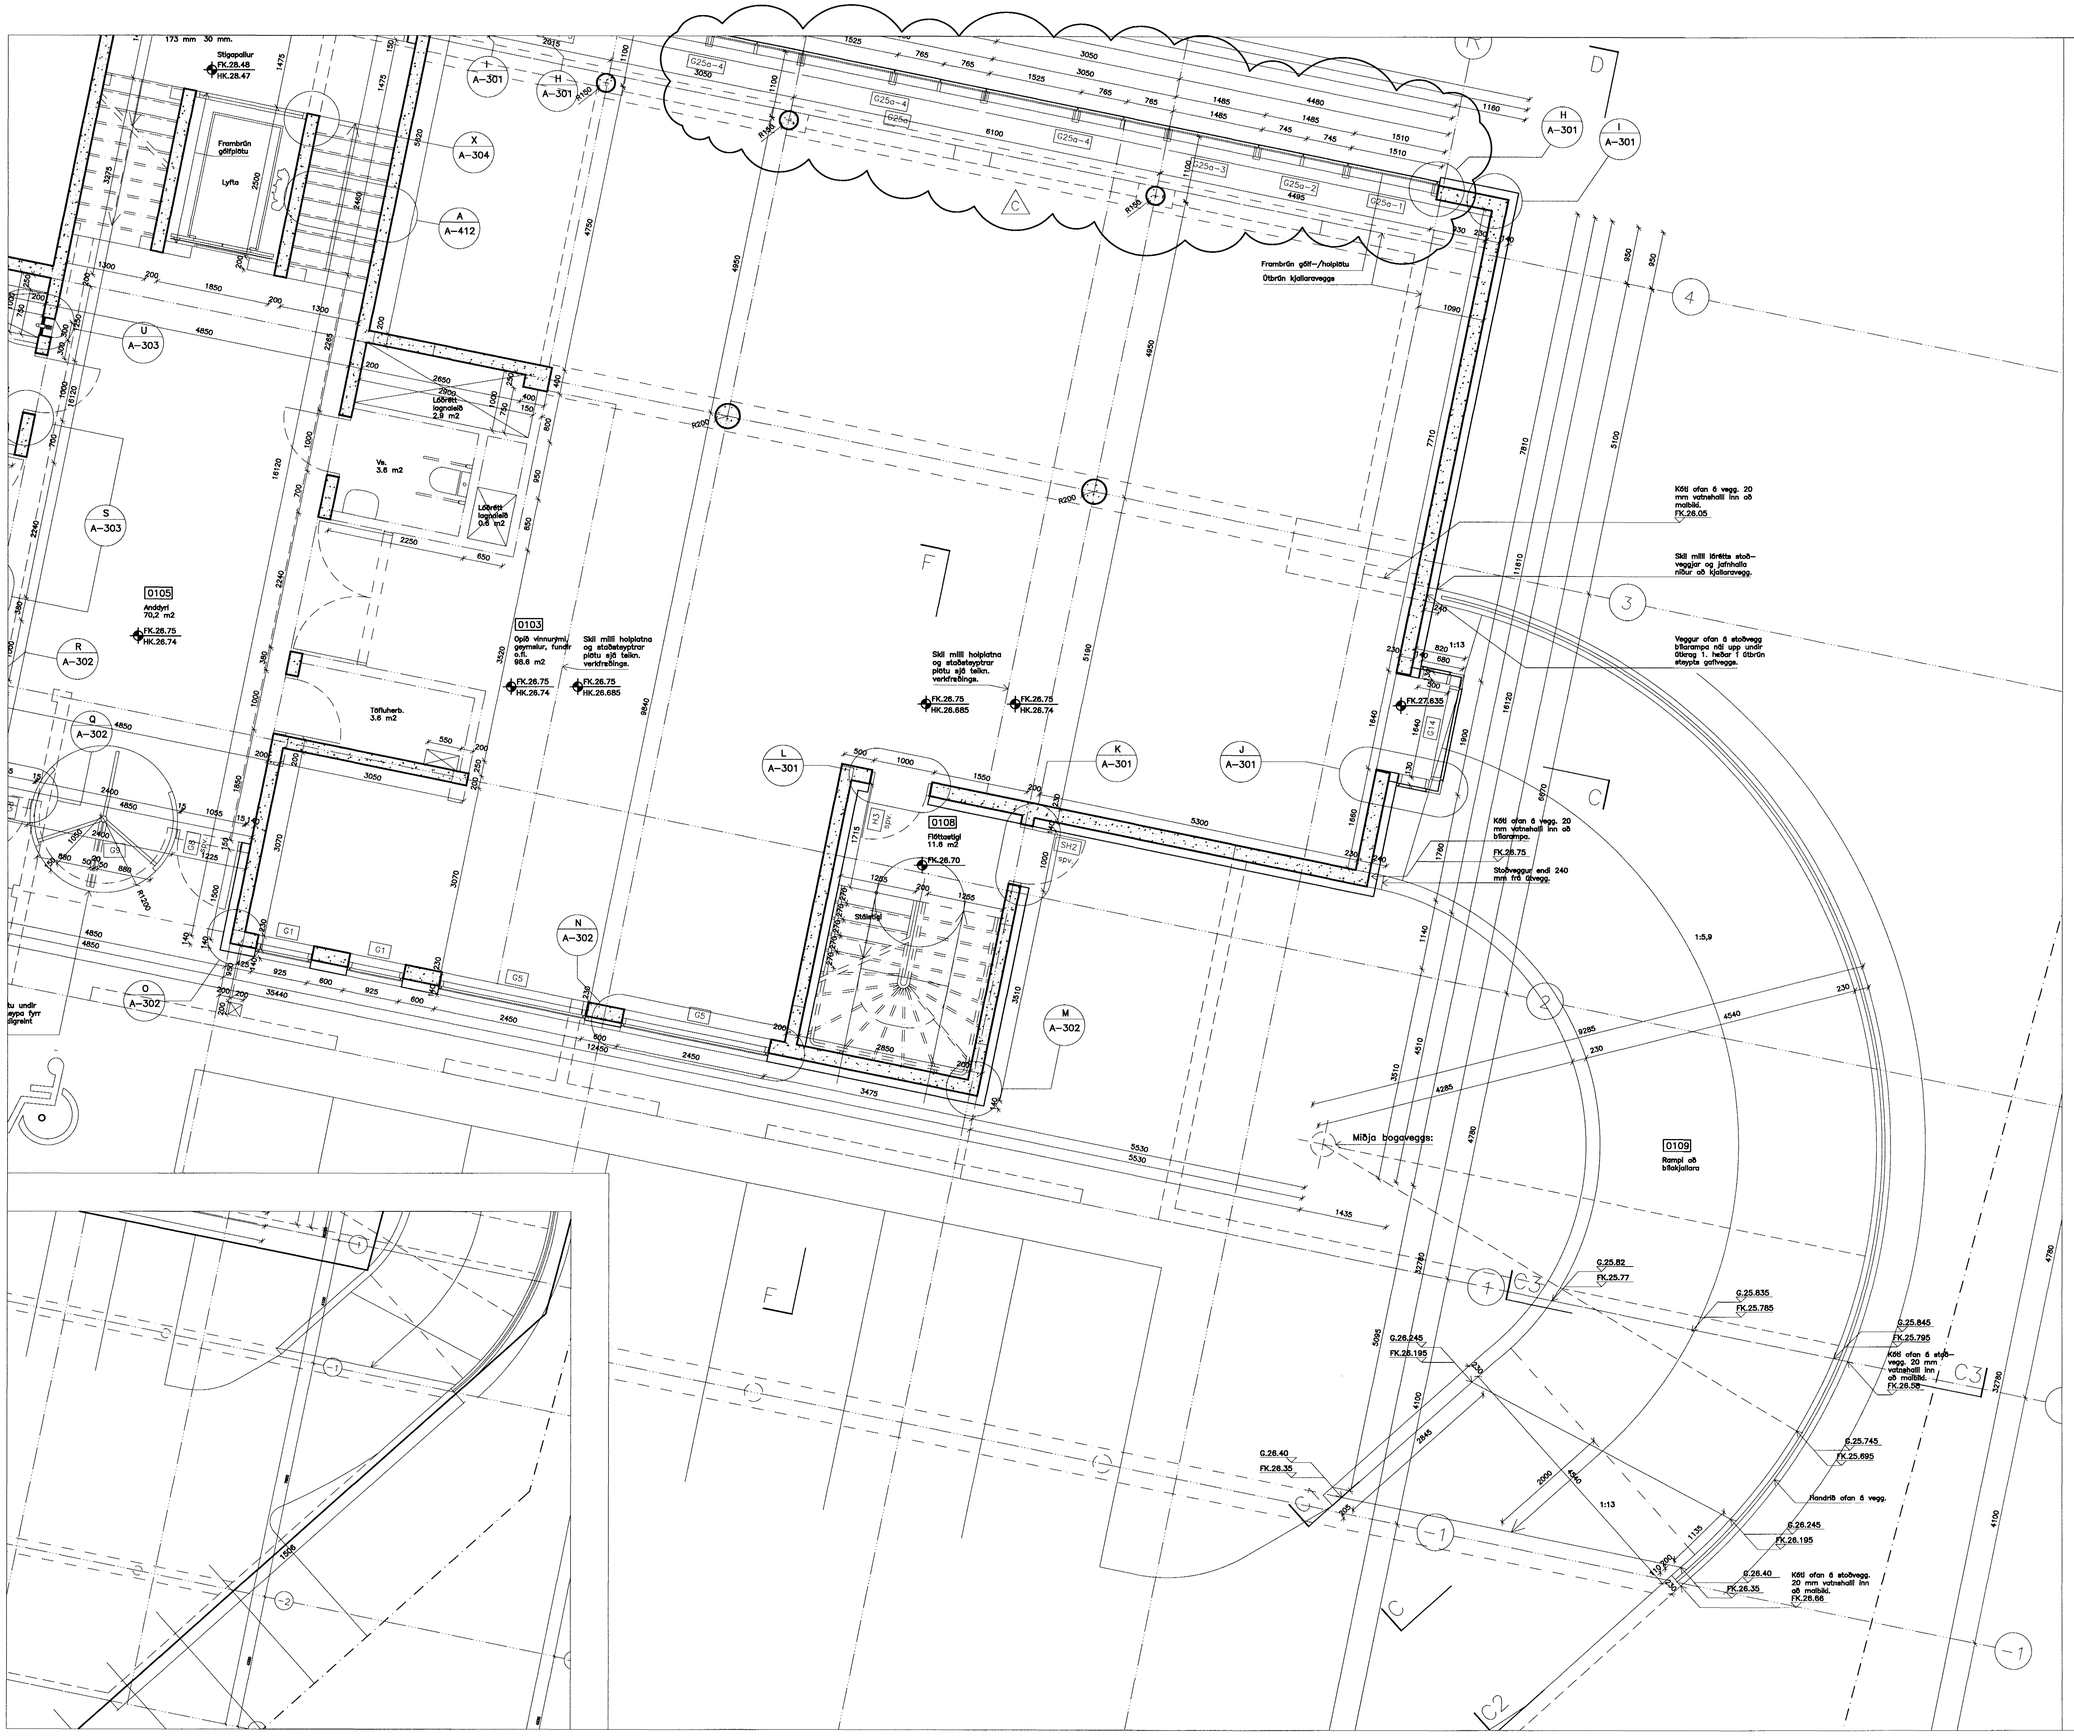

SKÝRINGAR:

HK = Hrákóti
FK = Frágenginn kóti
NB = Kóti í neðri brún
EB = Kóti í efri brún
NF = Niðurfall
BSL= Brunaslanga

- - - - - - Undirliggjandi lína
— — — — Yfirliggjandi lína
—·—·— Fyrirhugaður léttur veggur
Gat í plötu

C:	Gluggi G25 og sérhlutamerkingar.	23.04.05
B:	Nabbar út, lágur f. hraðtengi.	03.12.04
A:	Ásteyputeg og rampi lagfærður.	19.10.04
BREYTINGAR:		DAGS:

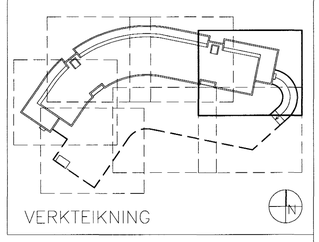

Dalshraun 1, Hafnarfirði

RIS ehf

	VERK:	DALS 0406
	KVARÐI:	1:50/1:100
	DAGS:	23.09.04
GRUNNMYND 1. HÆÐAR	TEIKN:	ÖB
BLAÐ 4 AF 4	SKRÁ:	0406-1H.dwg

ÚTI **INNI**

Sampykkt þann 23 MAÍ 2005
Byggingafulltrúinn í Hafnarfirði
F.h. Sigurbjartur Halldórsson

A R K I T E K T A R

ÞINGHOLTSSTRÆTI 27 101 REYKJAVÍK
SÍMAR 5527660 & 5627660 FAX 5527661
NETFANG ui@ui.is
VEFFANG http://www.ui.is

BALDUR Ó. SVAVARSSON ARKITEKTAR FAÍ
120357-5149

JÓN ÞÓR ÞORVALDSSON ARKITEKTAR FAÍ
021256-7579

C

212