C:

B: Svalahandrið og sérhlutamerkingar. 30.05.05

A: Gluggi G12 fjarlægður, niðurföll á svölum. 14.02.05

BREYTINGAR: DAGS:

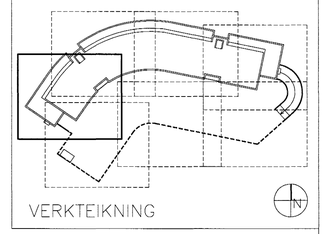

Dalshraun 1, Hafnarfirði

RIS ehf

VERK:	DALS 0406
KVARÐI:	1:50
DAGS:	03.12.04
TEIKN:	ÓB
SKRÁ:	0406-grunnur-SH.dwg

GRUNNMYND 5. HÆÐAR

BLAD 1 AF 4

ÚTI INNI ARKITEKTAR

ÞINGHOLTSSTRÆTI 27 101 REYKJAVÍK

SÍMAR 5527660 & 5627660 FAX 5527661

NETFANG ui@ui.is

VEFFANG http://www.ui.is

BALDUR Ó. SVAVARSSON ARKITEKTAR FAÍ

120357-5149

JÓN ÞÓR ÞORVALDSSON ARKITEKTAR FAÍ

021256-7579

B

229

Byggingafulltrúi Hafnarfjarðar
Afgreitt þann
02 JÚNÍ 2005