

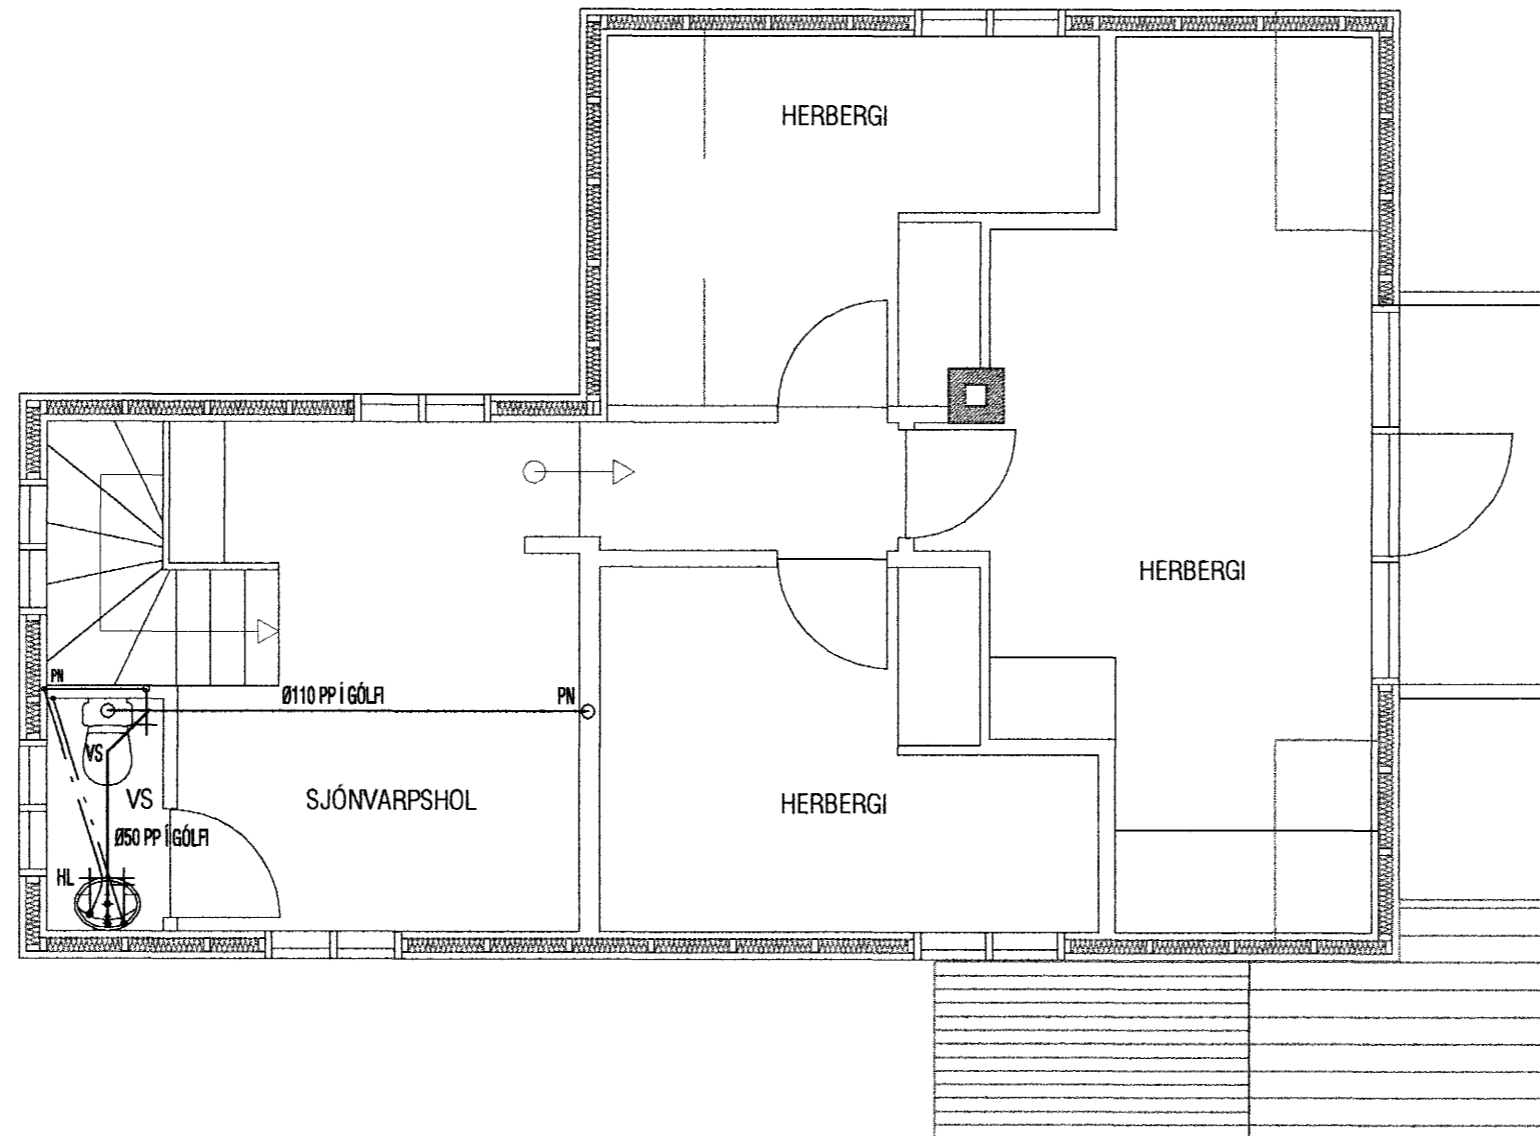


GRUNNMYND 2. HÆÐAR 1:50

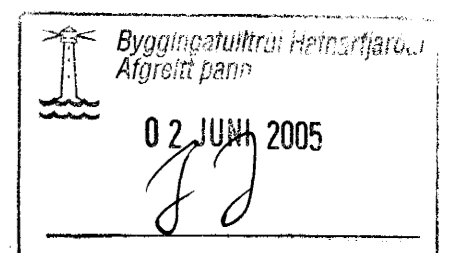


GRUNNMYND 1. HÆÐAR 1:50

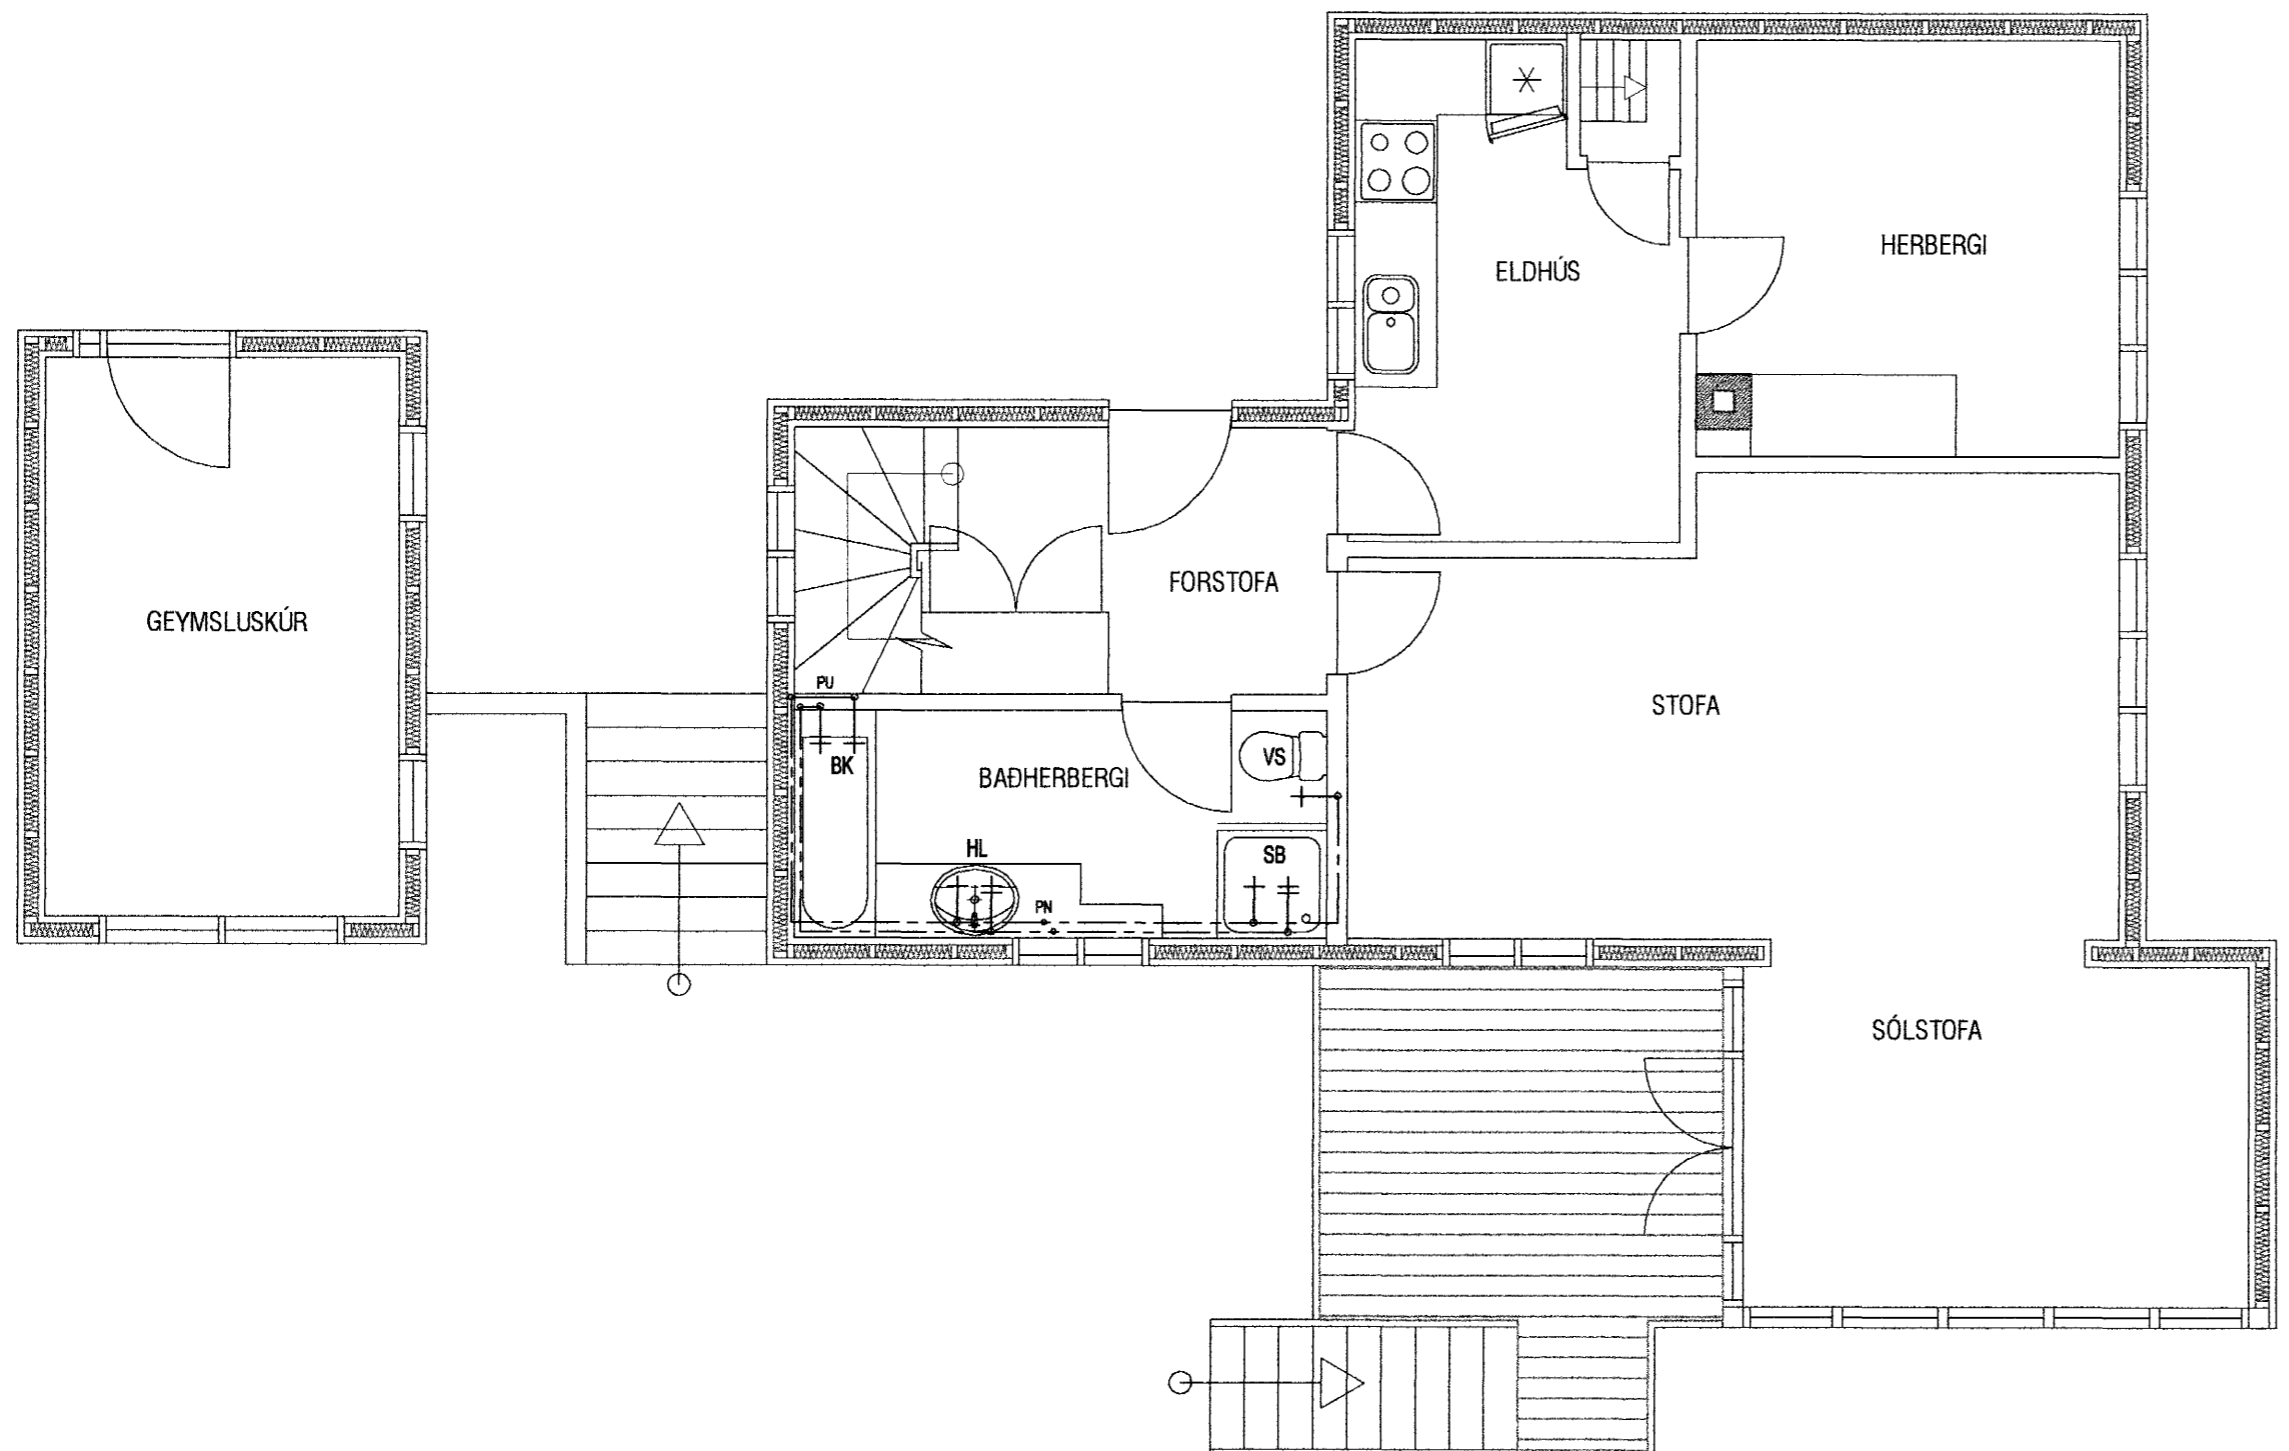

Sveinn Ágúst Verriðsson 870365-4059

ATH. ÞESSI TEIKNING ER REYNDARTEIKNING, TEIKNUD FYRIR HÚSEIGANDA
AD BEIÐNI BYGGINGAFULLTRÚA EFTIR AD ÚTTEKT FÓR FRAM.

ÚTG.	DAGS.	BREYTING:	HANNAÐ	SAMP.
KIRKJUVEGUR 9 HAFNARFIRÐI			NEYSLUVATNS- OG FRÁRENNSLISLAGNIR GRUNNMYNDIR 1. OG 2. HÆÐAR	
VSB VERKFRÆÐISTOFA			Ritun löggjöf hönnuða: Sveinn Ágúst Verriðsson Kt.230855-5609	
 BÆJARHRAUNI 20•220 HAFNARFJÖRDUR Heimastíða: www.vsb.is • Netfang: vsb@vsb.is Sími 585-8600 Fax 585-8610 • Kt: 710796-2899			Hannað: BS Mál: 1:50 Dags: 23.05.05	Teiknað: BS Yfirarið: SÁS Nr: 02798-P02