



GRUNNMYND 2. HÆÐAR 1:50

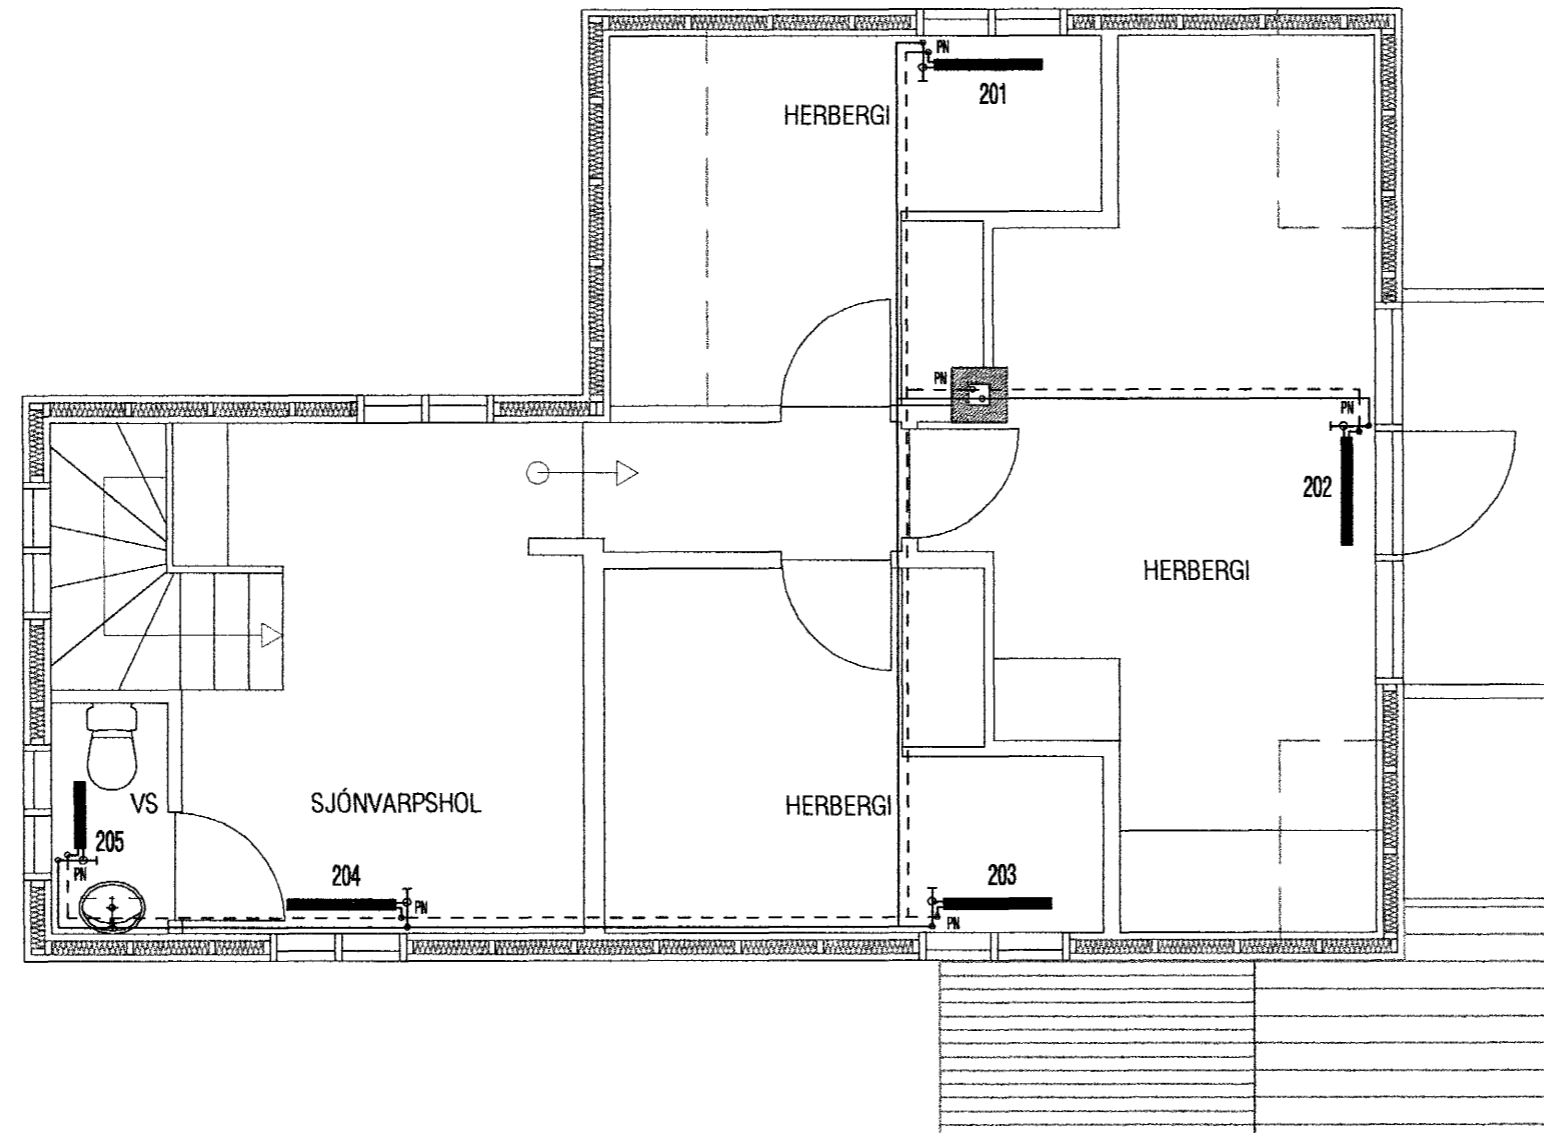

GRUNNMYND 1. HÆÐAR 1:50

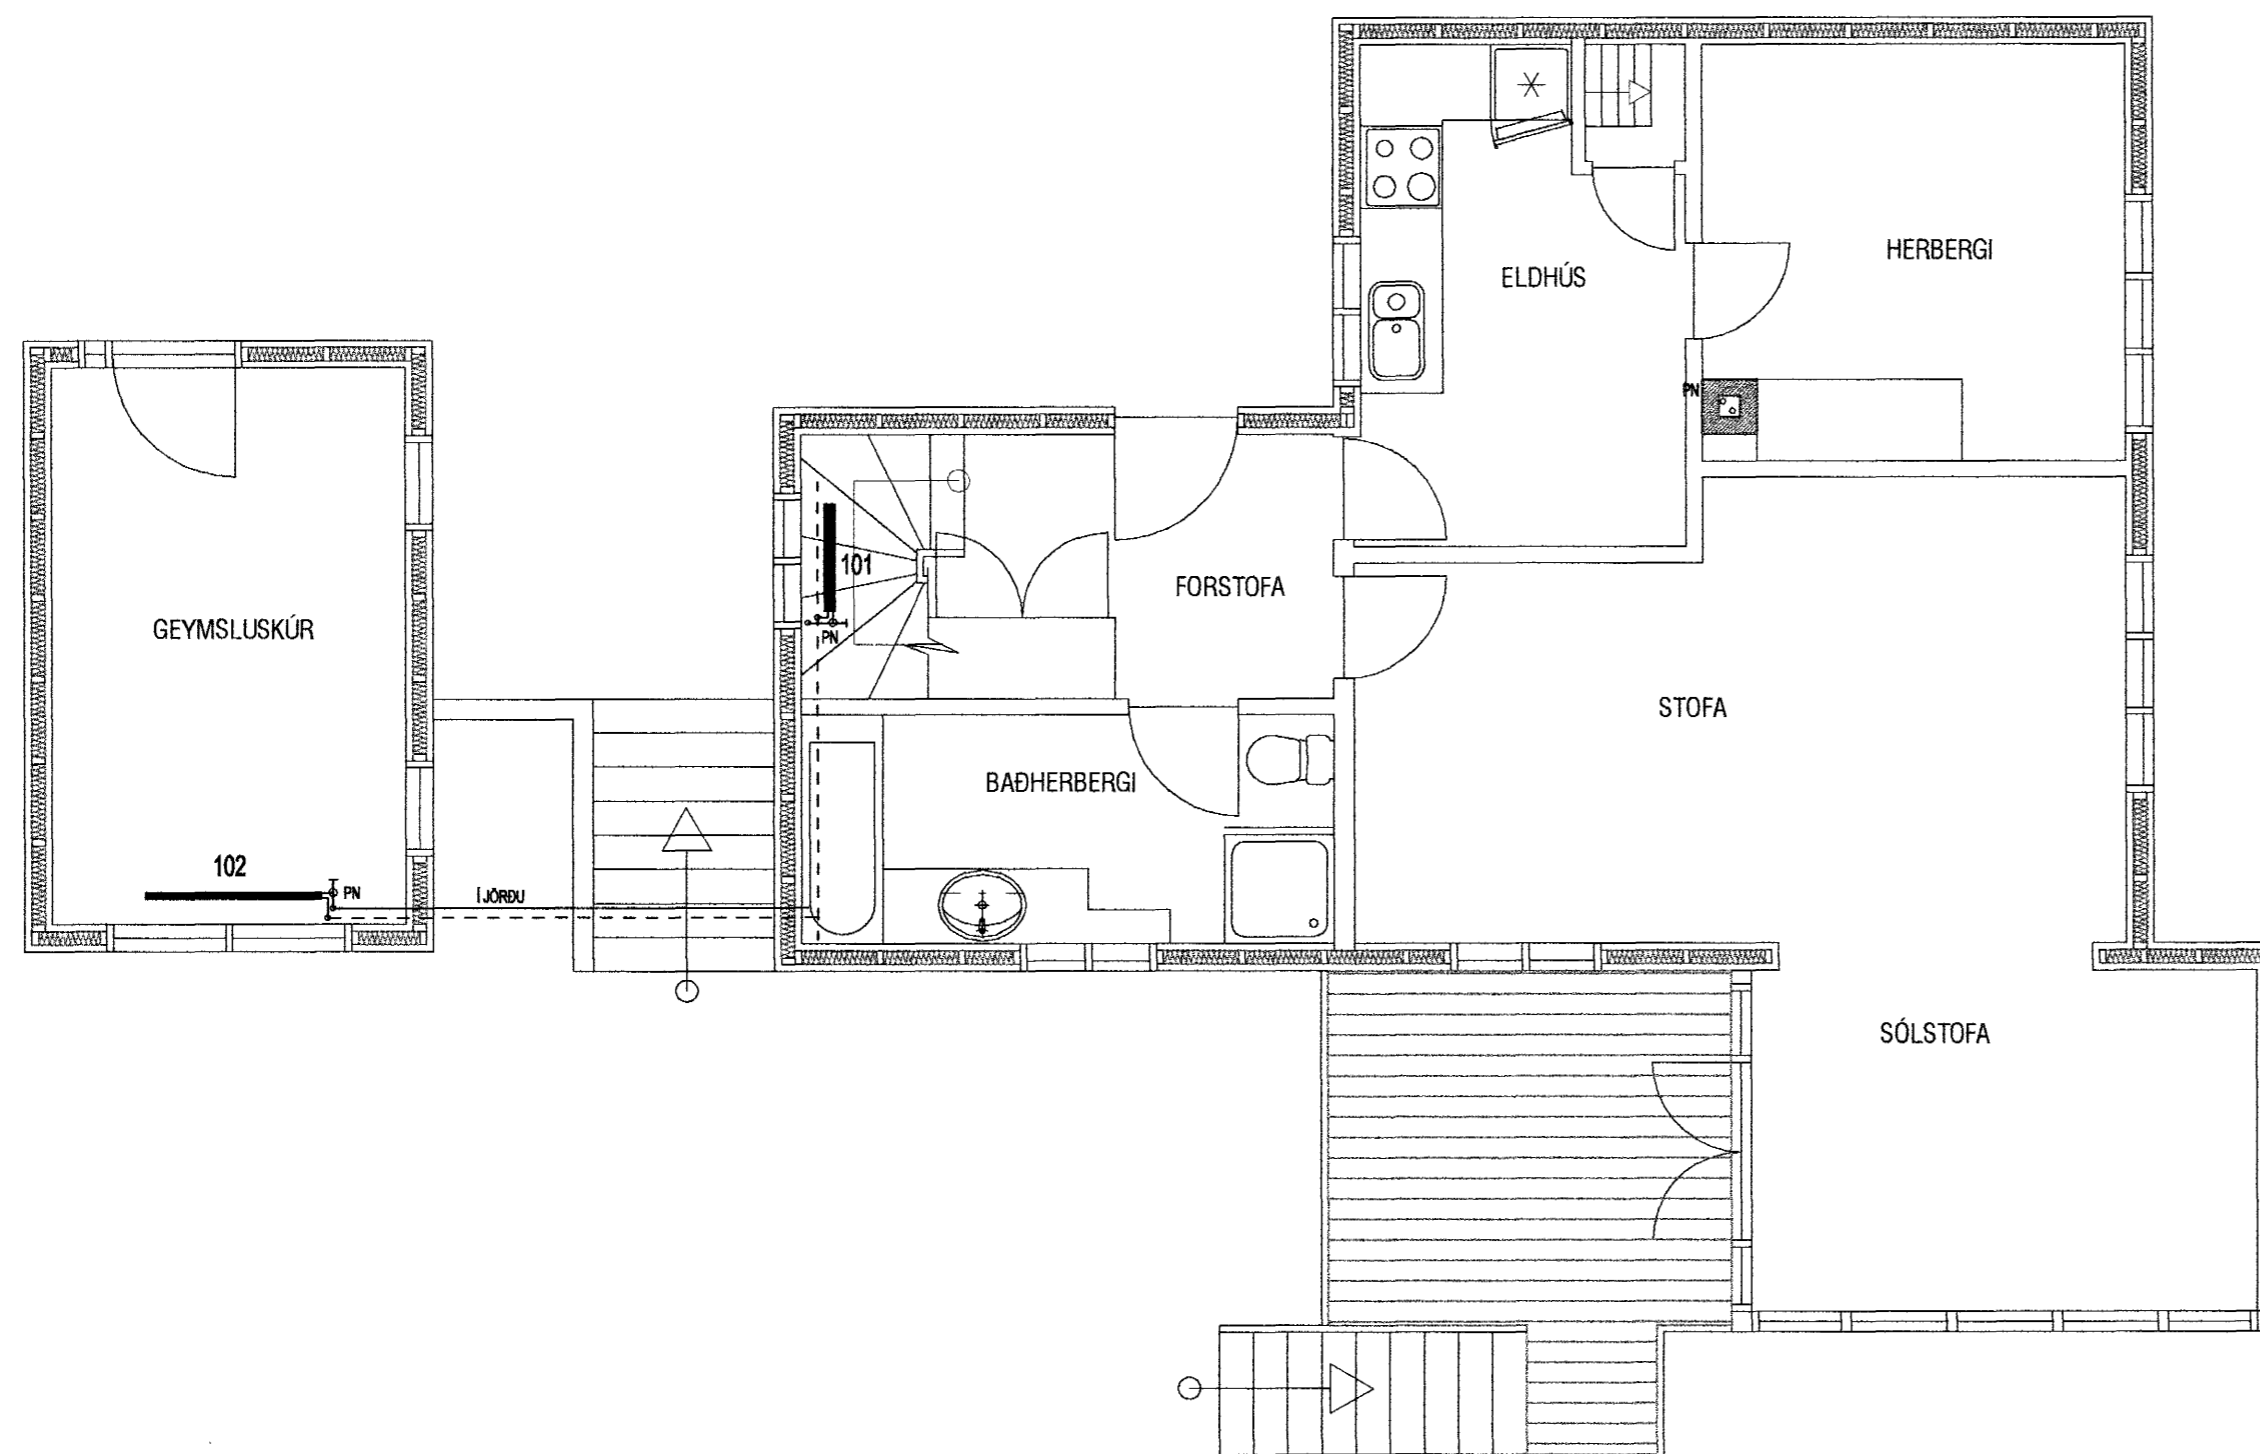

Byggingafulltrúi Hafnarfjarða  
Aðreitt þann  
02 JUNI 2005  
*[Signature]*

*SAMR. Kai Fjellum 240365-405A*

ATH. ÞESSI TEIKNING ER REYNDARTEIKNING, TEIKNUD FYRIR HÚSEIGANDA  
AD BEIDNI BYGGINGAFULLTRÚA EFTIR AD ÚTTEKT FÓR FRAM.

ÚTG. DAGS. BREYTING: HANNAÐ SAMP.

KIRKJUVEGUR 9 HAFNARFIRDI		HITALAGNIR GRUNNMYNDR 1. OG 2. HÆÐAR	
VSB VERKFRÆÐISTOFA		Aritun lögg. höfnuða: Steinn Aki Sveinsson Kt. 230855-5609	
BÉJARHRAUNI 20 • 220 HAFNARFJÖRDUR Heimasíða: www.vsb.is • Netfang: vsb@vsb.is Sími 585-8600 Fax 585-8610 • Kt. 710796-2899	Hönnað: BS	Teiknað: BS	
	Mál: 1:50	Yfirfarid: SÁS	
	Dags: 23.05.05	Nr: 02798-P01	