

1

2

3


4

BREYTING 05. 07.2005:  
 Þar sem lagnir fara í gegnum undirstöður skal setja þær í 150 mm ídráttar-rör.

BREYTING 05. 07.2005:  
 Þar sem lagnir fara í gegnum undirstöður skal setja þær í 150 mm ídráttar-rör.

K=13,29

K=

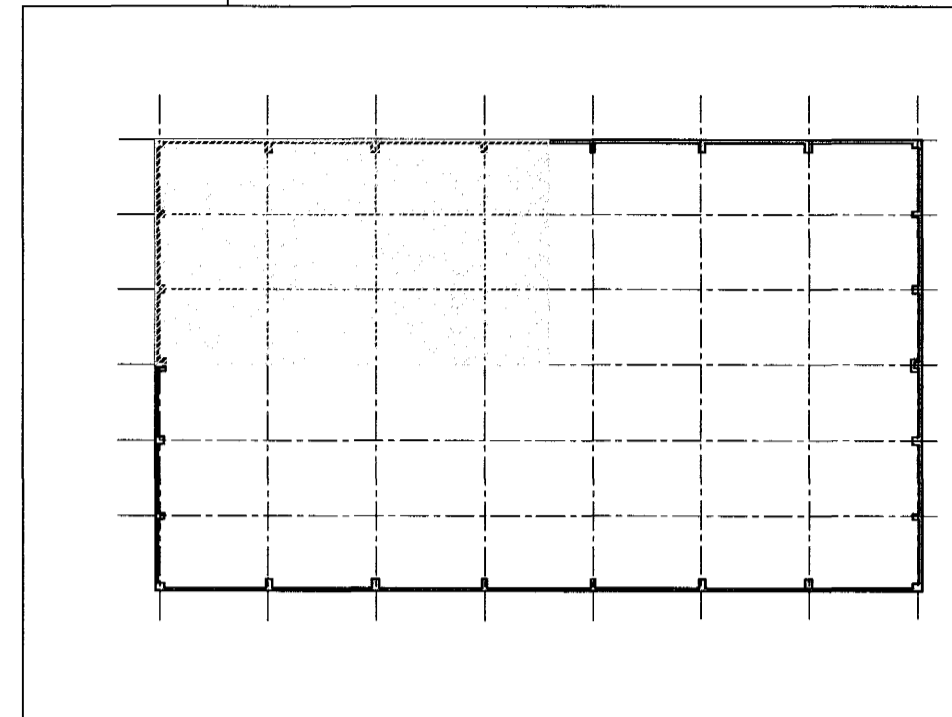

LYKILMYND  
1:500

Byggingatillitunir Hafnarfjarðar  
 Afgreitt bann  
 06 JULÍ 2005  
*[Signature]*

HEILBRIGÐISEFIRLIT  
 HAFNARFJARÐAR-  
 OG KÓPAVOGSSVÆÐIS  
 Gagnatorgi 7, 200 Kópavogur  
*[Signature]*

<b>VEKTOR</b> - hönnun og ráðgjöf - Nybýlavegi 6, 200 Kópavogi.		Sigurður Halsteinnsson byggingatekniráðgjafi K. 030859 7749 sími: 554-6650 fax: 554-6669	STEINHALLA 5, HAFNARFIRÐI GRUNNLAGNIR GRUNNMÝND
Tekni. nr. _____ Samþykkt _____	Tíðvísun _____ Dags. _____	Hannað EK Dagsetning 12.05.05	Tekni. nr. EK Mælikvarði 1:50 Tekni. nr. L-03