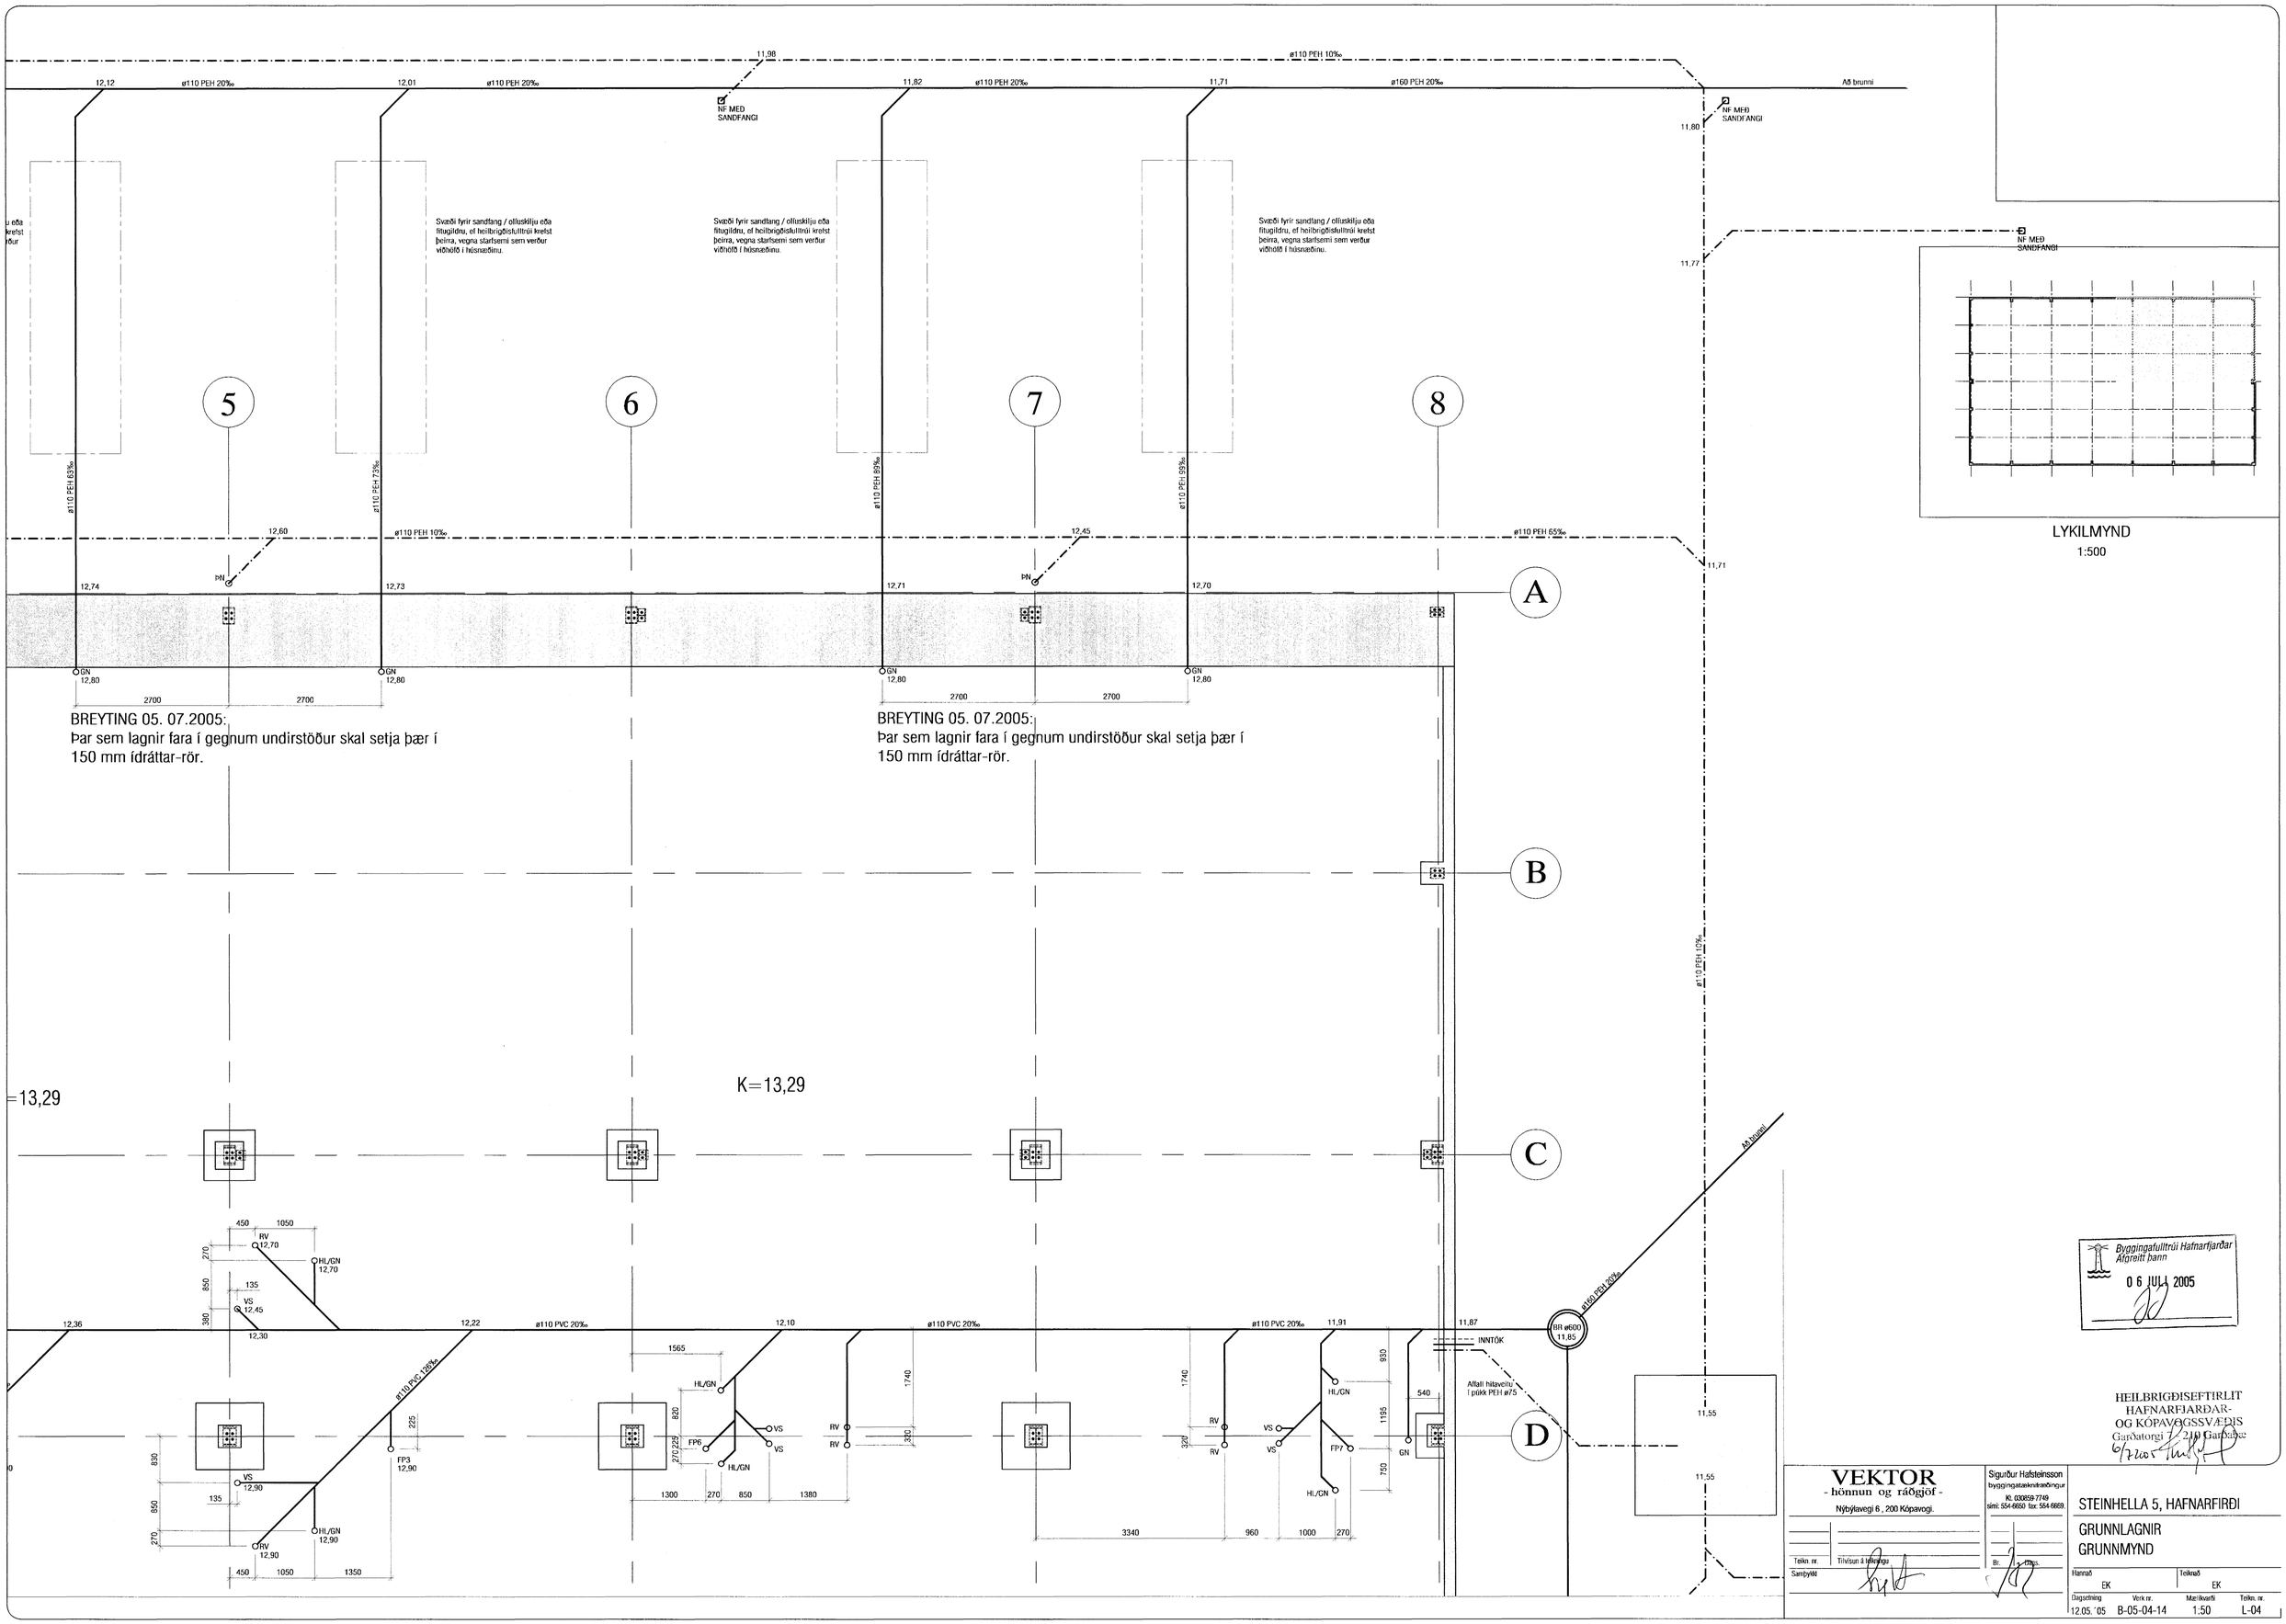

BREYTING 05. 07.2005:
Þar sem lagnir fara í gegnum undirstöður skal setja þær í 150 mm ídráttar-rör.
BREYTING 05. 07.2005:
Þar sem lagnir fara í gegnum undirstöður skal setja þær í 150 mm ídráttar-rör.
K=13,29
=13,29
LYKILMYND
1:500
Byggingafulltrúi Hafnarfjarðar
Afgreitt þann
06 JULI 2005
HEILBRIGÐISEFTIRLIT
HAFNARFJARÐAR-
OG KÓPAVOGSSVÆÐIS
Garðatorgi 7 210 Garðabæ
6/7/2005
VEKTOR
- hönnun og ráðgjöf -
Nýbýlavegi 6 , 200 Kópavogi.
Sigurður Hafsteinsson
byggingatæknifræðingur
Kt. 030859-7749
sími: 554-6650 fax: 554-6669.
STEINHELLA 5, HAFNARFIRÐI
GRUNNLAGNIR
GRUNNMYND
Hannað EK
Teiknað EK
Dagsetning 12.05.'05
Verk nr. B-05-04-14
Mælikvarði 1:50
Teikn. nr. L-04